


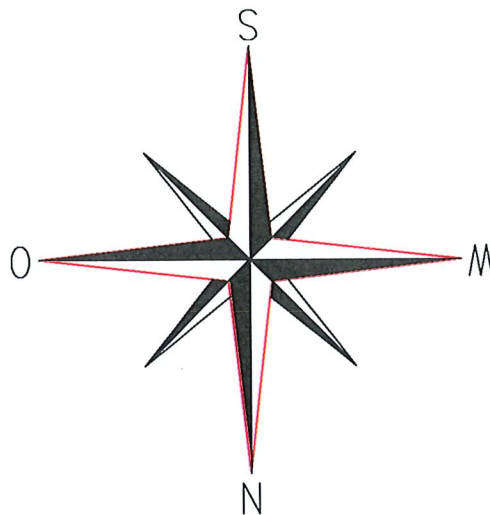

ERDGESCHOSS Wohnung 1, Nutzfläche: 96,82 m²

Weitergabe sowie Vervielfältigung dieser Unterlage, Verwertung und Mitteilung ihres Inhaltes nicht gestattet, soweit nicht schriftlich zugestanden. Verstoß verpflichtet zu Schadensersatz. Alle Rechte, auch für Patenterteilung und GW-Erteilung, vorbehalten.

Auftraggeber:

Proj./Bauwerk:
Wohnhaus -

Umbauarbeiten

BESTANDSPLAN	Maßstab:
---------------------	-----------------

Name	Datum	Änderung	Plannr.
