




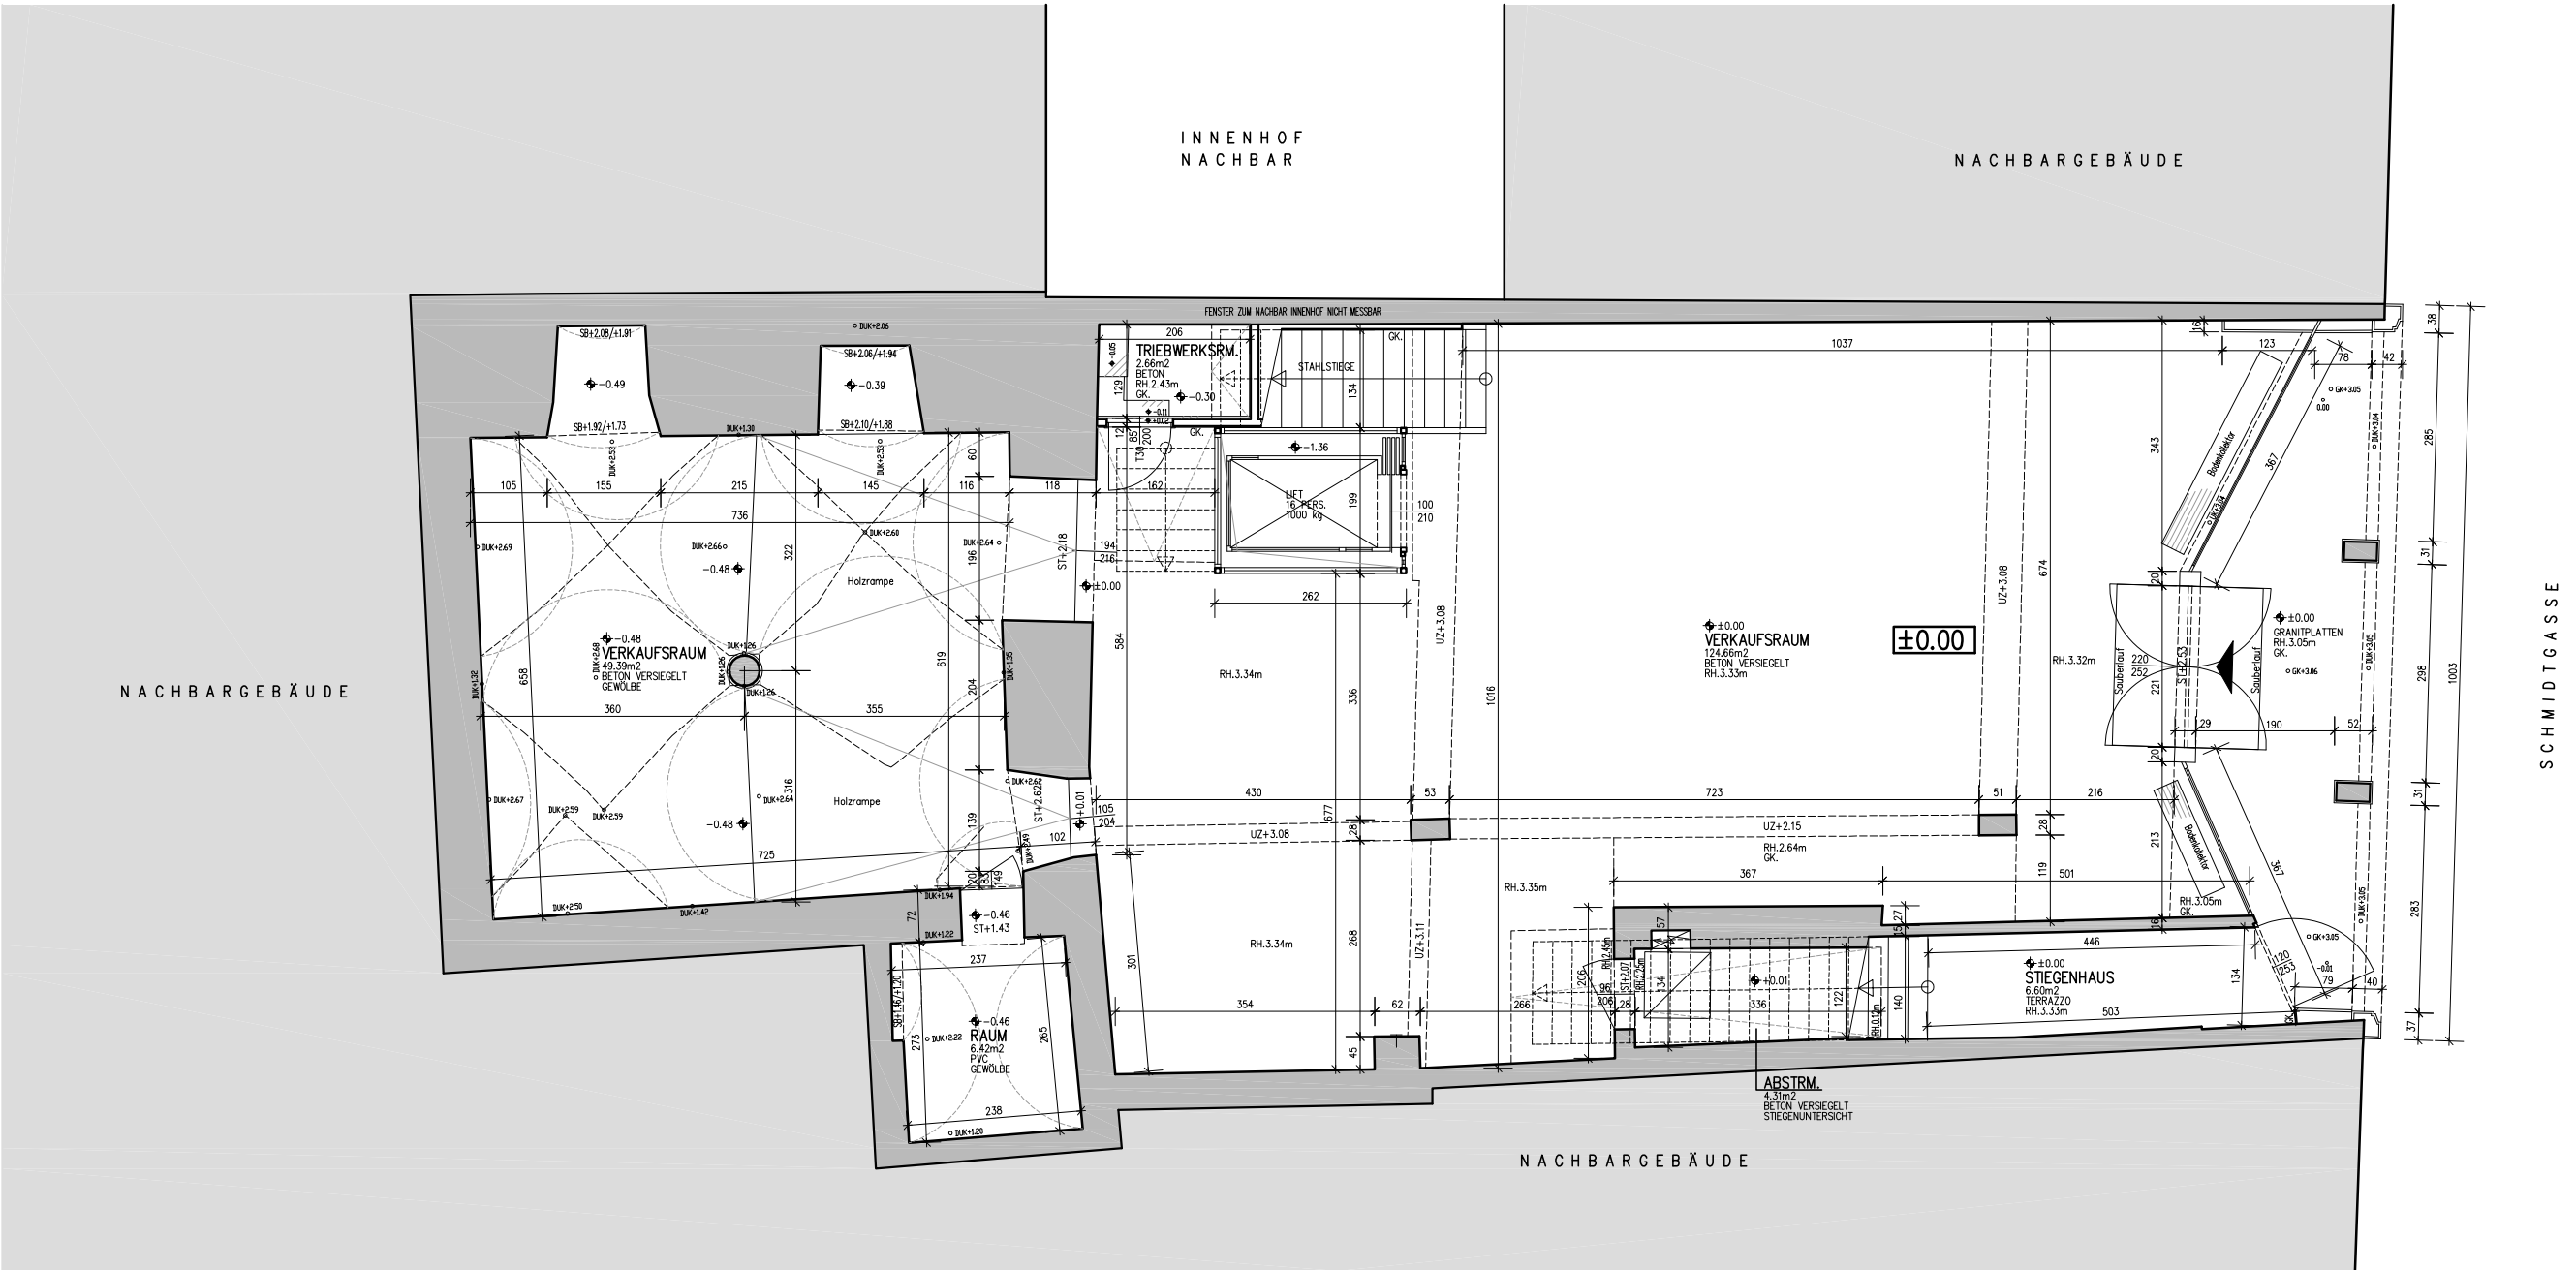



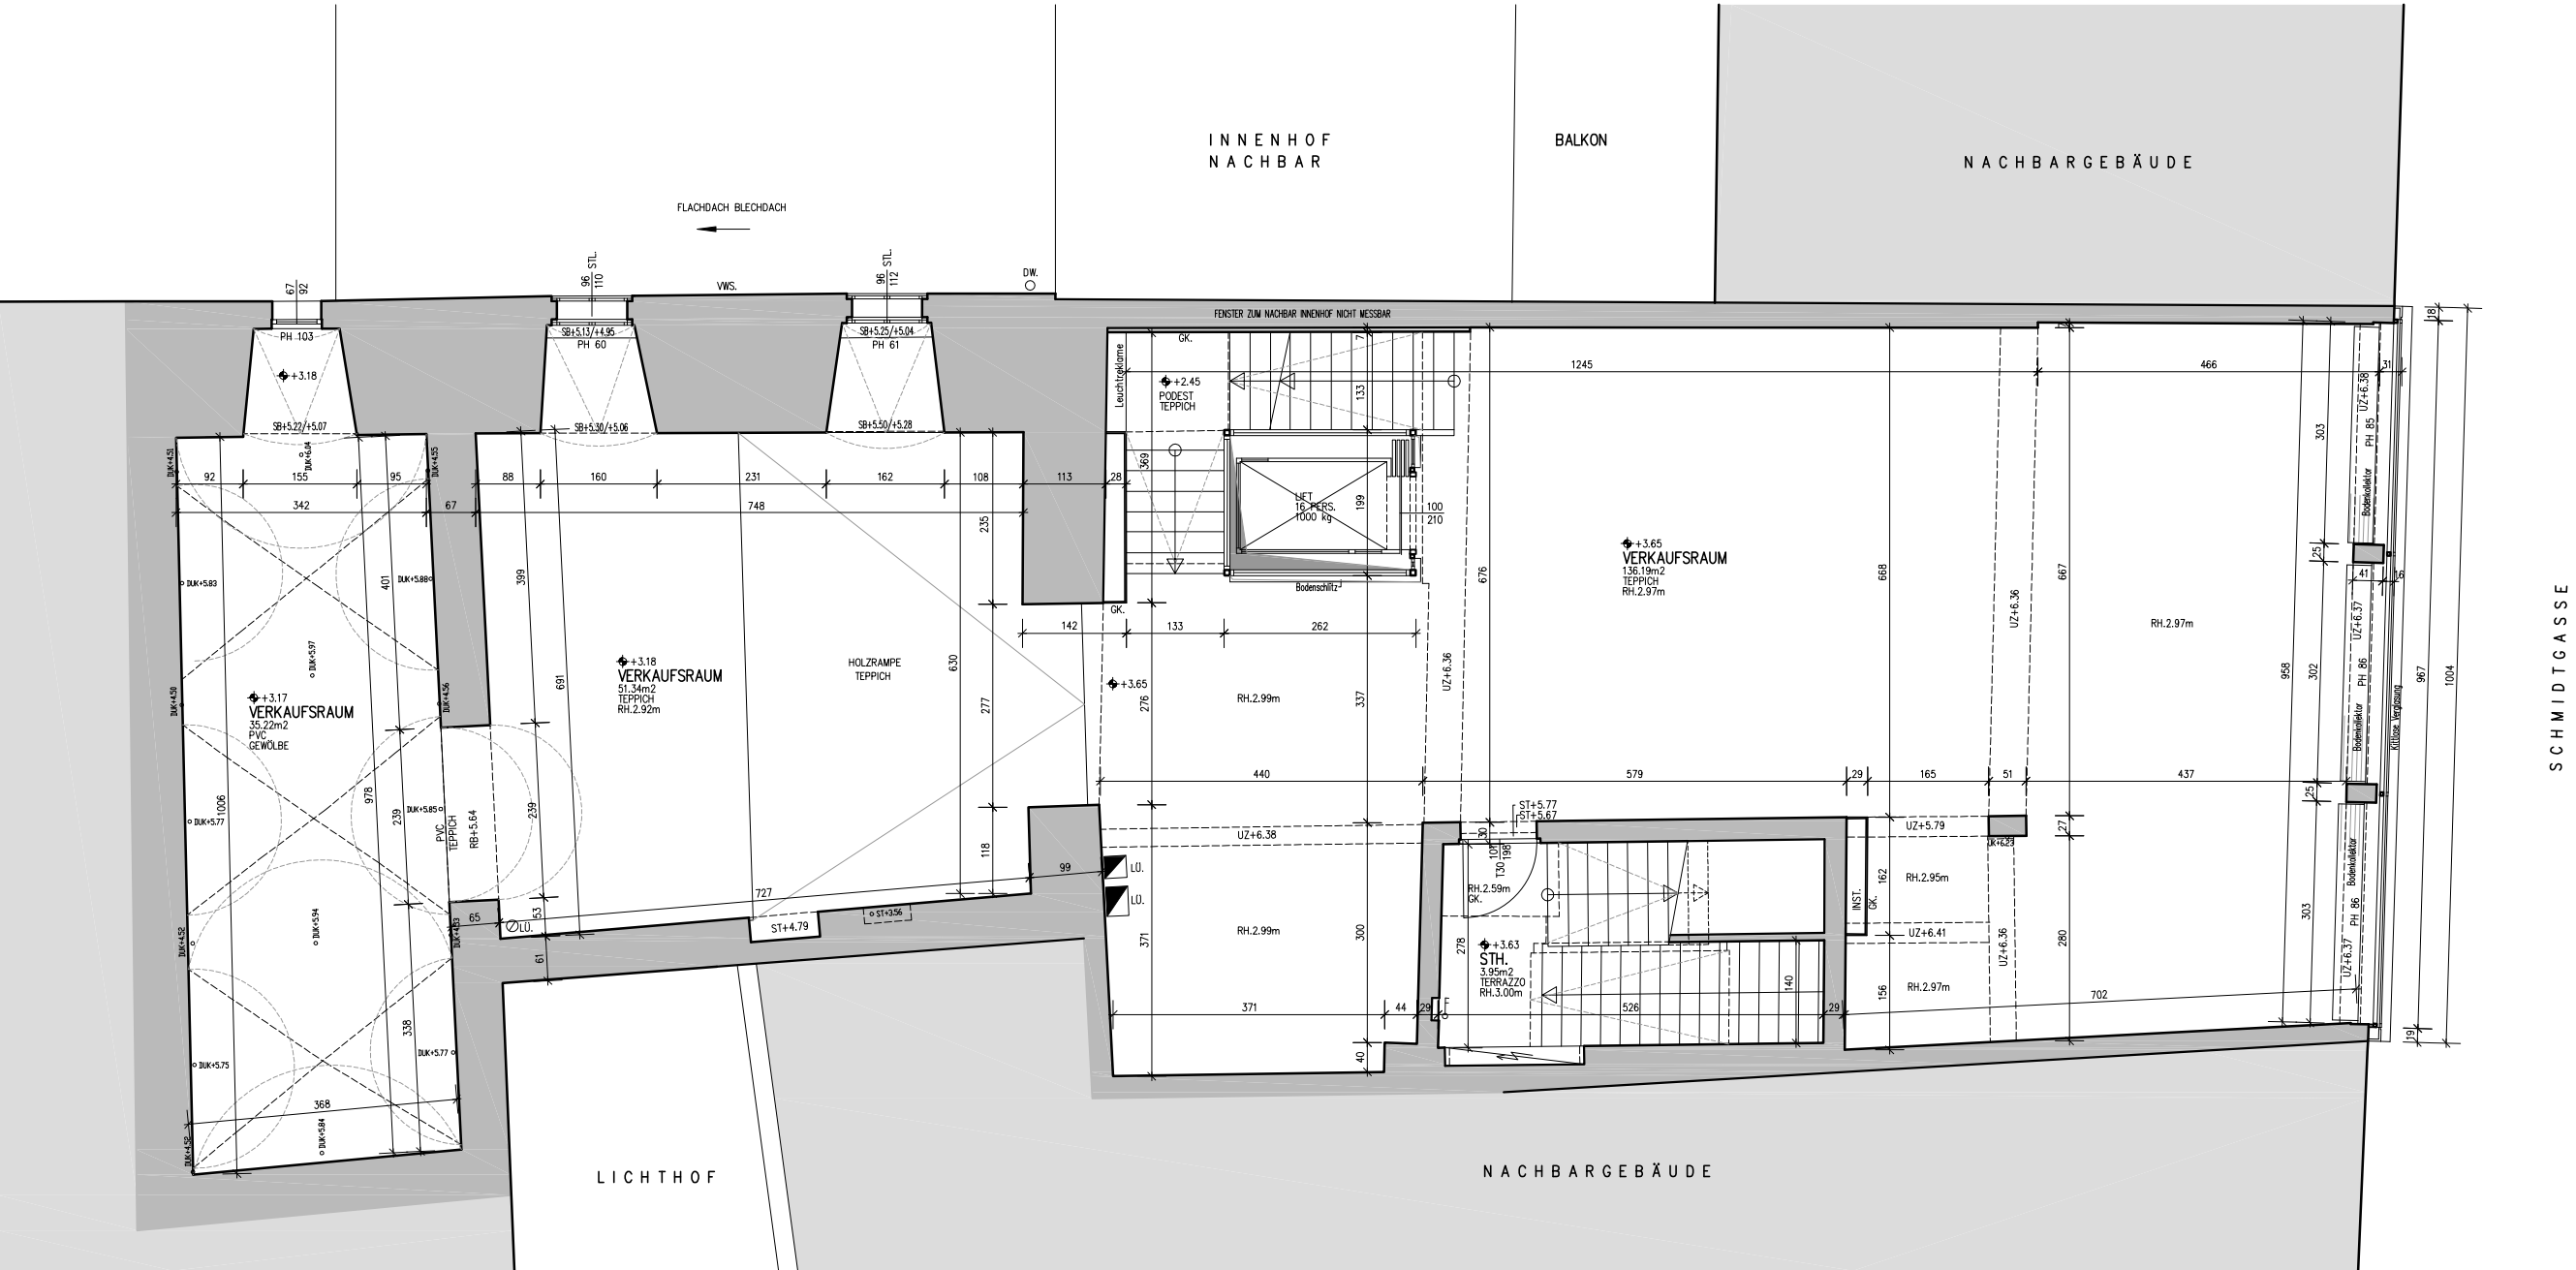



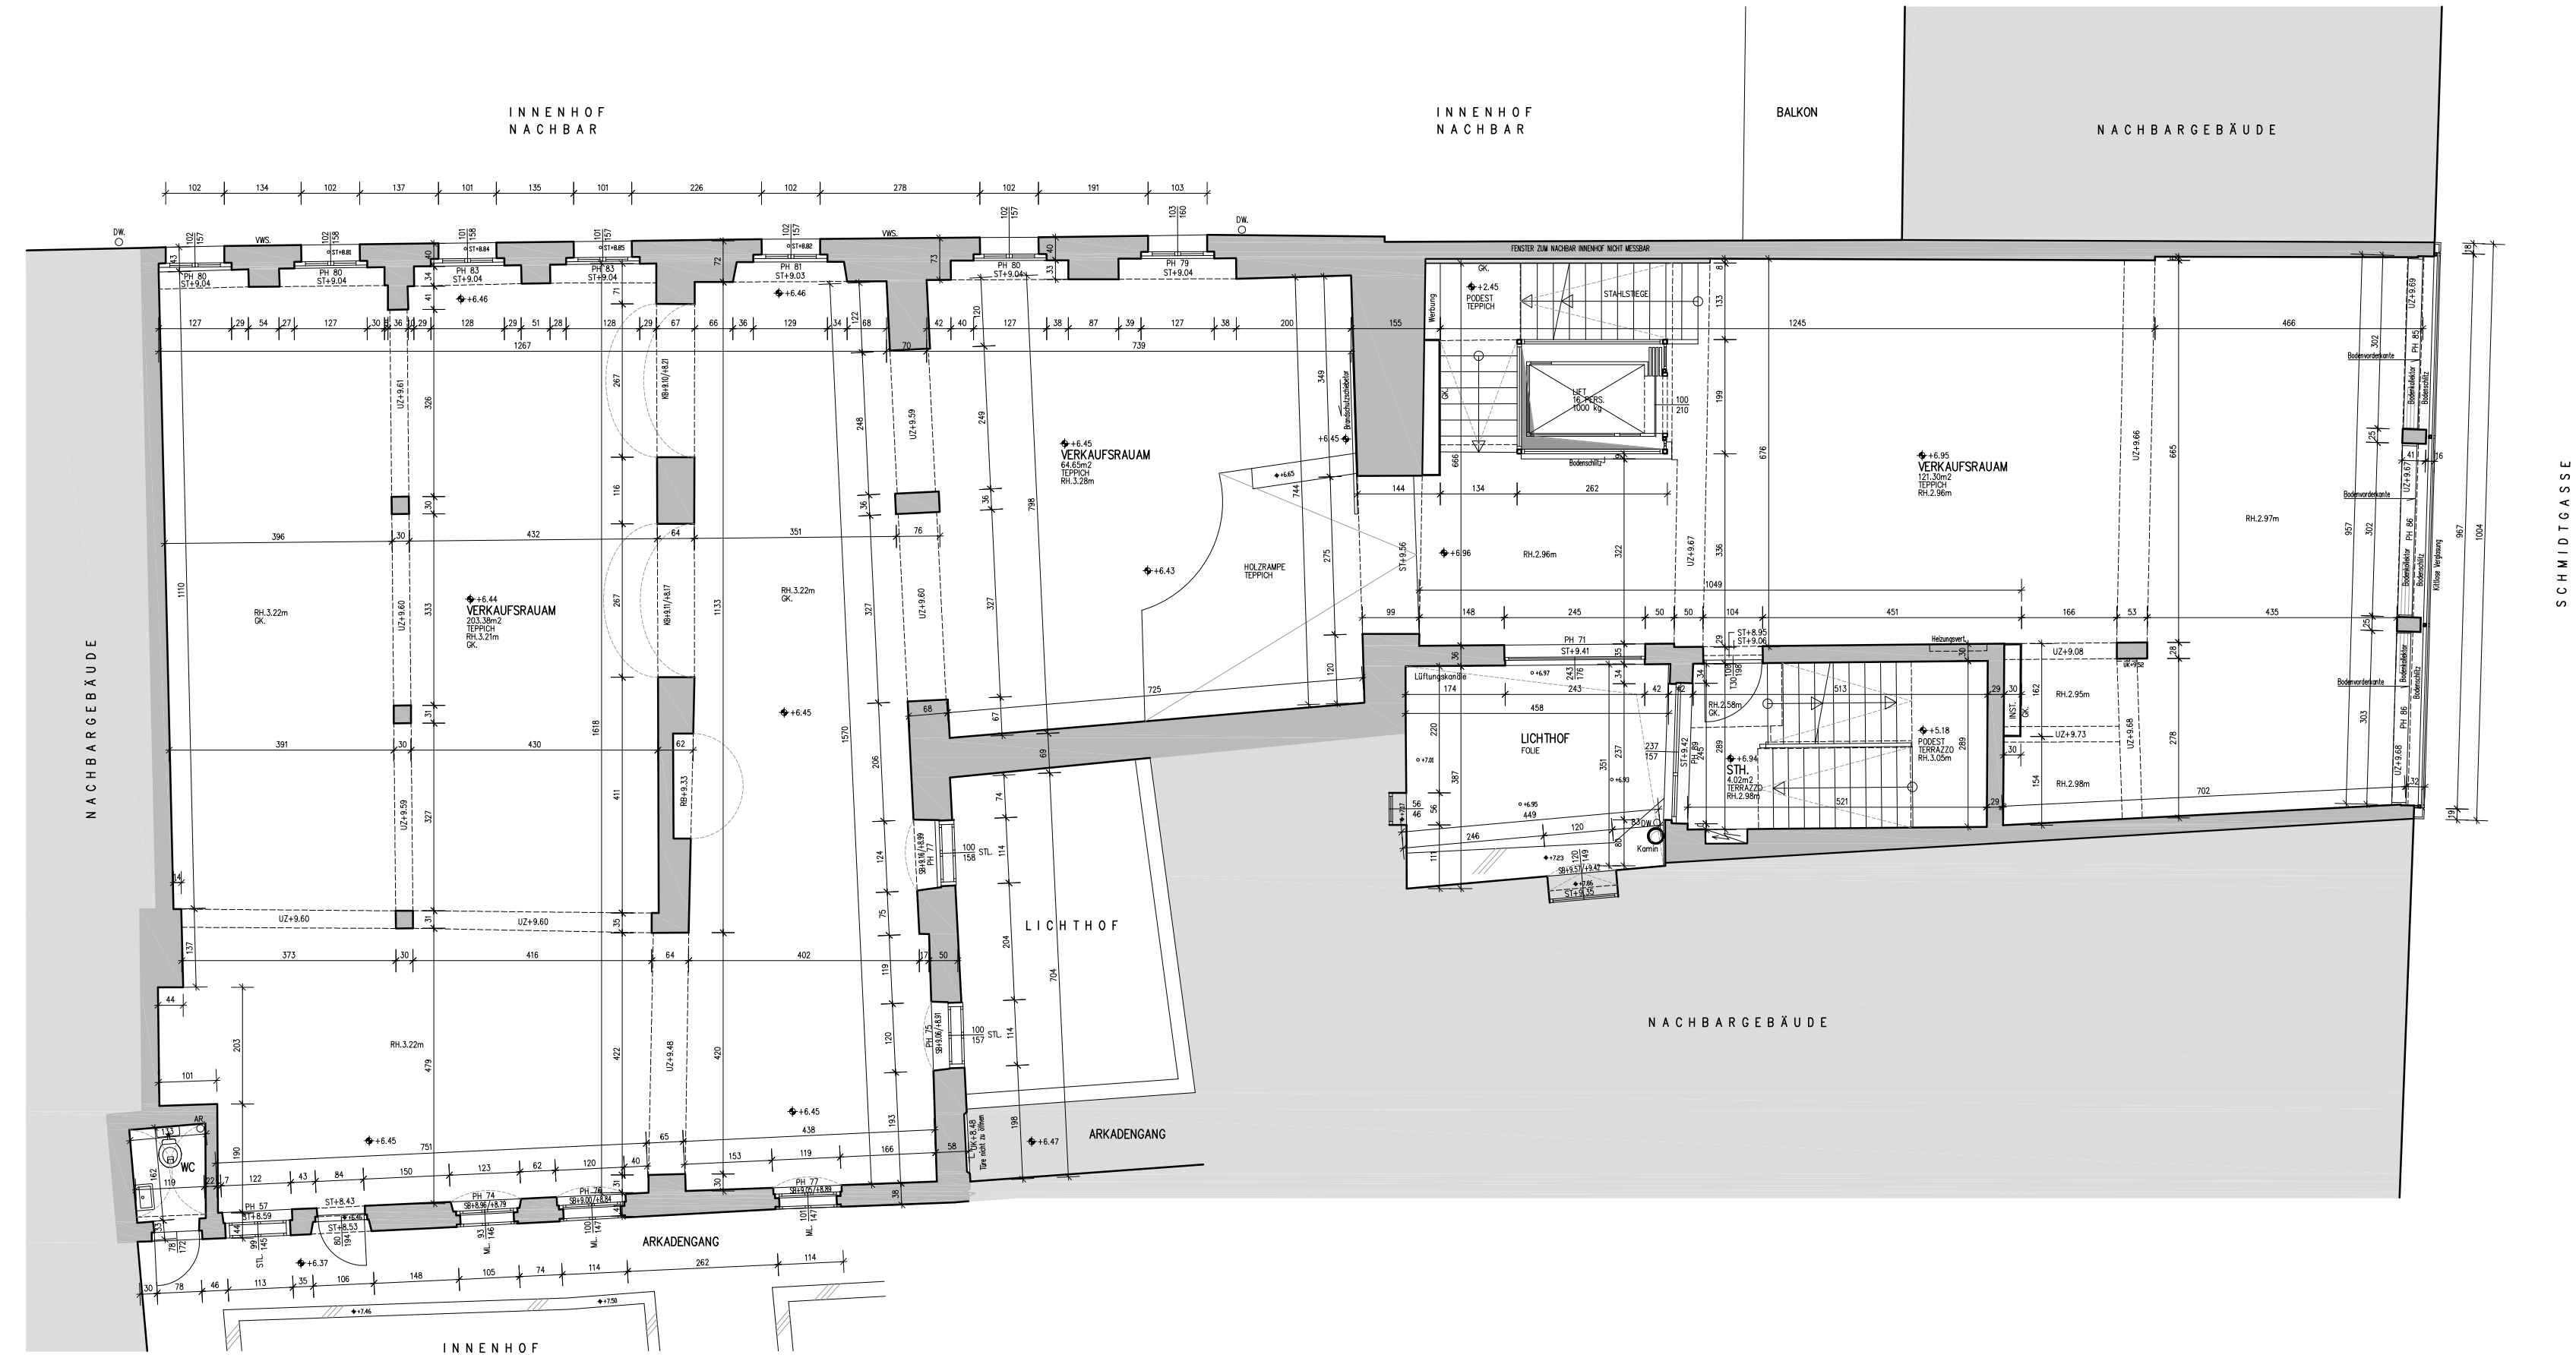

2.OBERGESCHOSS:

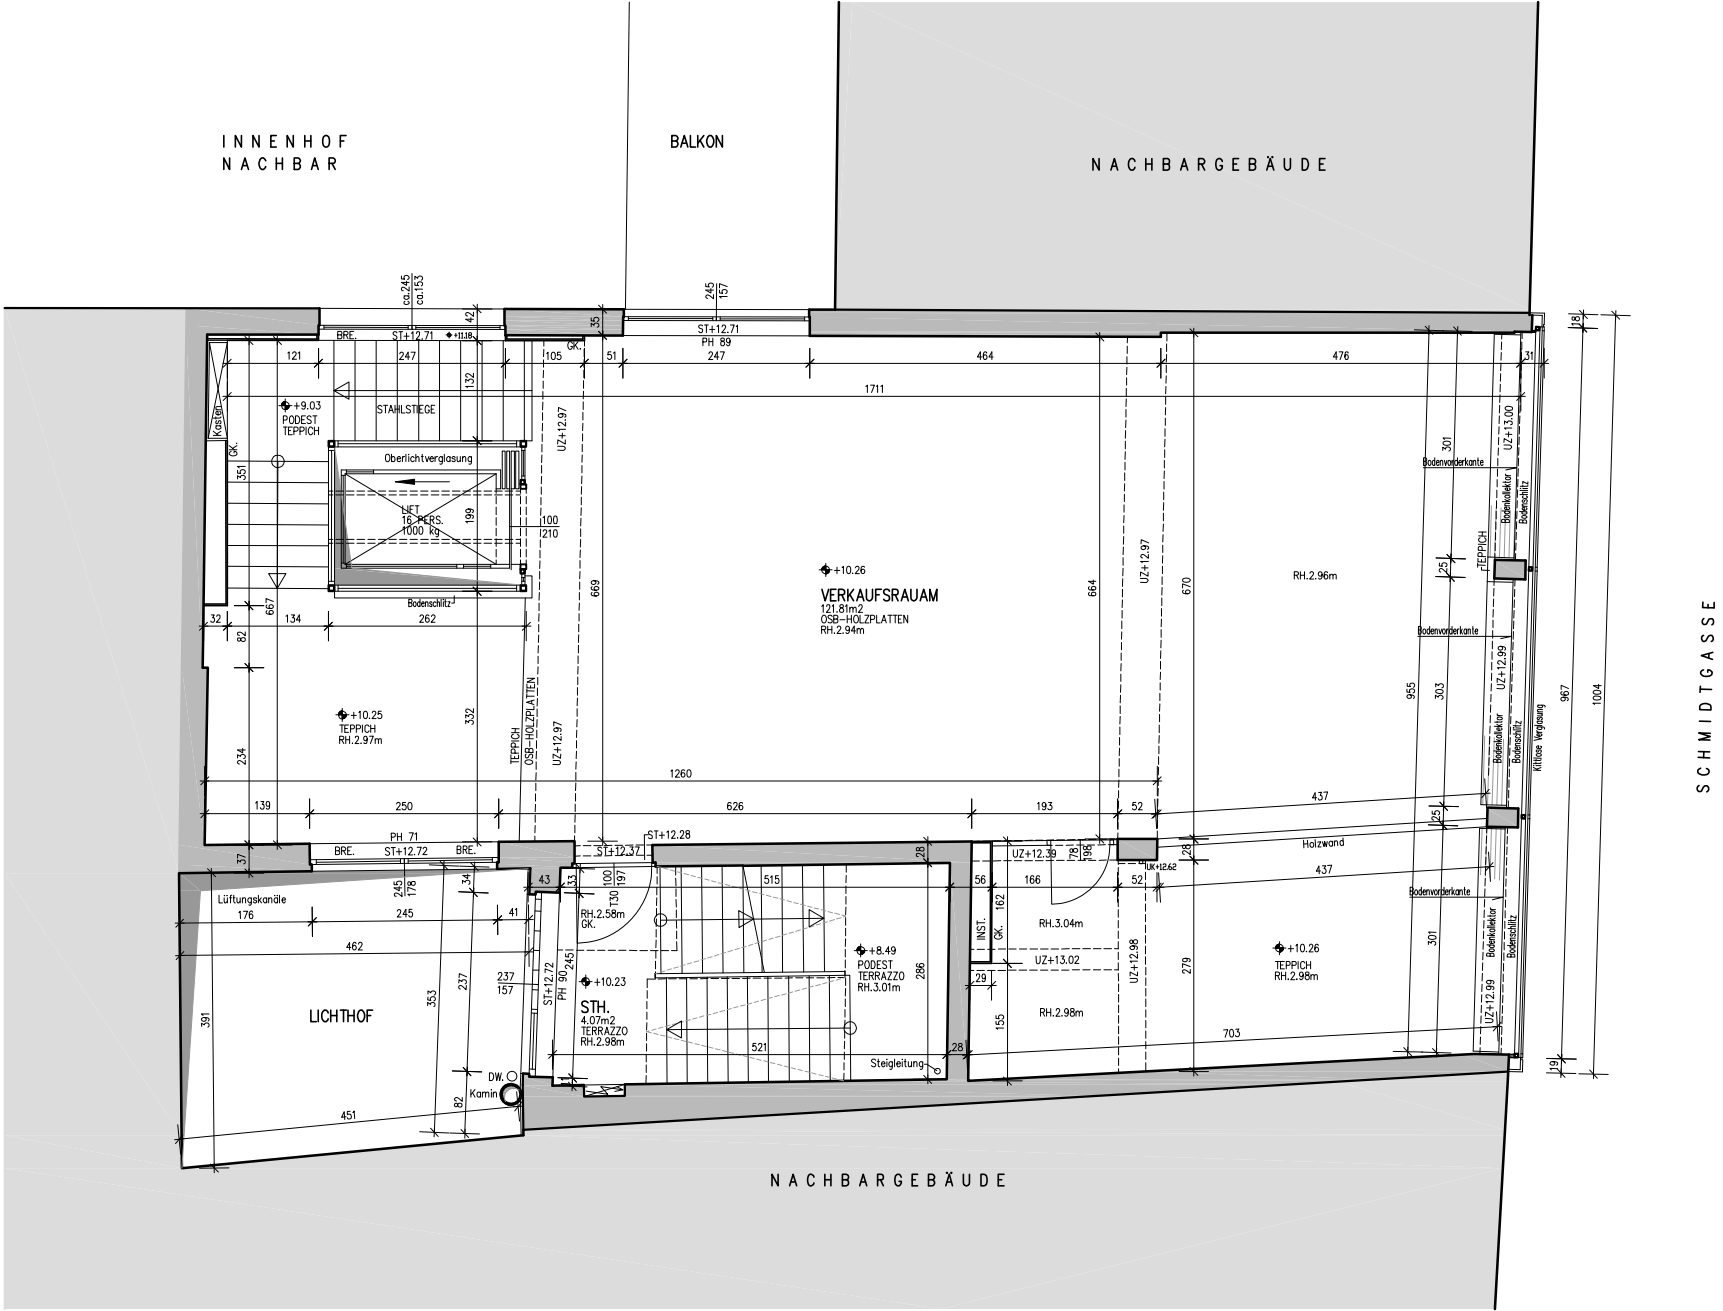

2.OBERGESCHOSS:

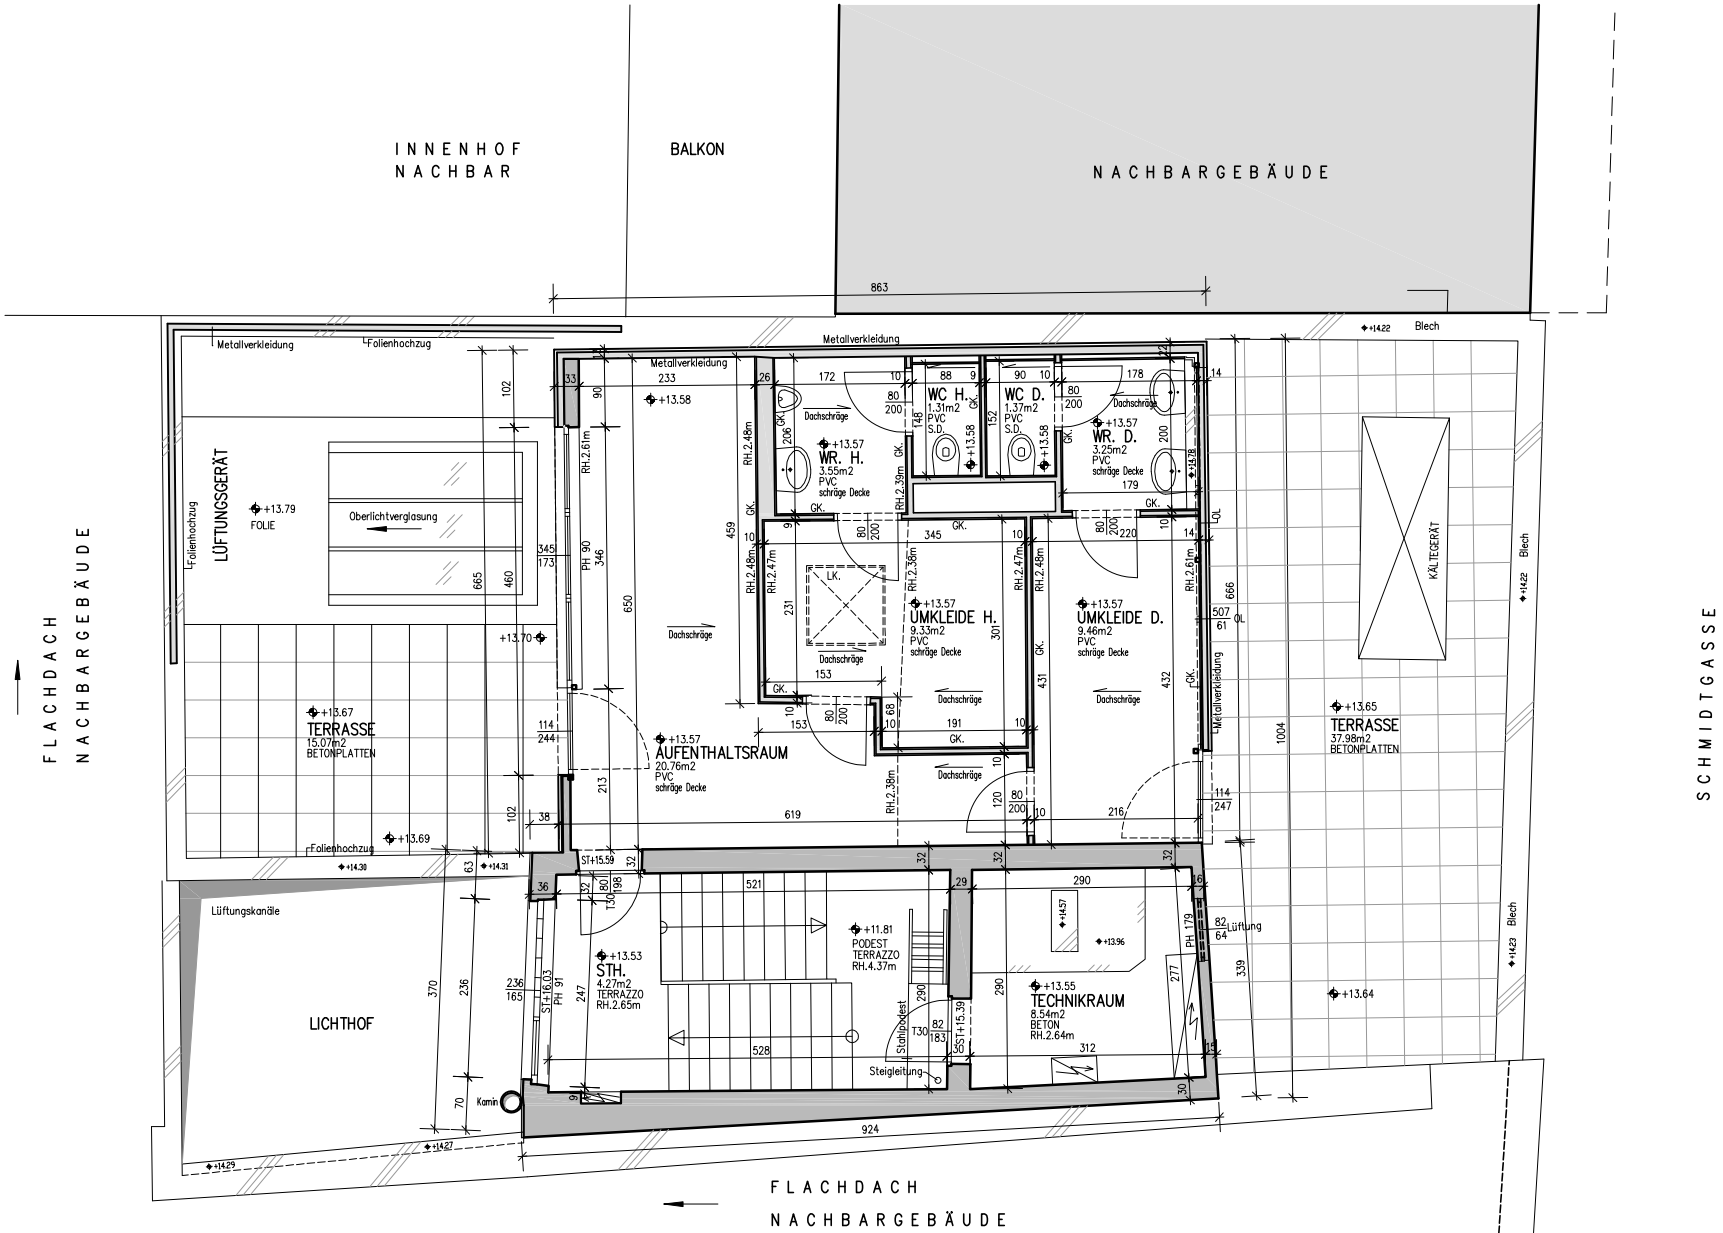


±0.00 = FBOK. VERKAUFSRAUM IM EG

- VOR BEGINN VON ARBEITEN AUSFÜHRENDER FIRMEN SIND NATURMASSE ZU NEHMEN !
- ALLE BAUTEILE AUF LAYER ...\$ KÖNNTEN NICHT VERMESSEN WERDEN (WURDEN ANGENOMMEN) !!
- ART UND TRAGÄRKEIT VON MATERIALIEN SIND ZU ÜBERPRÜFEN !
- KAMINAUSPARUNGEN NICHT DARGESTELLT !!
- HAUSTECHNISCHE GERÄTE NUR SYMBOLISCH DARGESTELLT !!
- FENSTERBESCHRIFTUNG BEI KASTENFENSTER = STOCKLICHTE !!
- TÜRBSCHRIFTUNG = DURCHGANGSLICHTE !!

ST.	STURZ	DUK.	DECKENUNTERKANTE
UZ.	UNTERZUG	RH.	RAUMHÖHE
SB.	SECHSSTÖCKEN	PH.	PARAFETHÖHE
KB.	KORBBOGEN	AB.	ABGEHÄNGTE DECKEN
RB.	RUNDBOGEN	GK.	GIPS-KARTON
VK.	VERKLEIDUNGEN	PAN.	ABGEHÄNGTE METALLPANEELDECKE
		MF.	MINERALFASERDECKE
		OK.	OK
WH.	WANDHÖHE		
MOK.	MAUERBOGENKANTE		

LEGENDE:
BESTAND

GR

PROJEKT:

plan-quadrat
Bestandsaufnahmen GmbH
A-4623 Günskirchen
Mitterlehnerstraße 2
Tel. 07246 / 80 186
Fax. 07246 / 80 186-18
Mail 0650 / 40 00 866
office@plan-quadrat.at
www.plan-quadrat.at

PLANART

BESTANDSPLAN

DARSTELLUNG

GRUNDRISSSE

PROJEKT:

plan-quadrat
Bestandsaufnahmen GmbH
A-4623 Günskirchen
Mitterlehnerstraße 2
Tel. 07246 / 80 186
Fax. 07246 / 80 186-18
Mail 0650 / 40 00 866
office@plan-quadrat.at
www.plan-quadrat.at

PLAN NR.

02/01

MASSTAB

M 1:100

DATUM

MÄRZ 2016

GEZ.

PLAN2

ÄNDERUNGEN

DATUM

PLANART

BESTANDSPLAN

DARSTELLUNG

GRUNDRISSSE

