


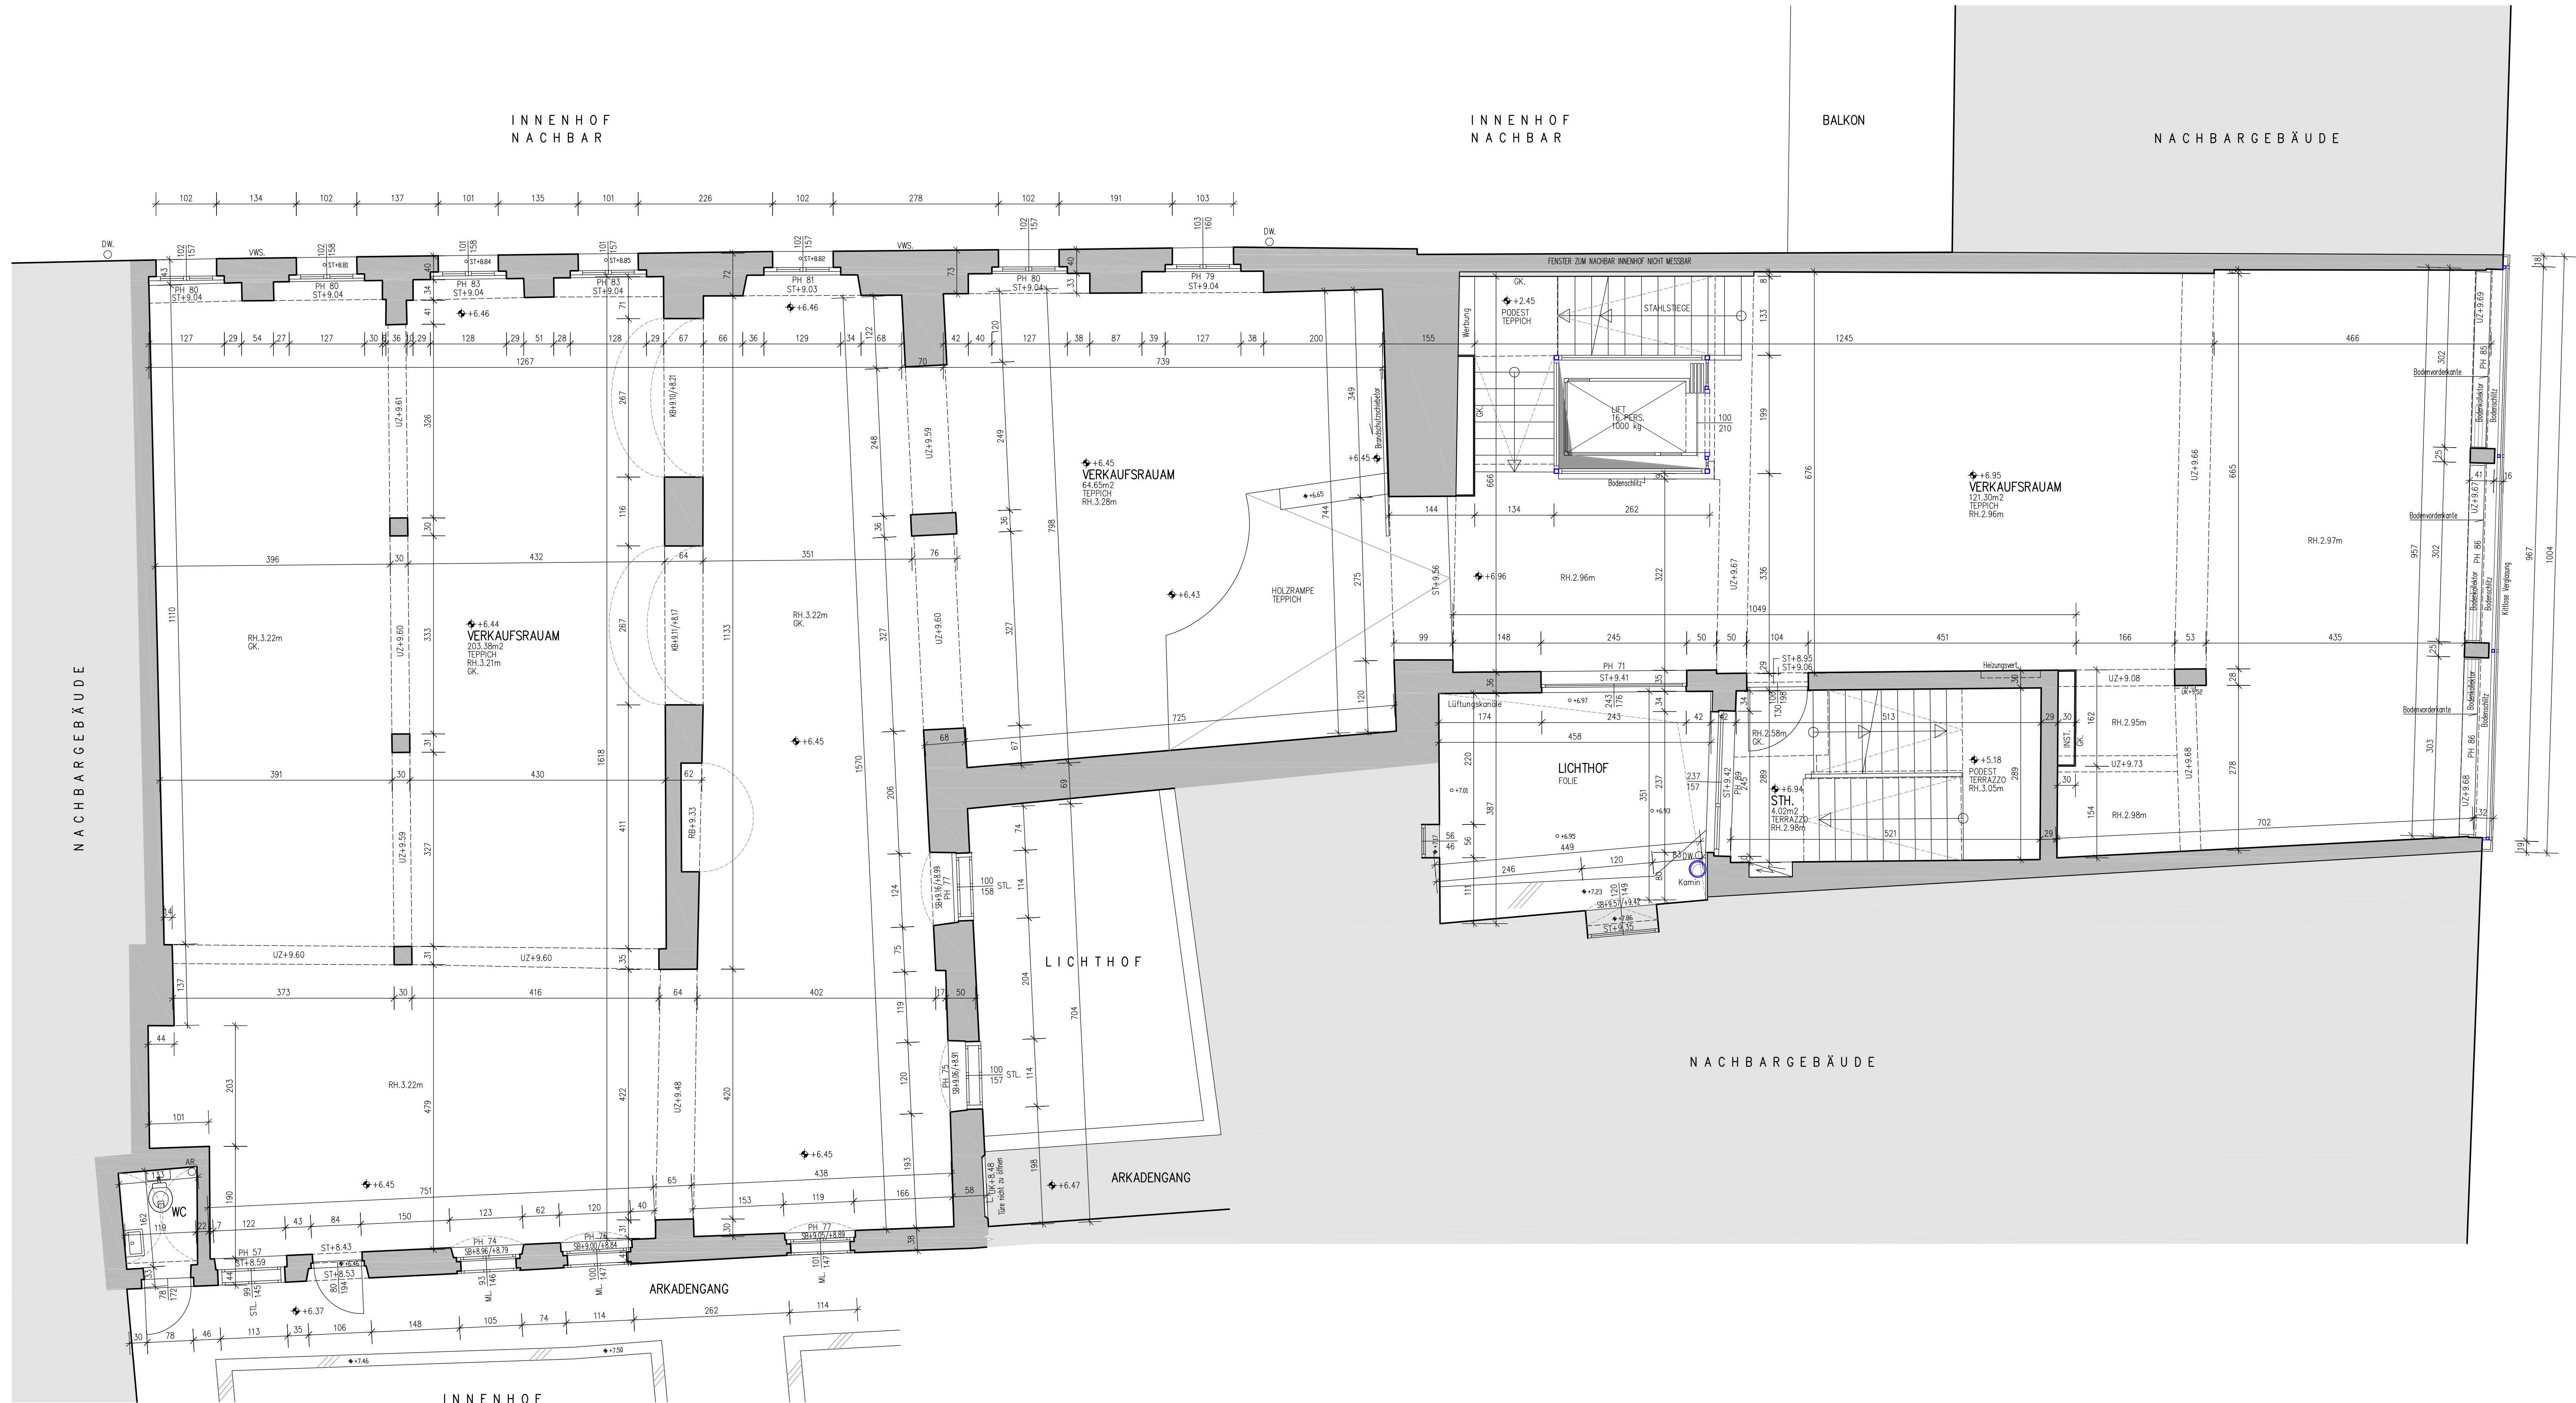

2.OBERGESCHOSS:

±0.00 = FBOK. VERKAUFSRAUM IM EG

- VOR BEGINN VON ARBEITEN AUSFÜHRENDER FIRMAN SIND NATURMASSE ZU NEHMEN !
- ALLE BAUTEILE AUF LAYER ...\$ KÖNNTEN NICHT VERMESSEN WERDEN (WURDEN ANGENOMMEN) !!
- ART UND TRAGFAHIGKEIT VON MATERIALIEN SIND ZU ÜBERPRÜFEN !
- KAMINAUSSPARUNGEN NICHT DARGESTELLT !!
- HAUSTECHNISCHE GERÄTE NUR SYMBOLISCH DARGESTELLT !!
- FENSTERBESCHRIFTUNG BEI KASTENFENSTER = STÖCKLICHTE !!
- TÜRBSCHRIFTUNG = DURCHGANGSLICHTE !!

LEGENDE:

ST.	STURZ	DUK.	DECKENUNTERKANTE
UZ.	UNTERZUG	RH.	RAUMHÖHE
SB.	SEGMENTBOGEN	PH.	PANARPHÖHE
KB.	KORBBOGEN	ABGEHÄNGTE DECKEN:	
RB.	RUNDBOGEN	OK.	GIPSKARTON
VK.	VERKLEIDUNGEN	PAN.	ABGEHÄNGTE METALLPANEELDECKE
		MF.	MINERALFASERDECKE
		OK.	OKERKANTE
		WH.	WANDHÖHE
		MOK.	MAUEROBERKANTE

PROJEKT:	plan-quadrat Bestandsaufnahme GmbH A-4623 Günskirchen Mitterhoferstraße 2 Tel. 07246 / 80 186 Fax. 07246 / 80 186-18 Mobil 0650 / 40 00 866 office@plan-quadrat.at www.plan-quadrat.at	 mit mass zum ziel	PLAN NR. 01/03
MASSTAB	M 1:50	DATUM	MÄRZ 2016
GEZ.	PLANZ	ÄNDERUNGEN	DATUM
a			
b			
c			
d			
e			
f			
g			

GESCHÄFTSHAUS
SCHMIDTGASSE 27
4600 WELS

DARSTELLUNG
BESTANDSPLAN
2.OBERGESCHOSS