




NUTZFLÄCHE EG	194.04m2
NUTZFLÄCHE 1.OG	226.70m2
NUTZFLÄCHE 2.OG	393.35m2
NUTZFLÄCHE 3.OG	125.88m2
NUTZFLÄCHE 4.OG	61.84m2

GESAMT 1001.81m2

 GESCHÄFTSHAUS
SCHMIDTGASSE 27
4600 WELS





DARSTELLUNG:

ERDGESCHOSS

MASSTAB 1:100

PLAN NR. 01/01


DATUM März 2016

GEÄNDERT


BESTANDSPLAN

GESCHAFTSHAUS
SCHMIDTGASSE 27
4600 WELS

BESTAND

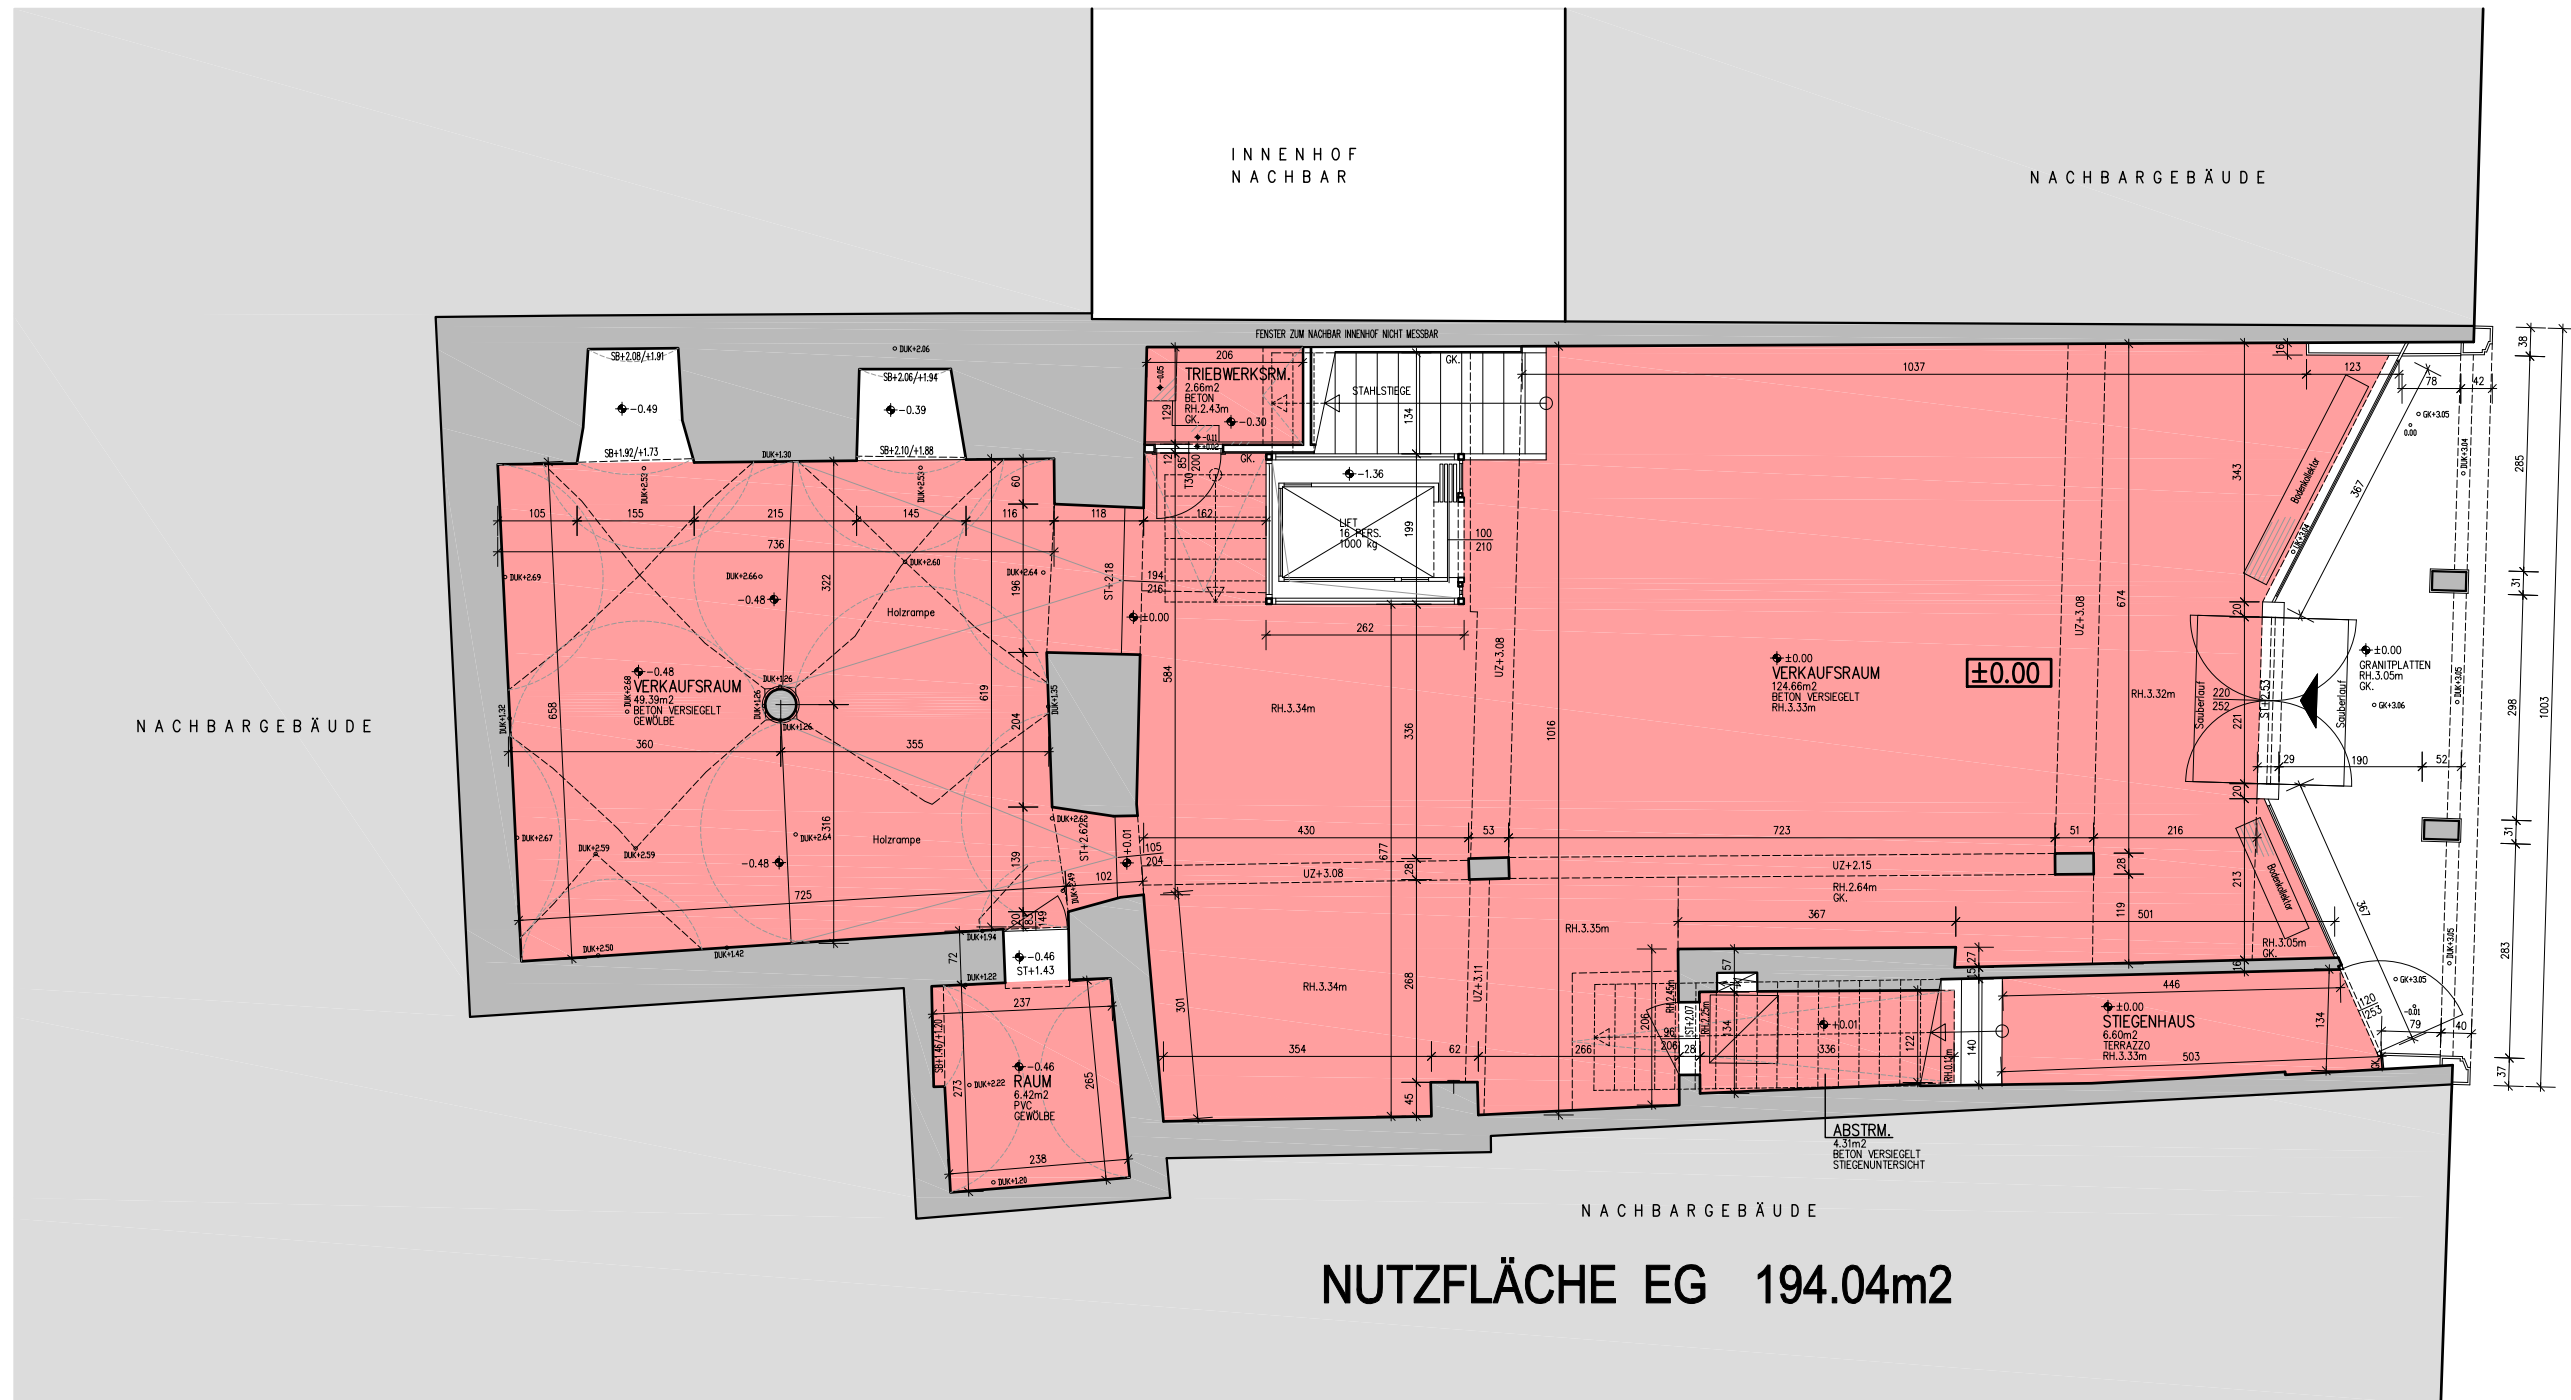

ERDGESCHOSS:

 

plan - quadrat
Bestandsaufnahmen GmbH
A-4623 Gunskirchen
Mitterhoferstraße 2
Tel. 07246 / 80 186
Fax. 07246 / 80 186-18
Mobil 0650 / 40 00 866
office@plan-quadrat.at
www.plan-quadrat.at

DARSTELLUNG:

U.OBERGESCHOSS

MASSTAB 1:100

PLAN NR. 01/03


DATUM März 2016

GEÄNDERT

BESTANDSPLAN

GESCHAFTSHAUS
SCHMIDTGASSE 27
4600 WELS

BESTAND

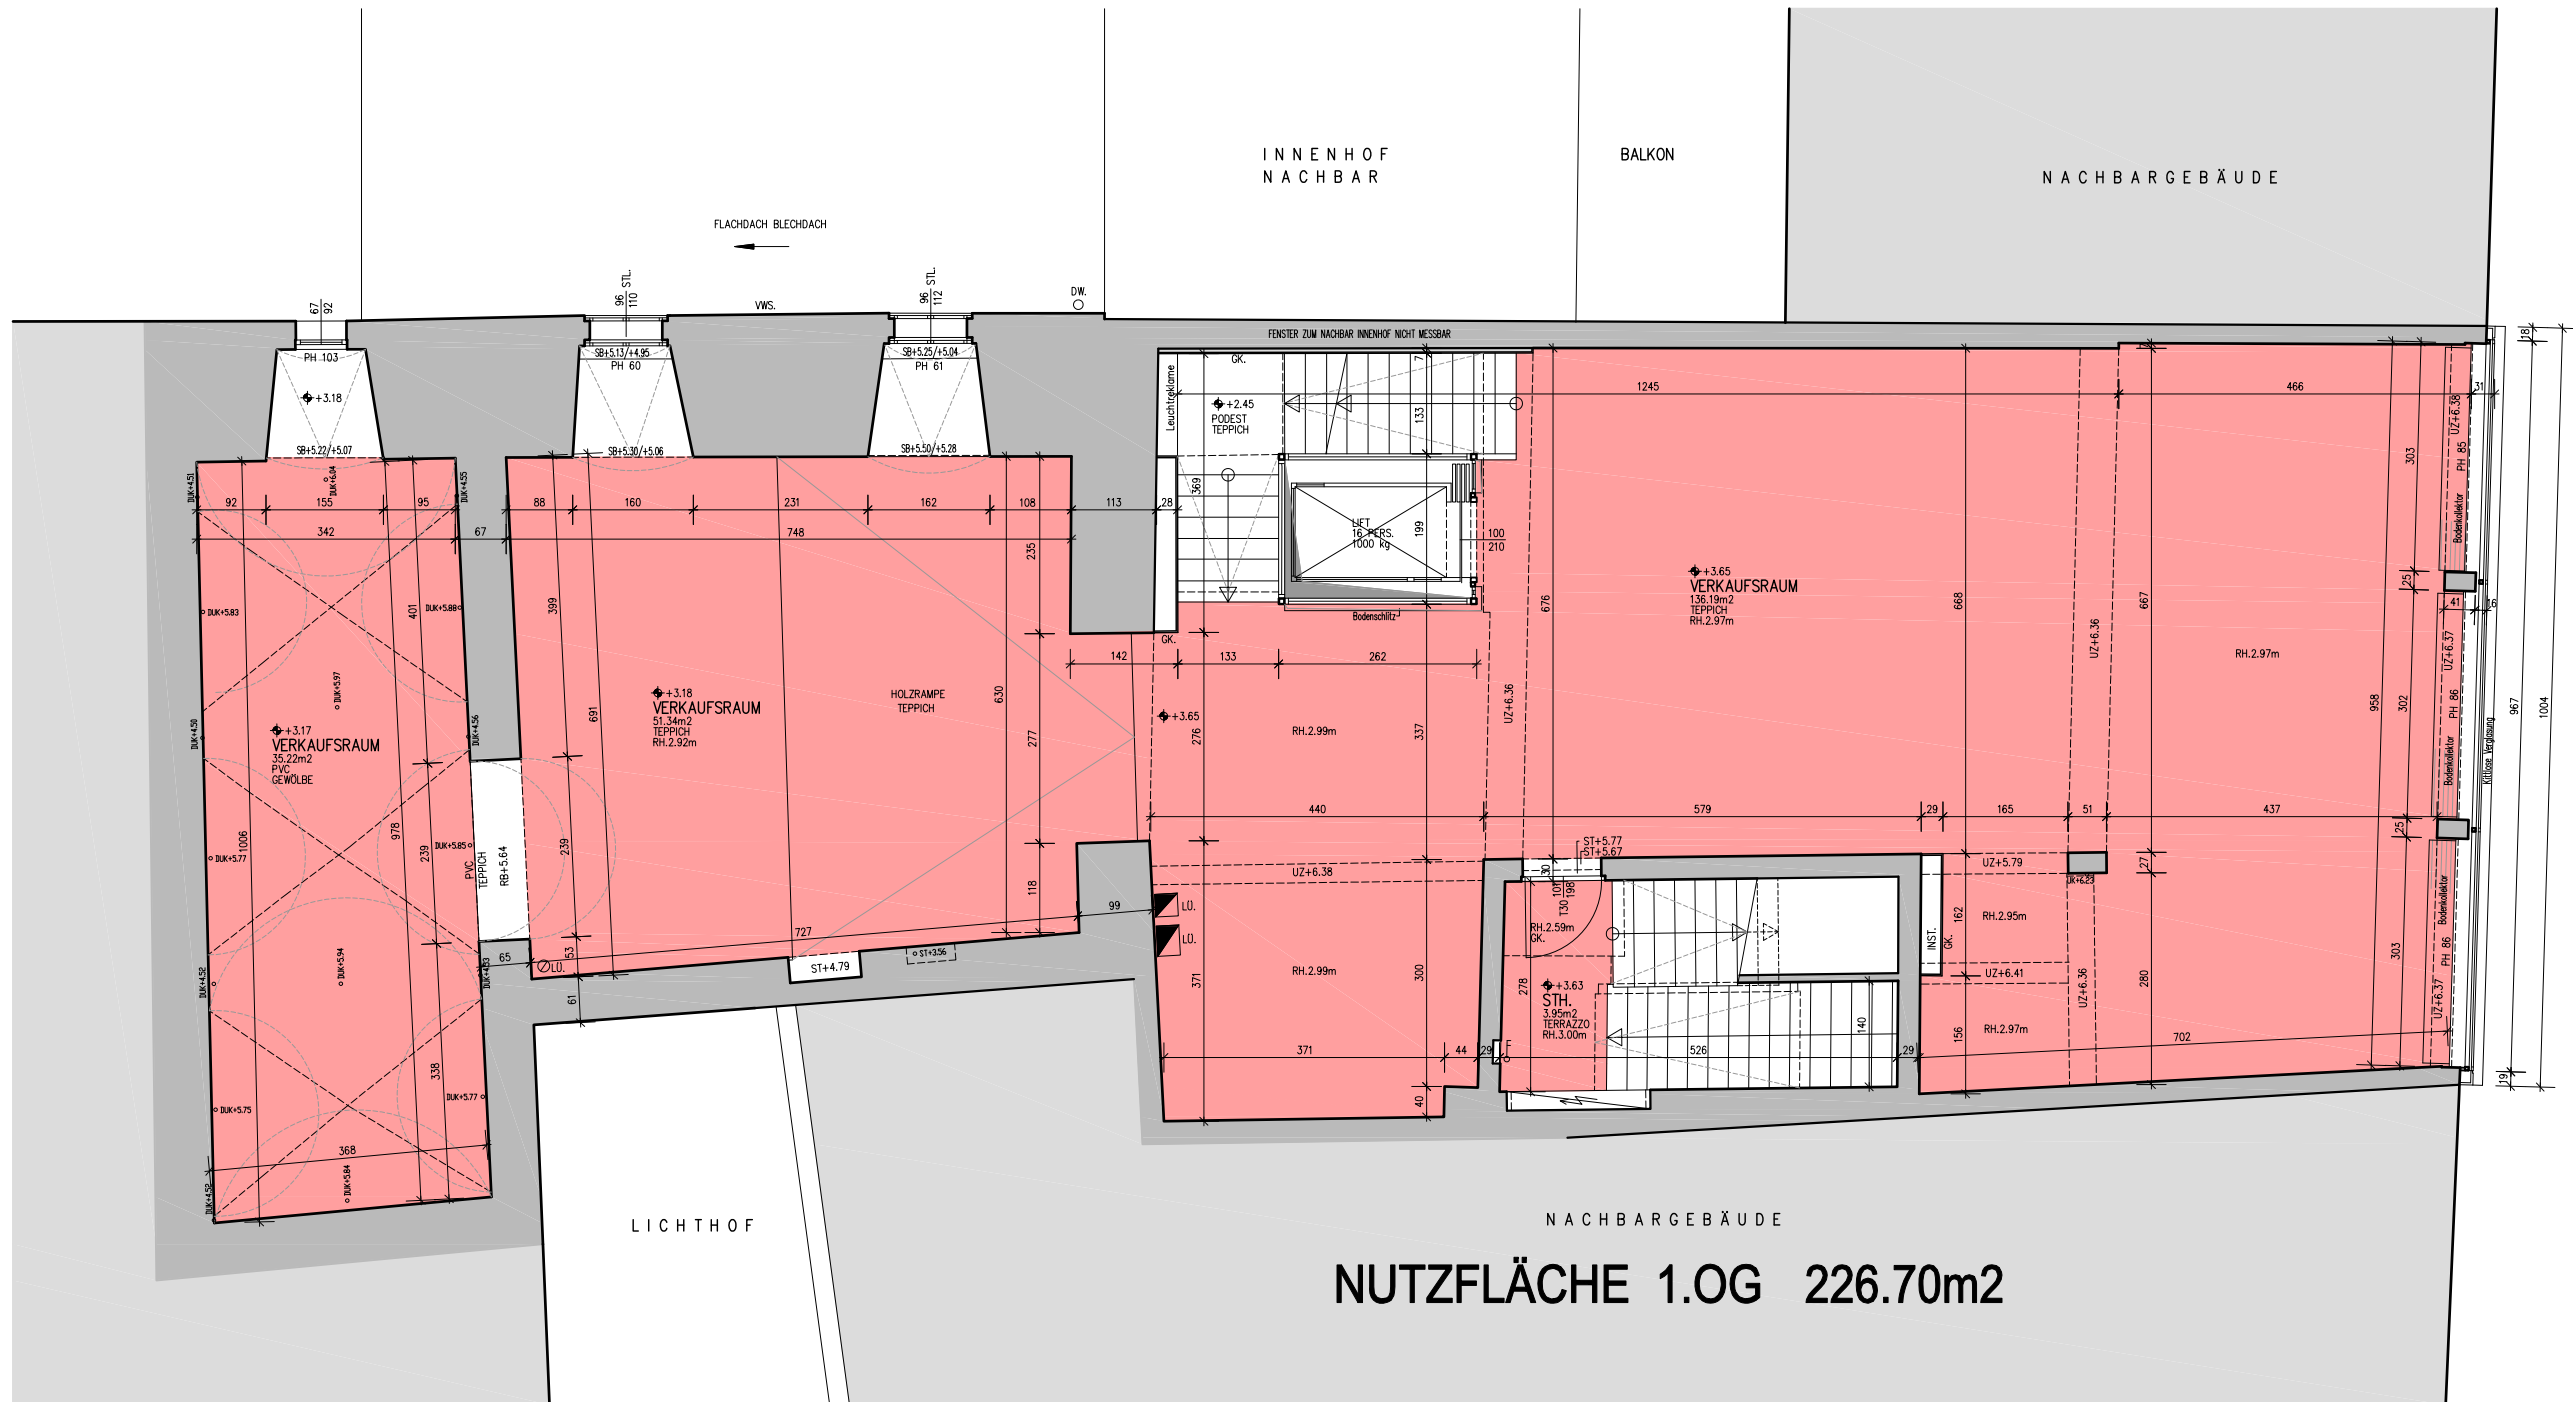

1.OBERGESCHOSS:



mit moss zum ziel

plan-quadrat
Bestandsaufnahmen GmbH
A-4623 Günskirchen
Mitterhoferstraße 2
Tel. 07246 / 80 186
Fax. 07246 / 80 186-18
Mobil 0650 / 40 00 866
office@plan-quadrat.at
www.plan-quadrat.at

DARSTELLUNG:

4.OBERGESCHOSS

MASSTAB 1:100


PLAN NR. 01/05

DATUM März 2016

GEÄNDERT

BESTANDSPLAN

GESCHÄFTSHAUS
SCHMIDTGASSE 27
4600 WELS

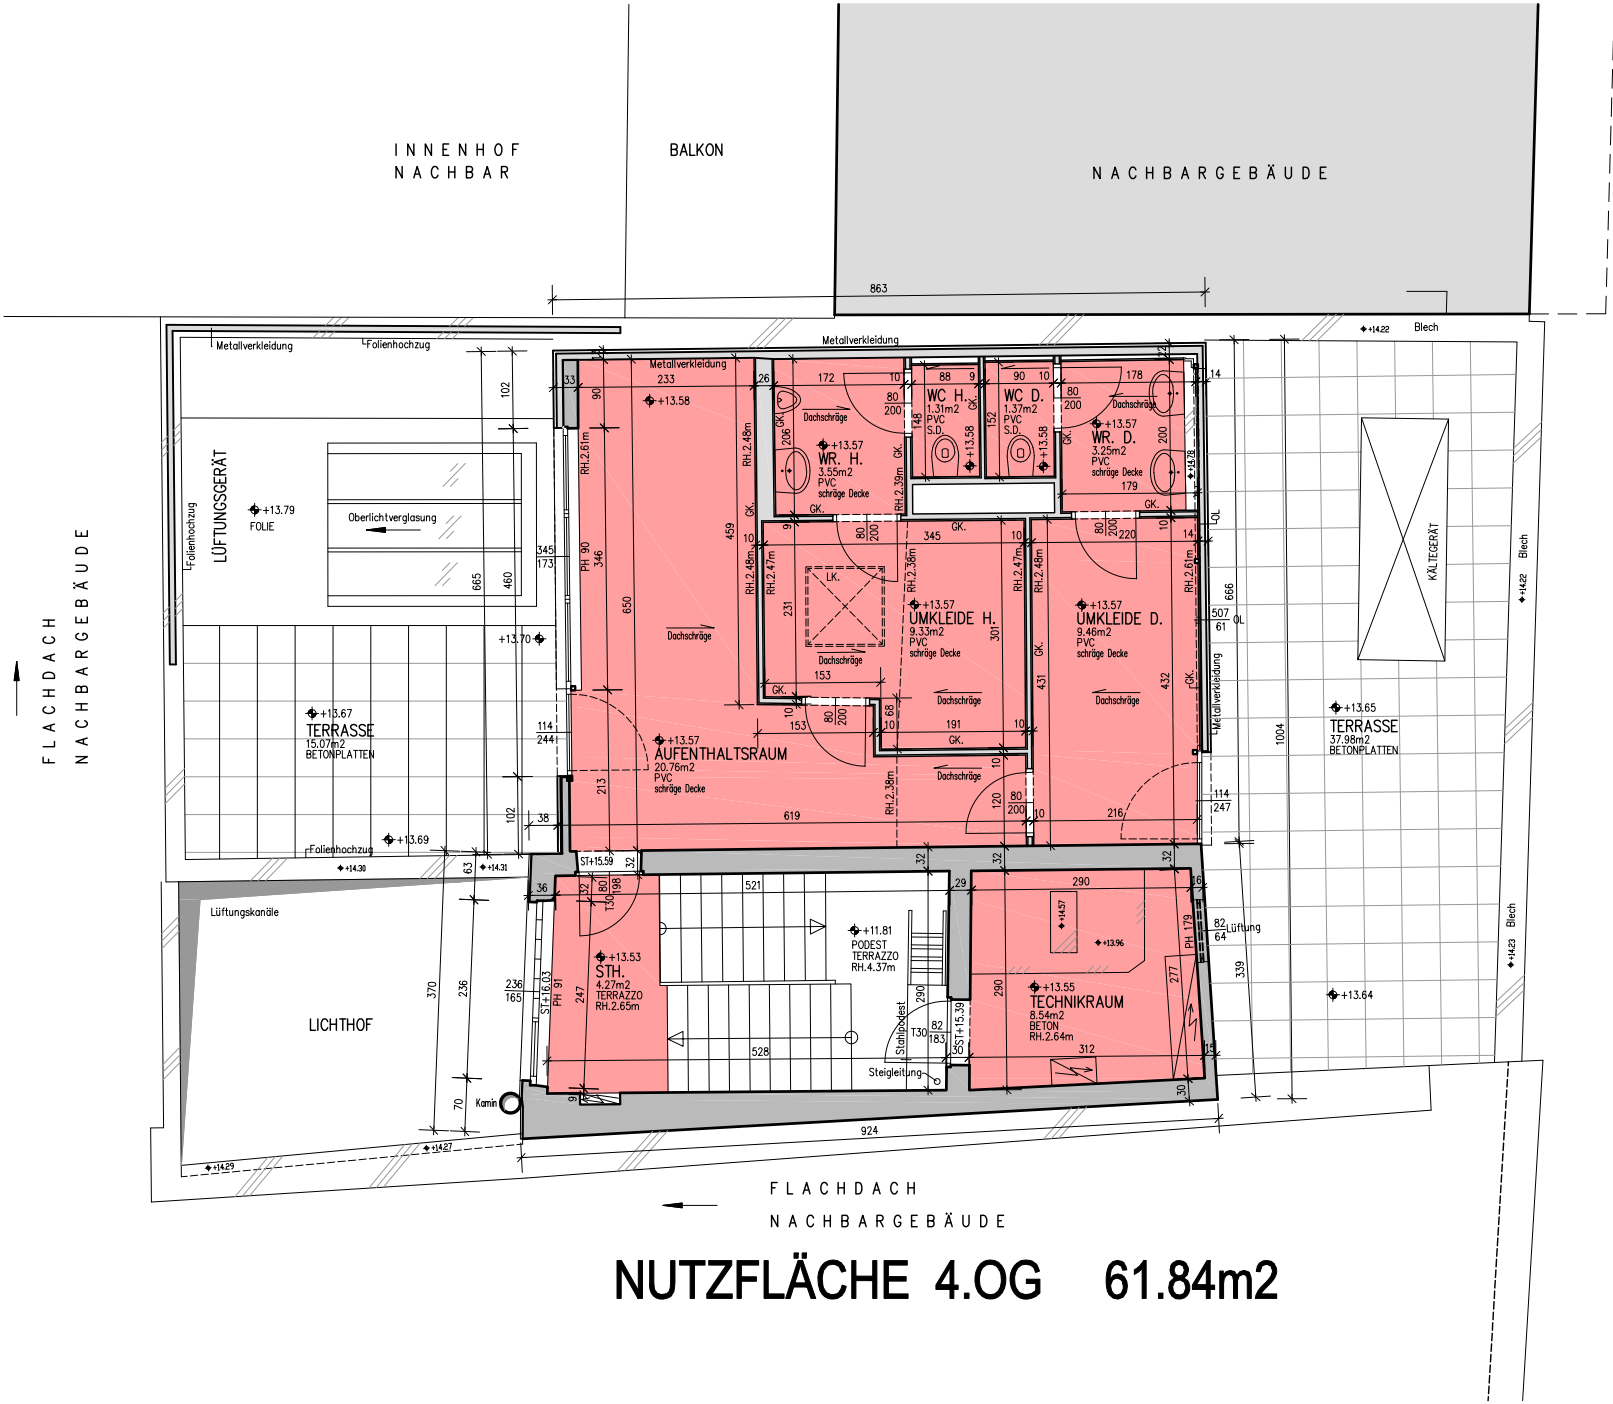

NUTZFLÄCHE 4.OG 61.84m2

4.OBERGESCHOSS: