




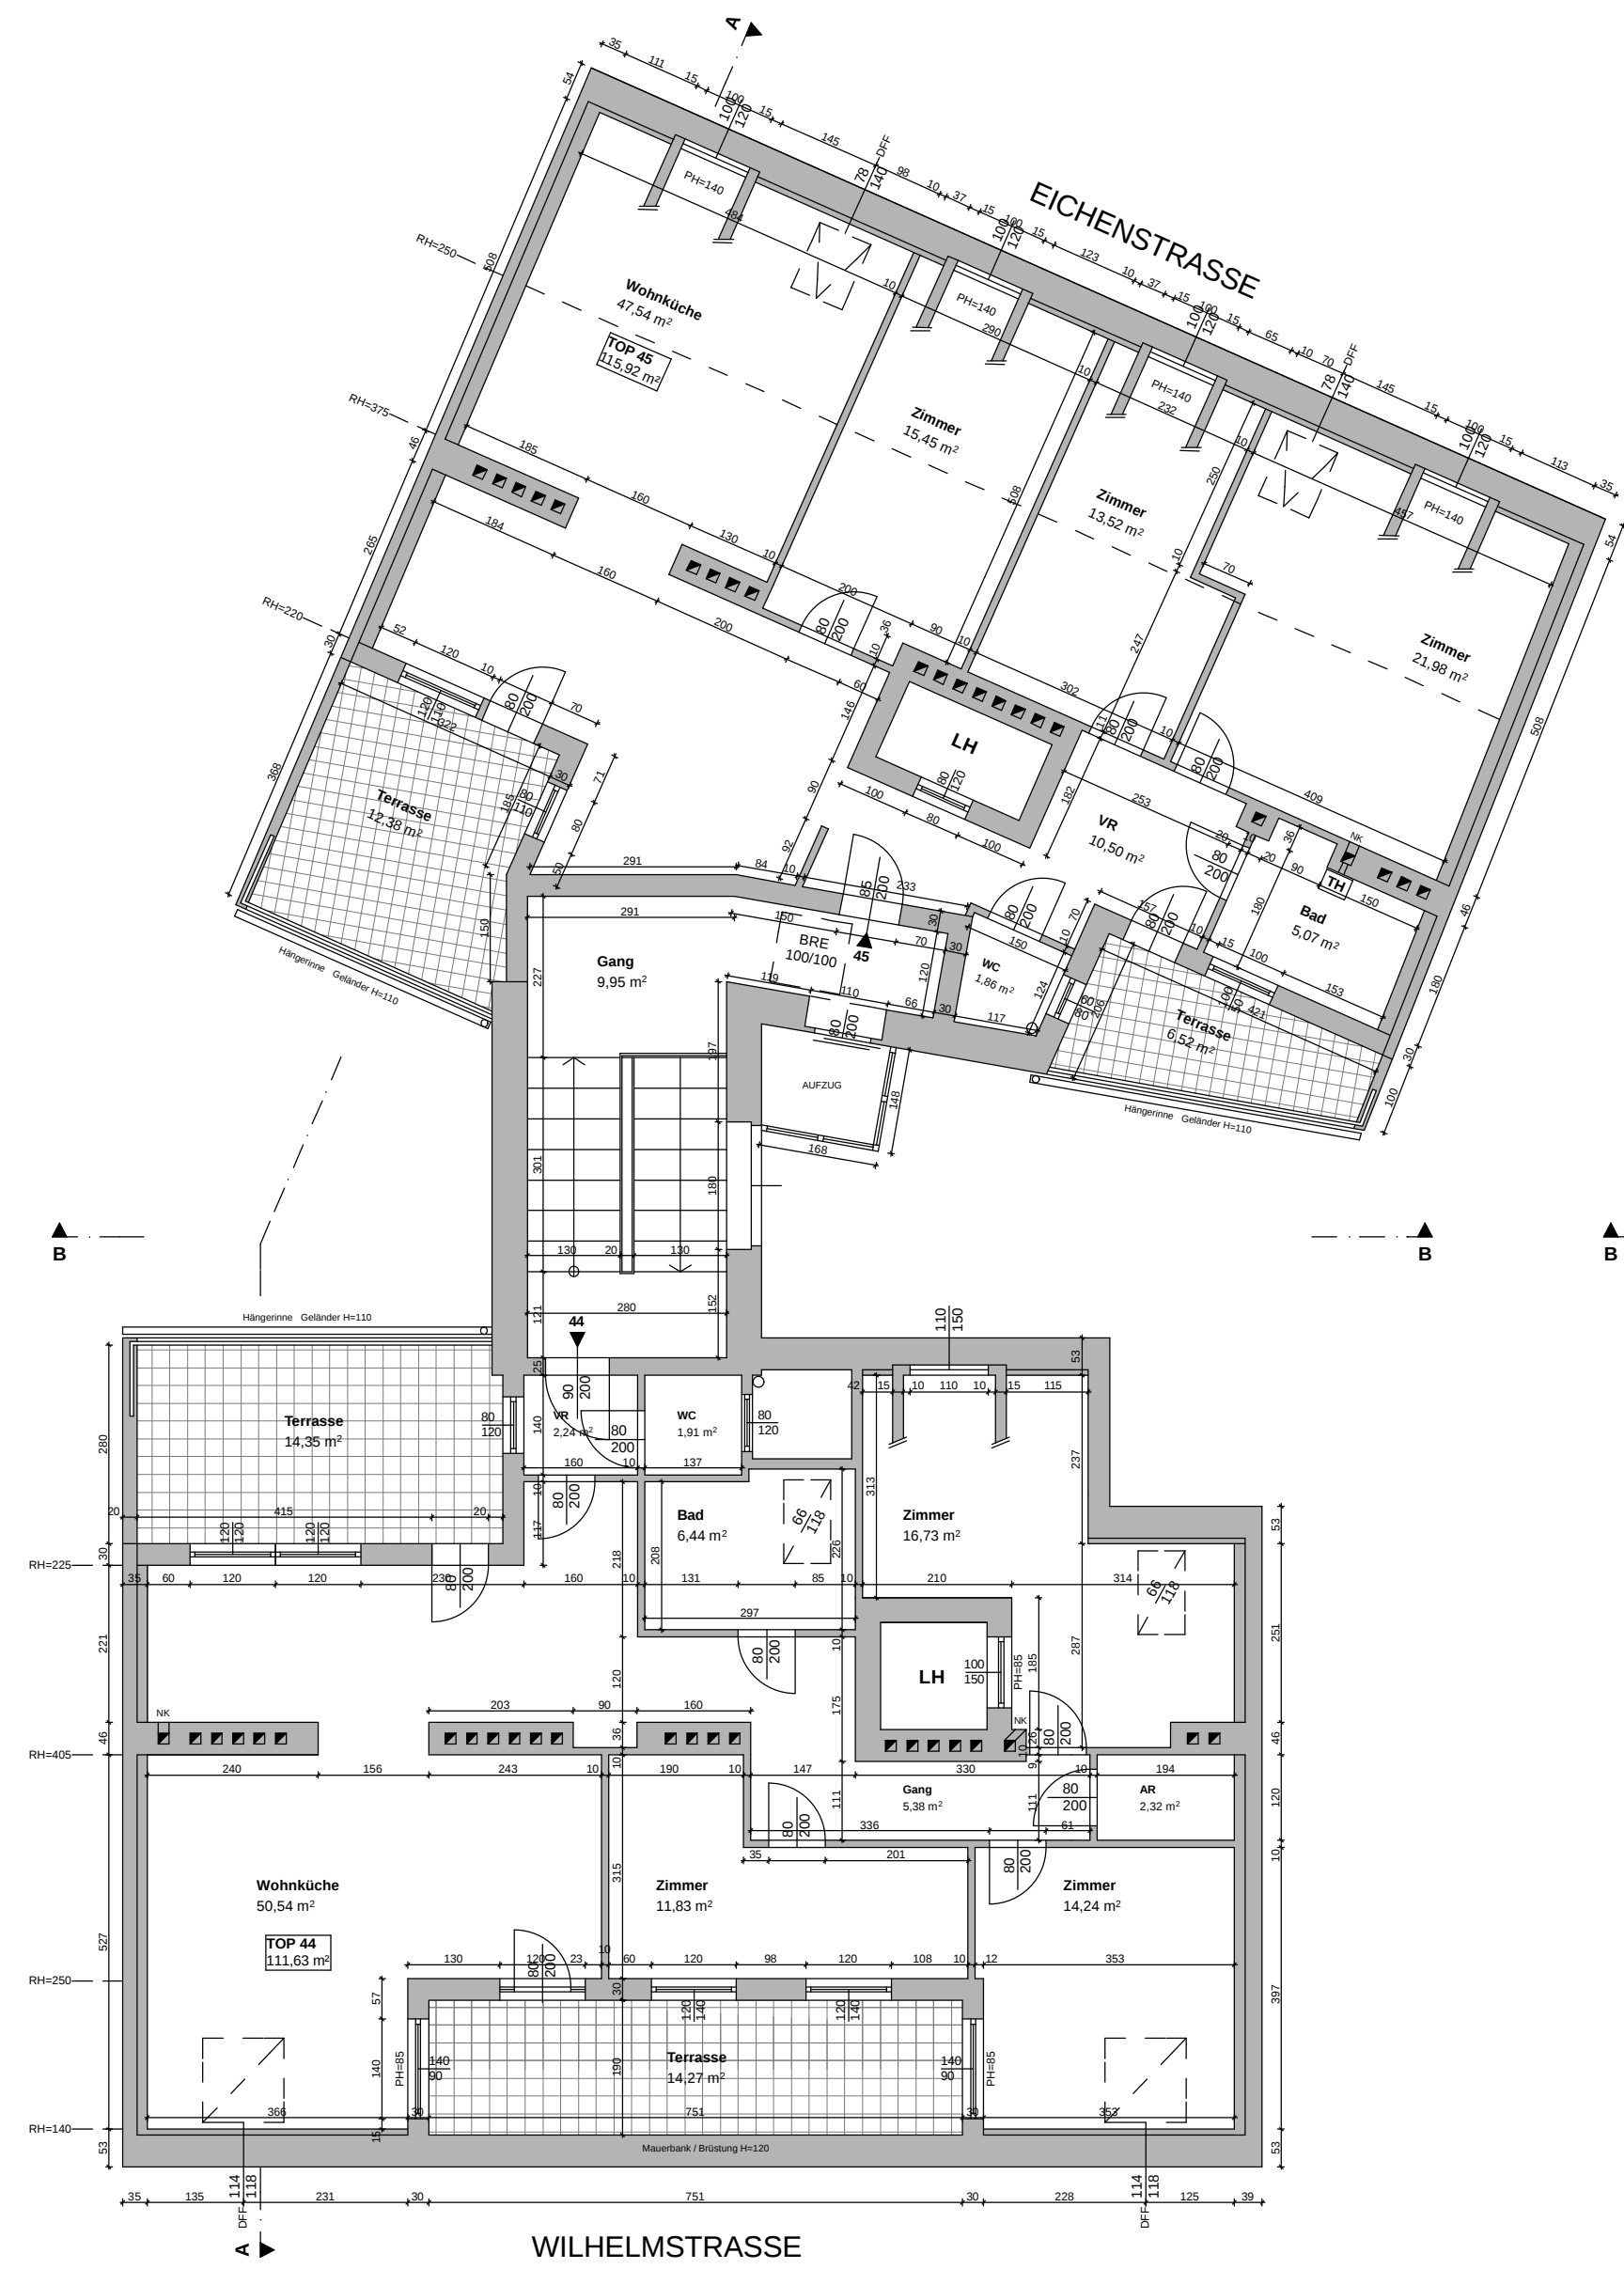


GRUNDRISS DACHGESCHOSS

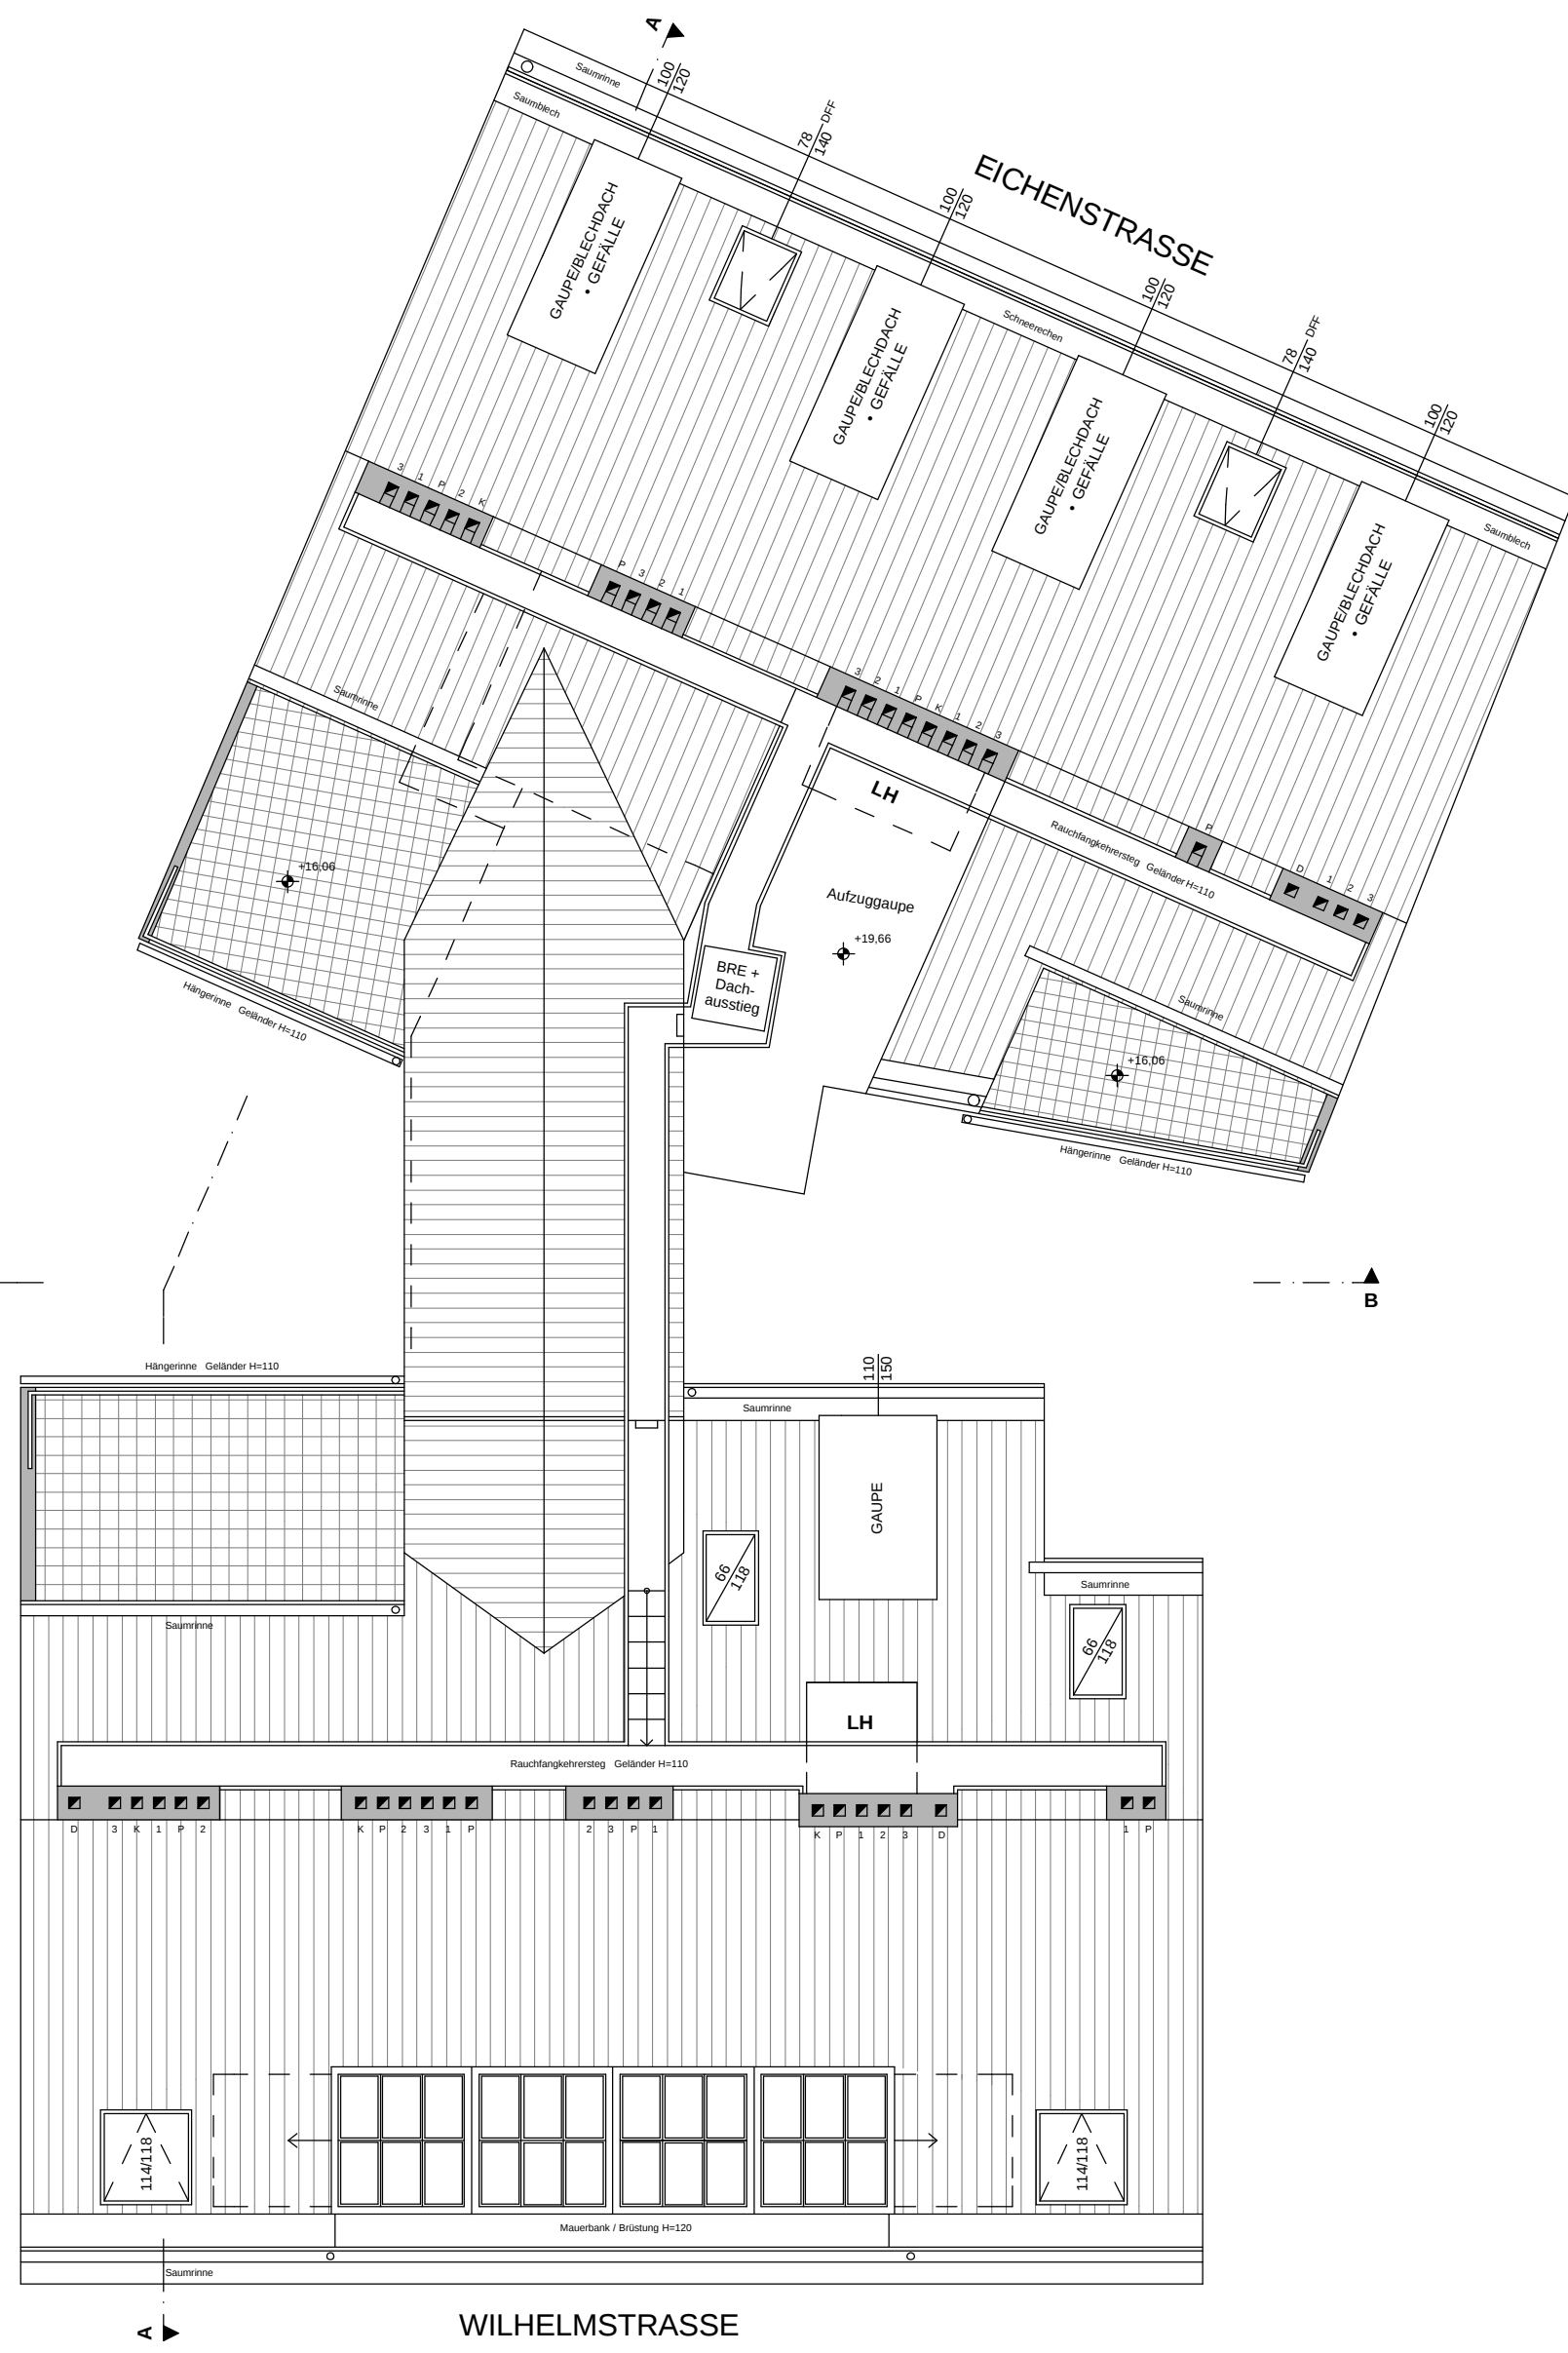


GRUNDRISS DACHDRAUFSICHT

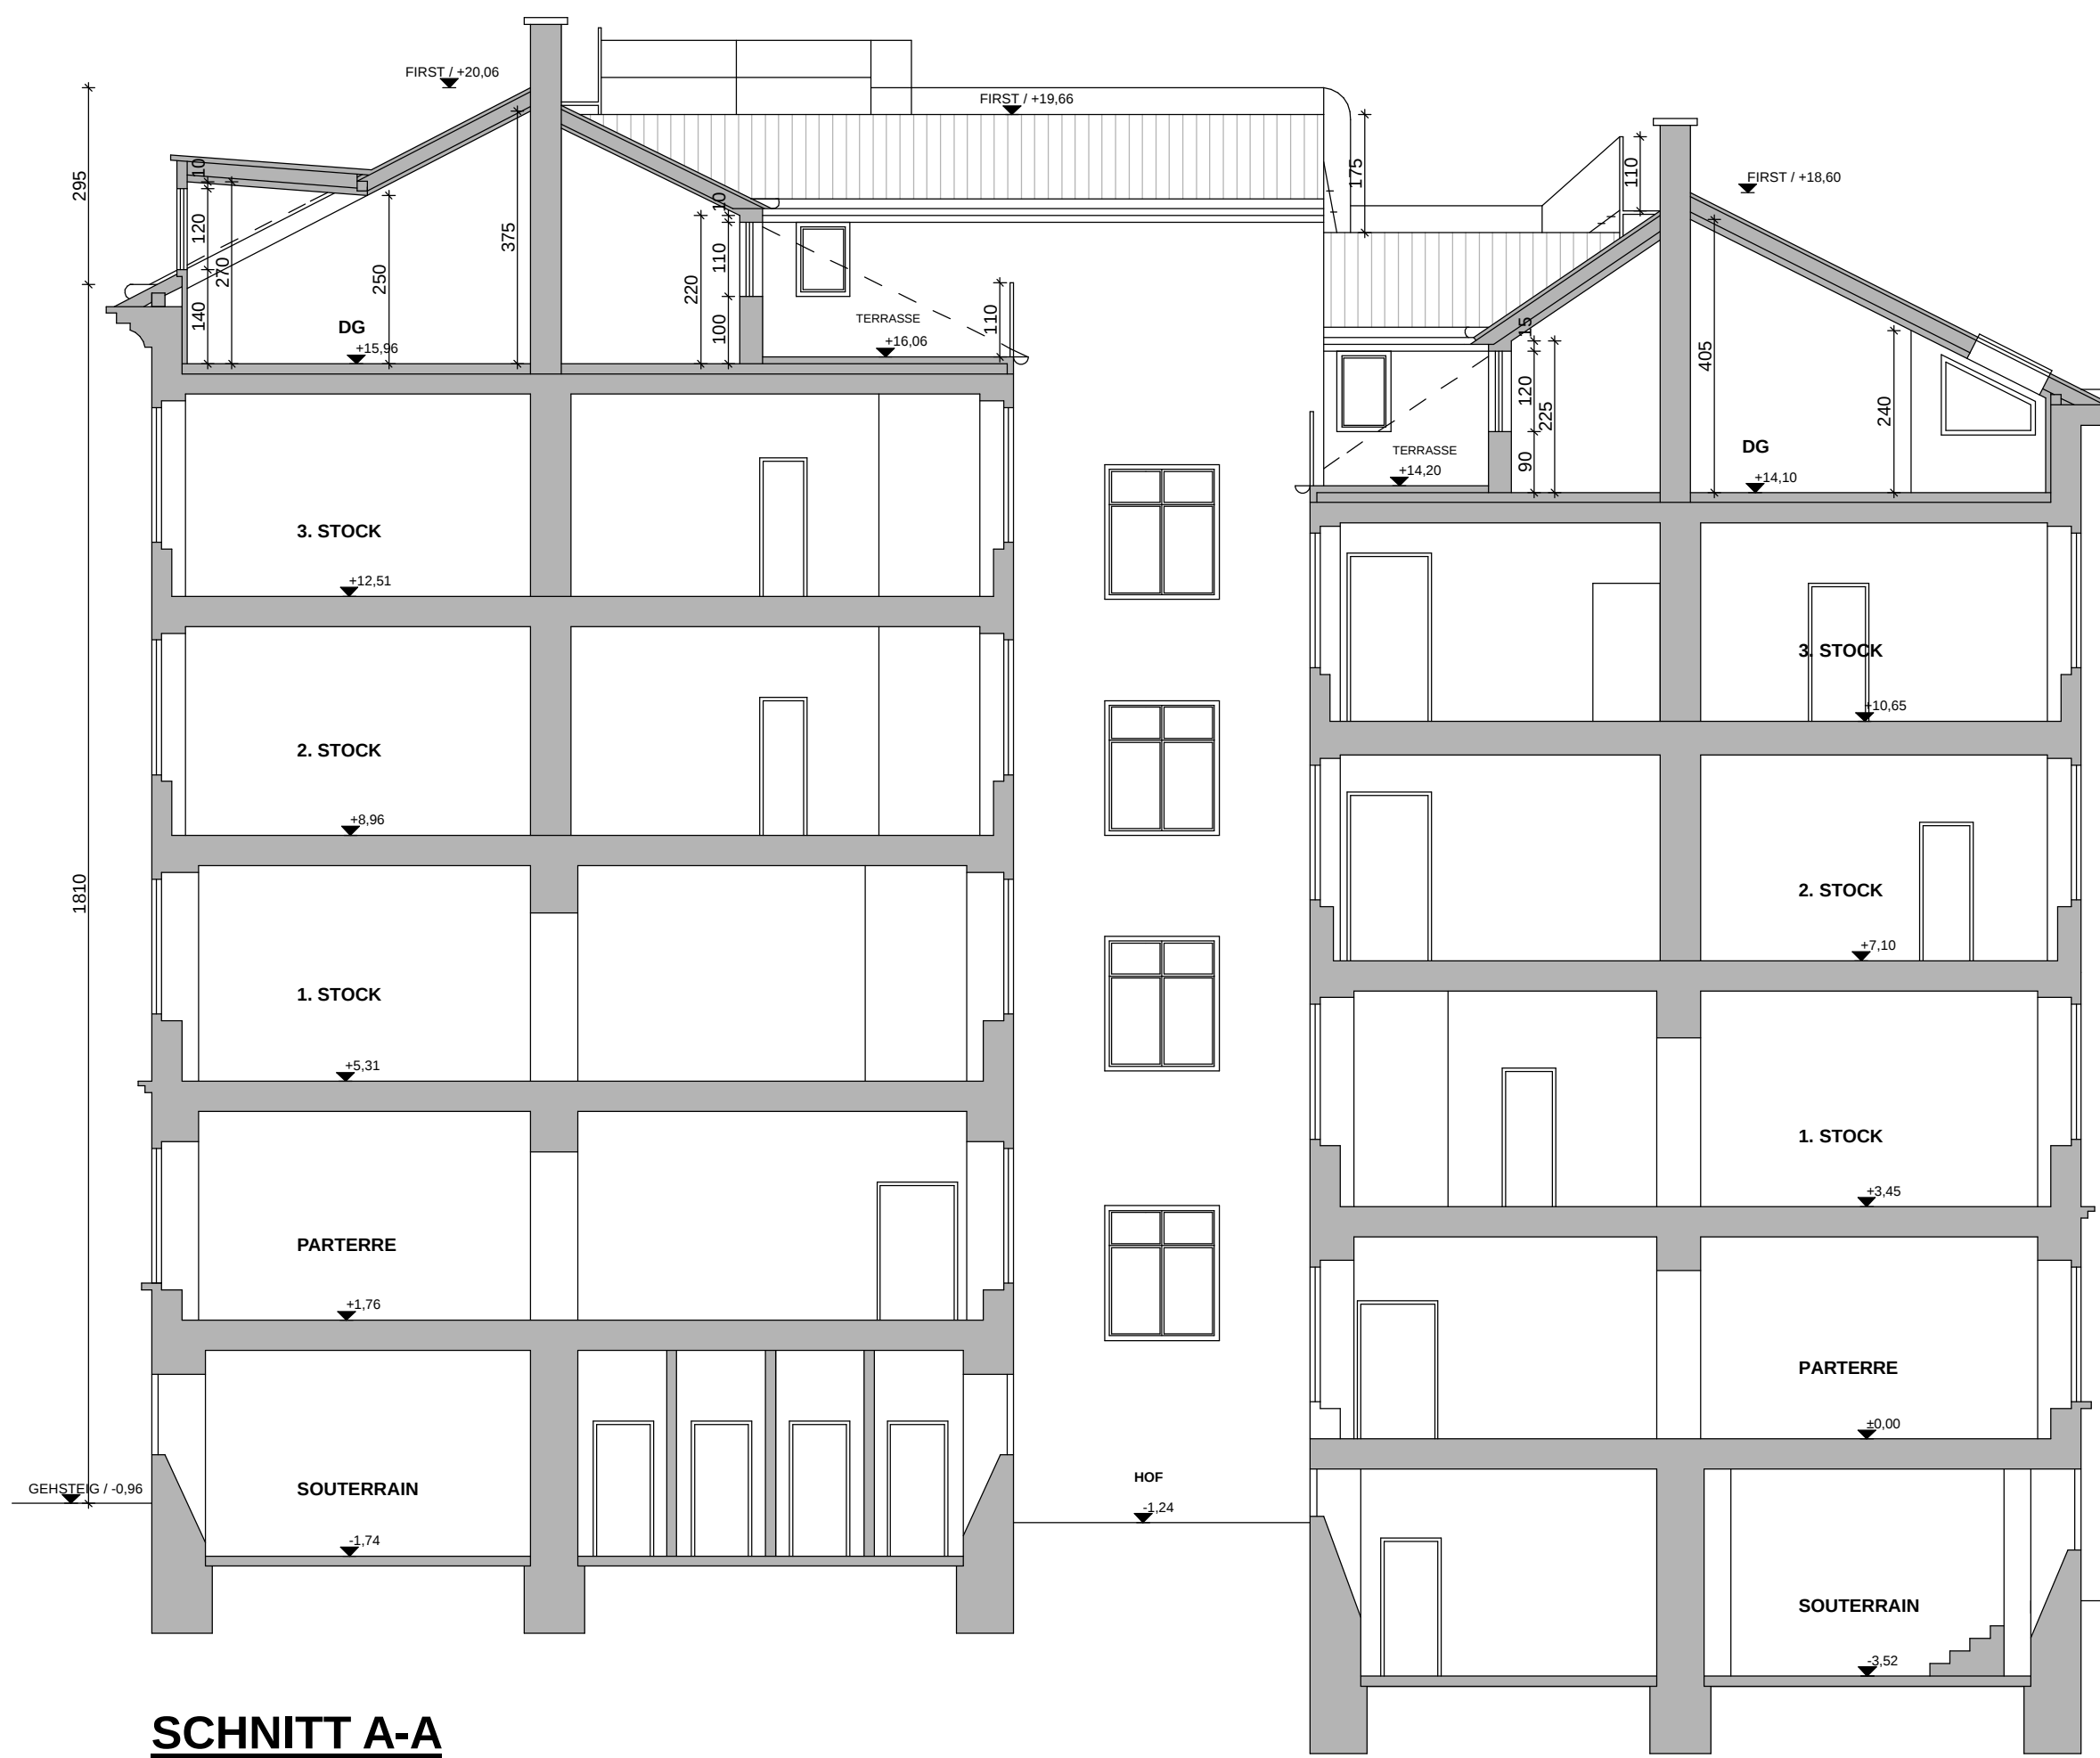


SCHNITT A-A

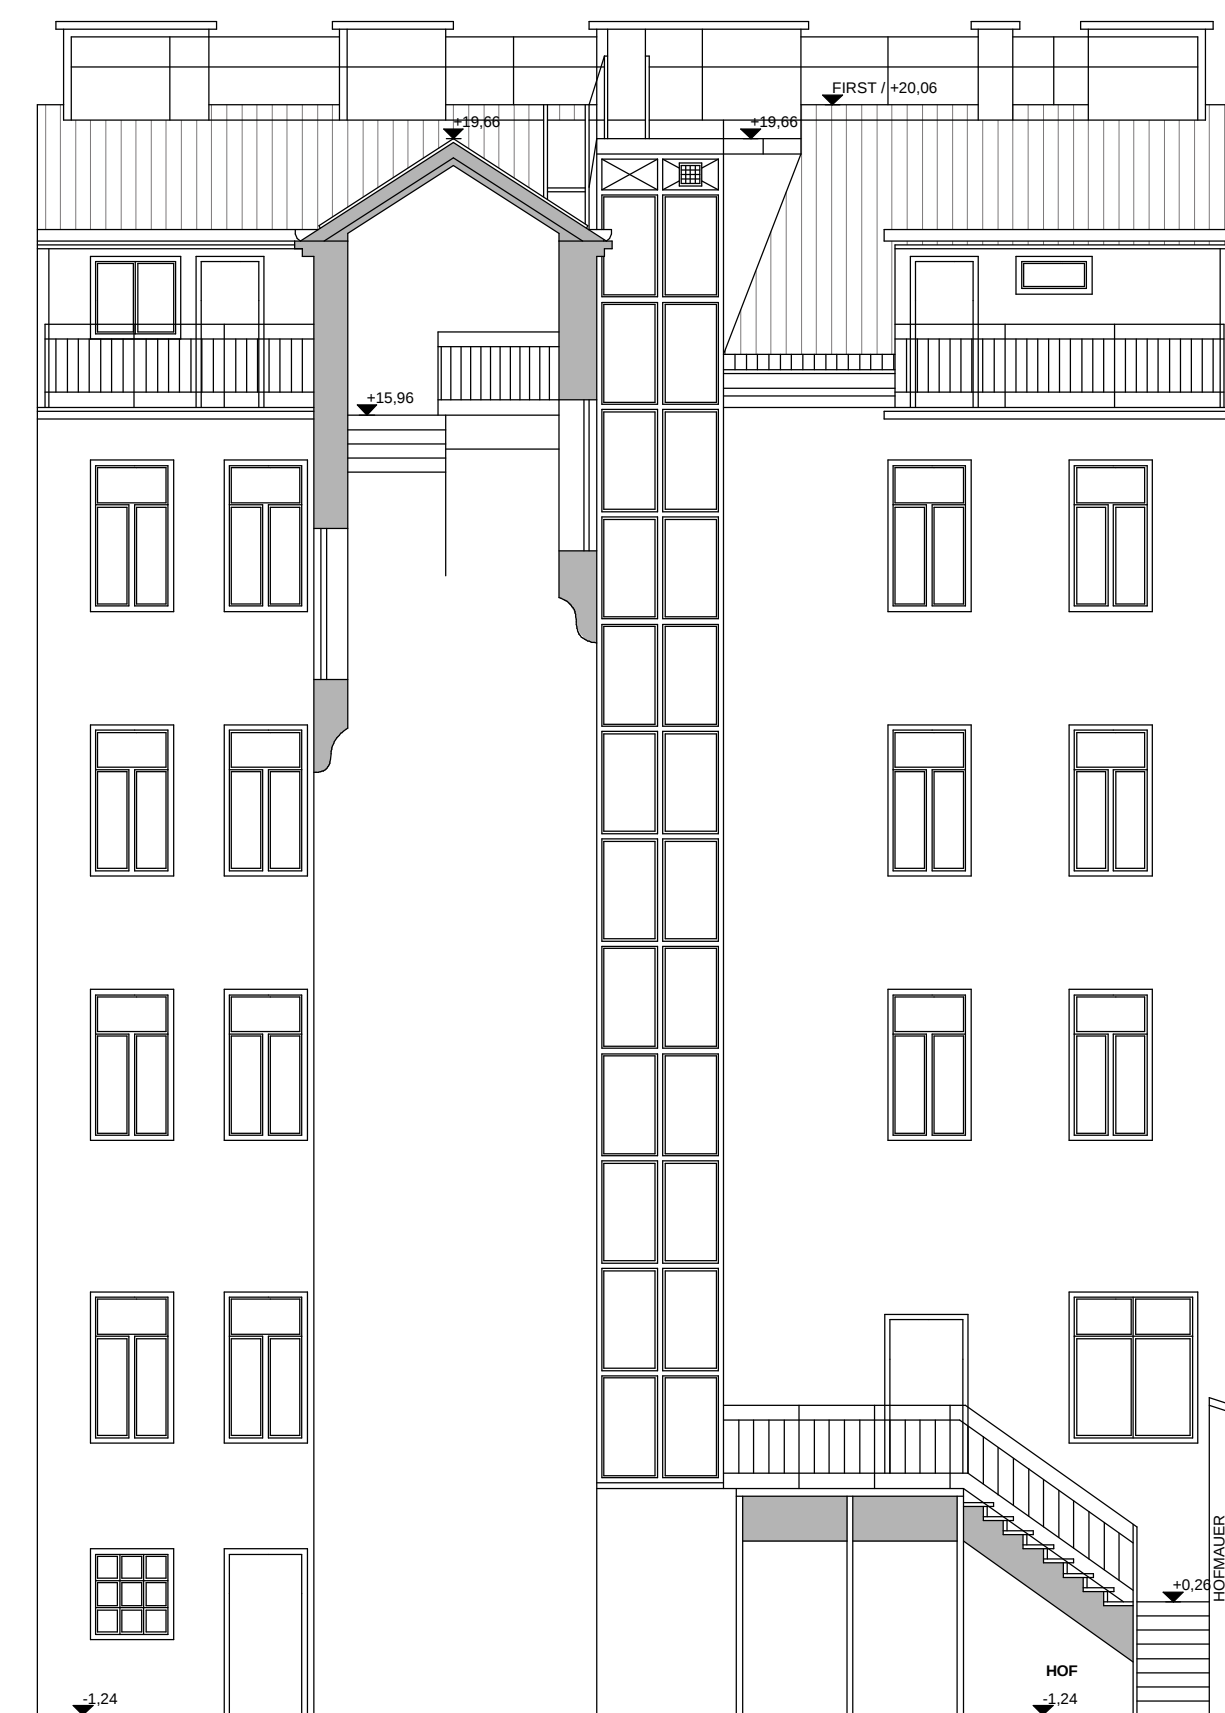

SCHNITT B-B

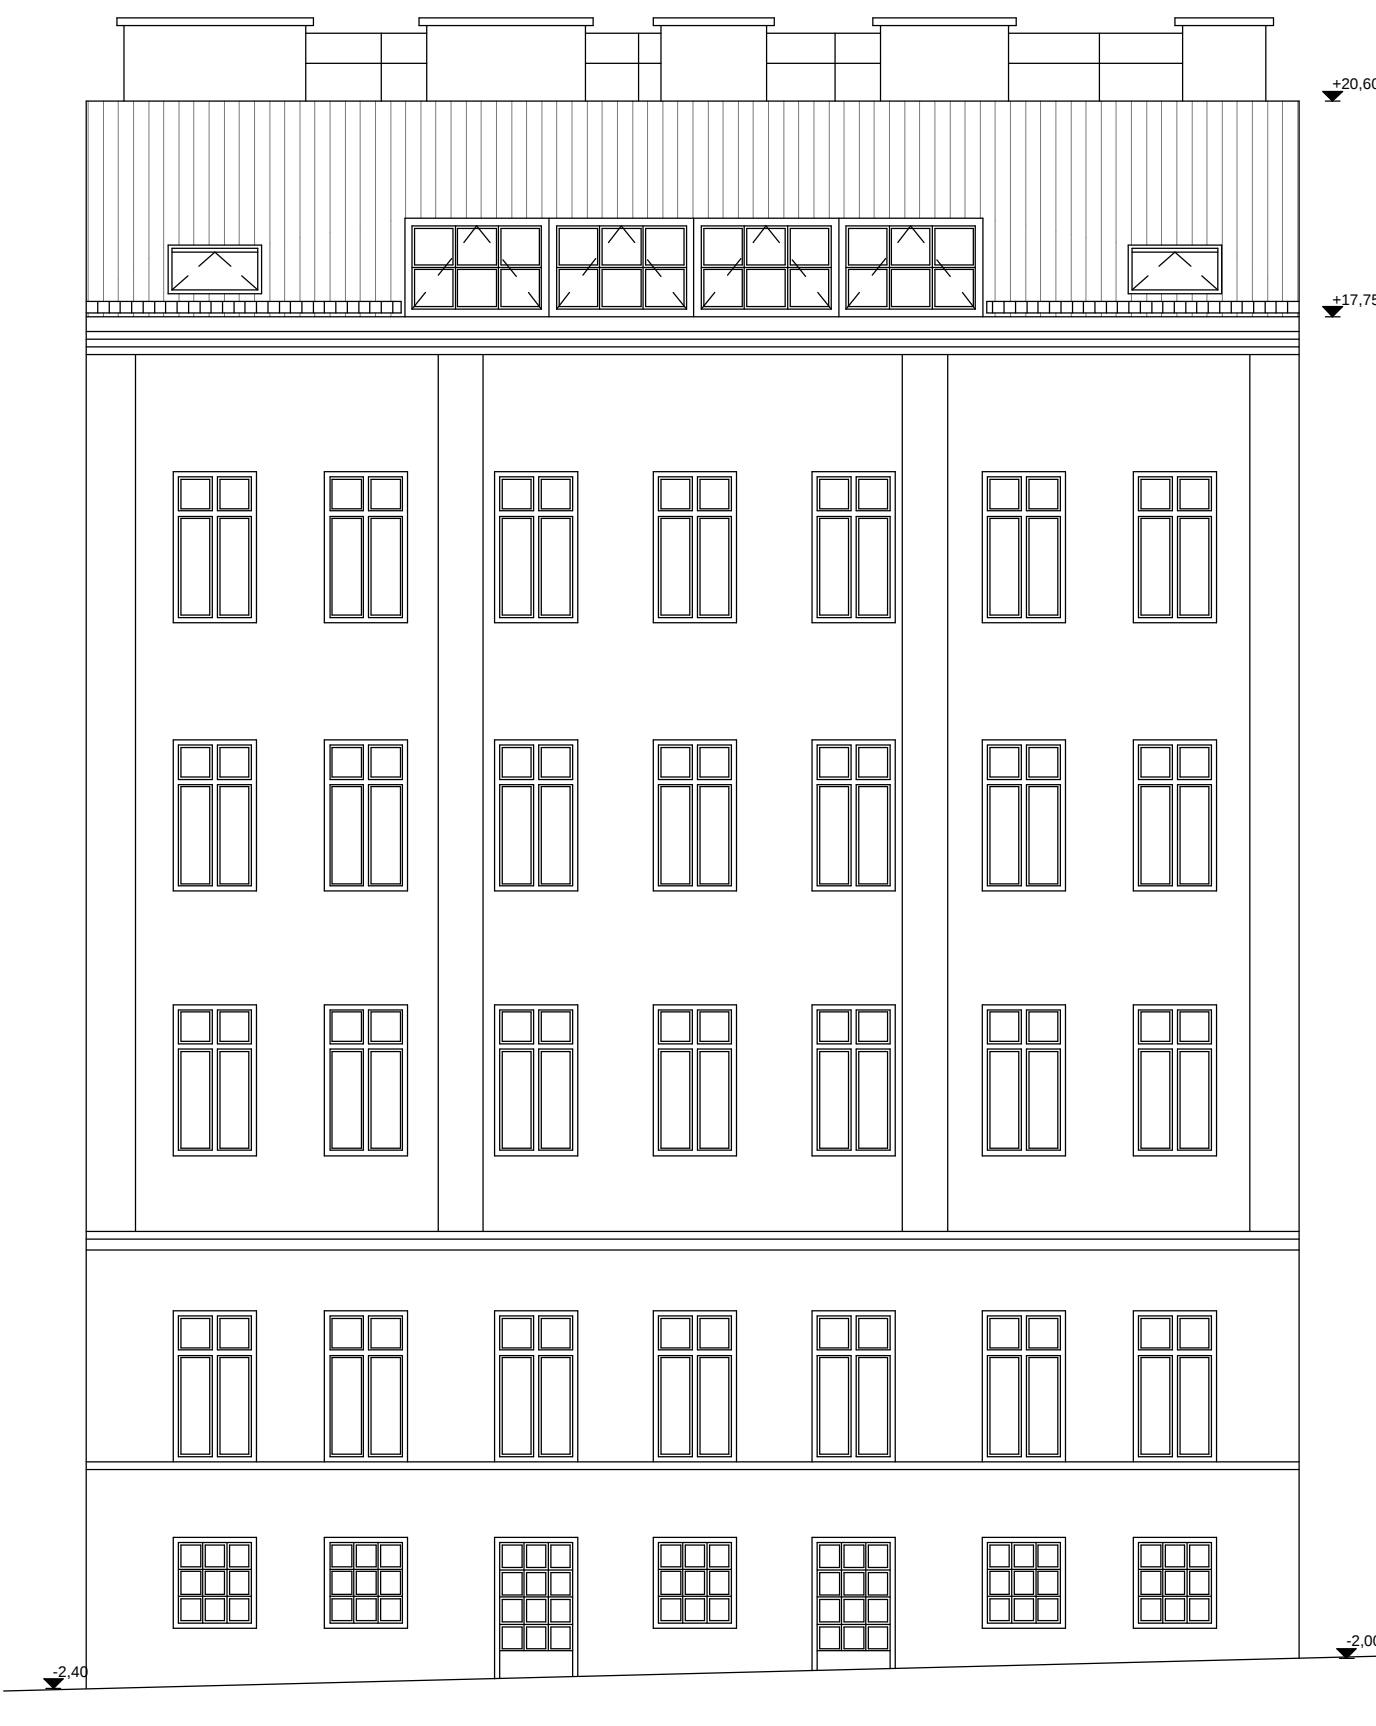


ANSICHT WILHELMSTRASSE

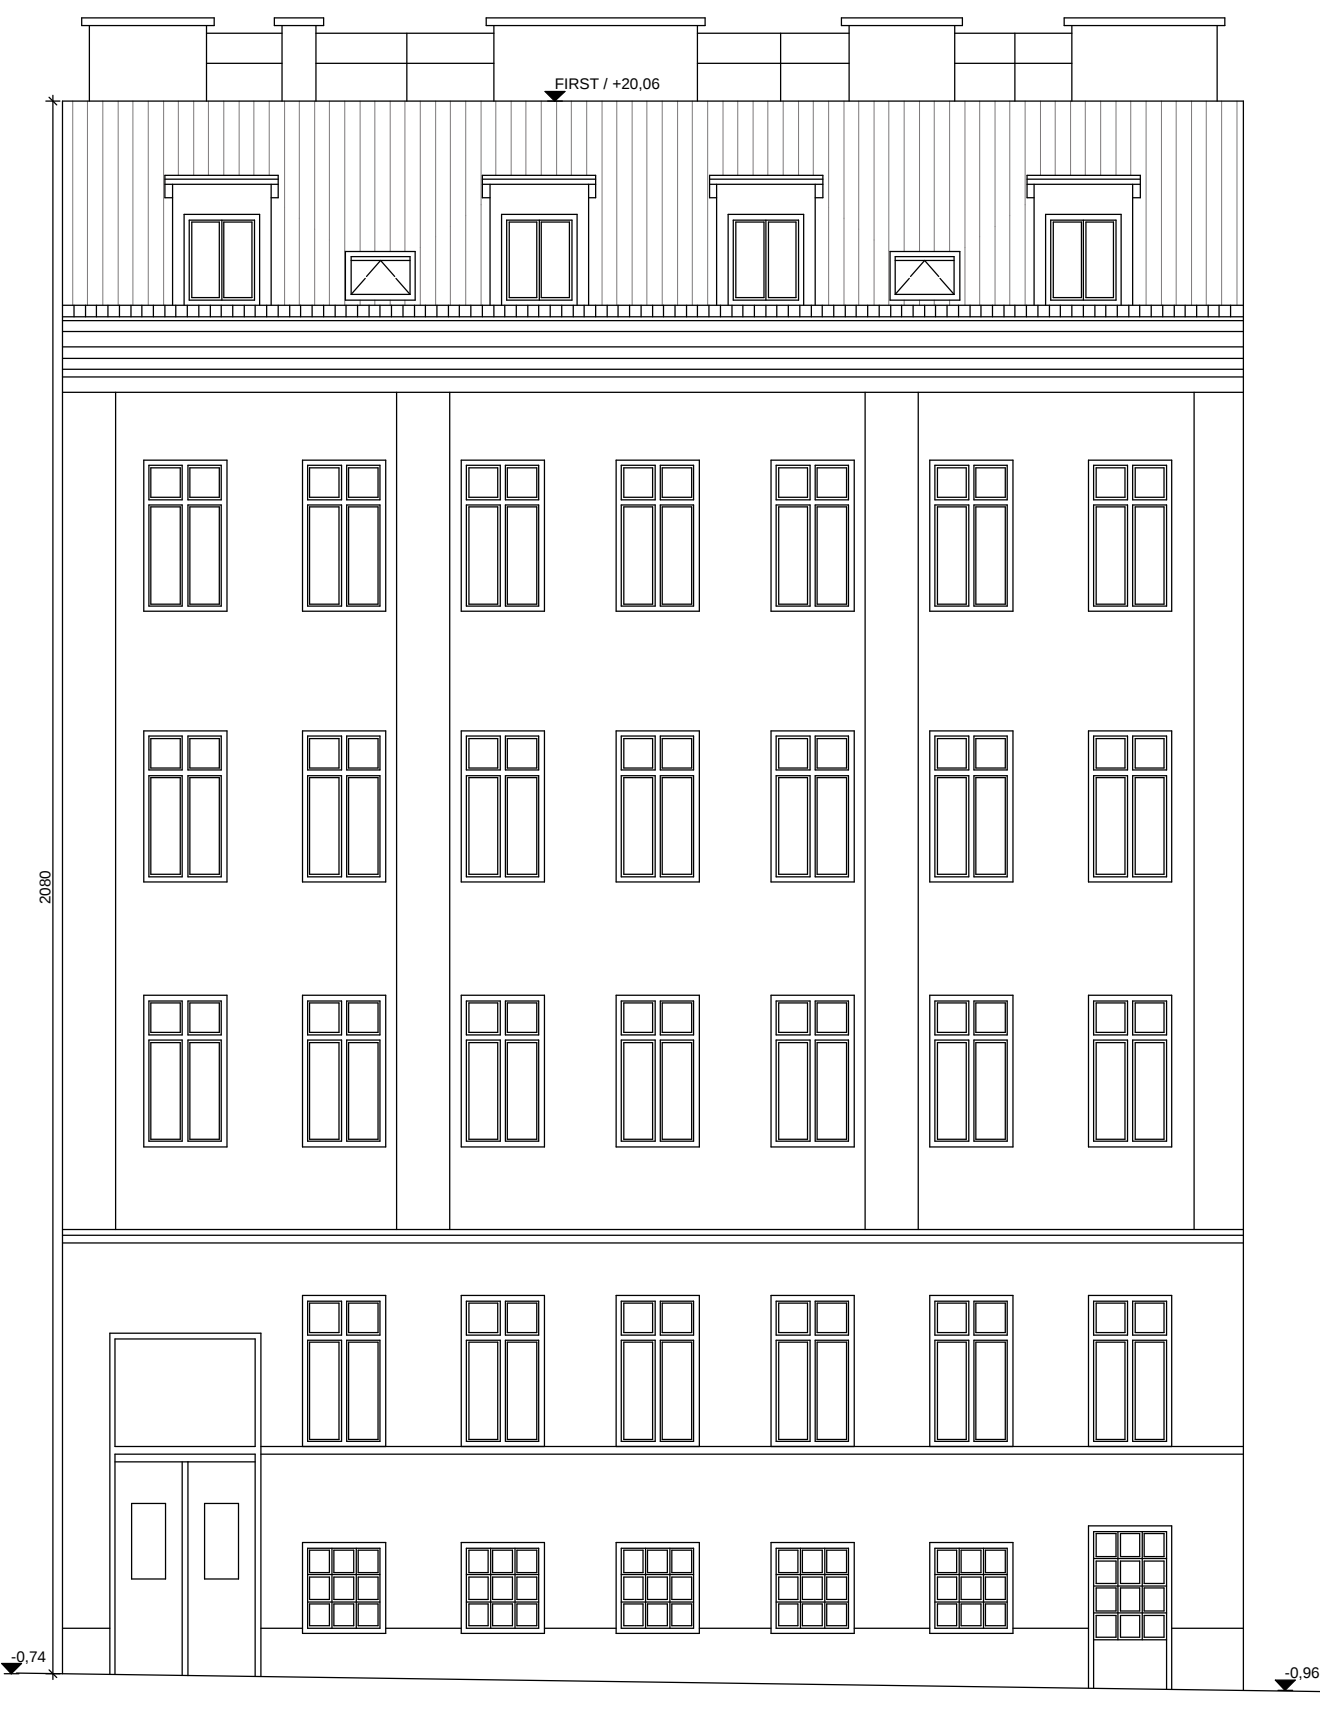


ANSICHT EICHENSTRASSE




LAGEPLAN

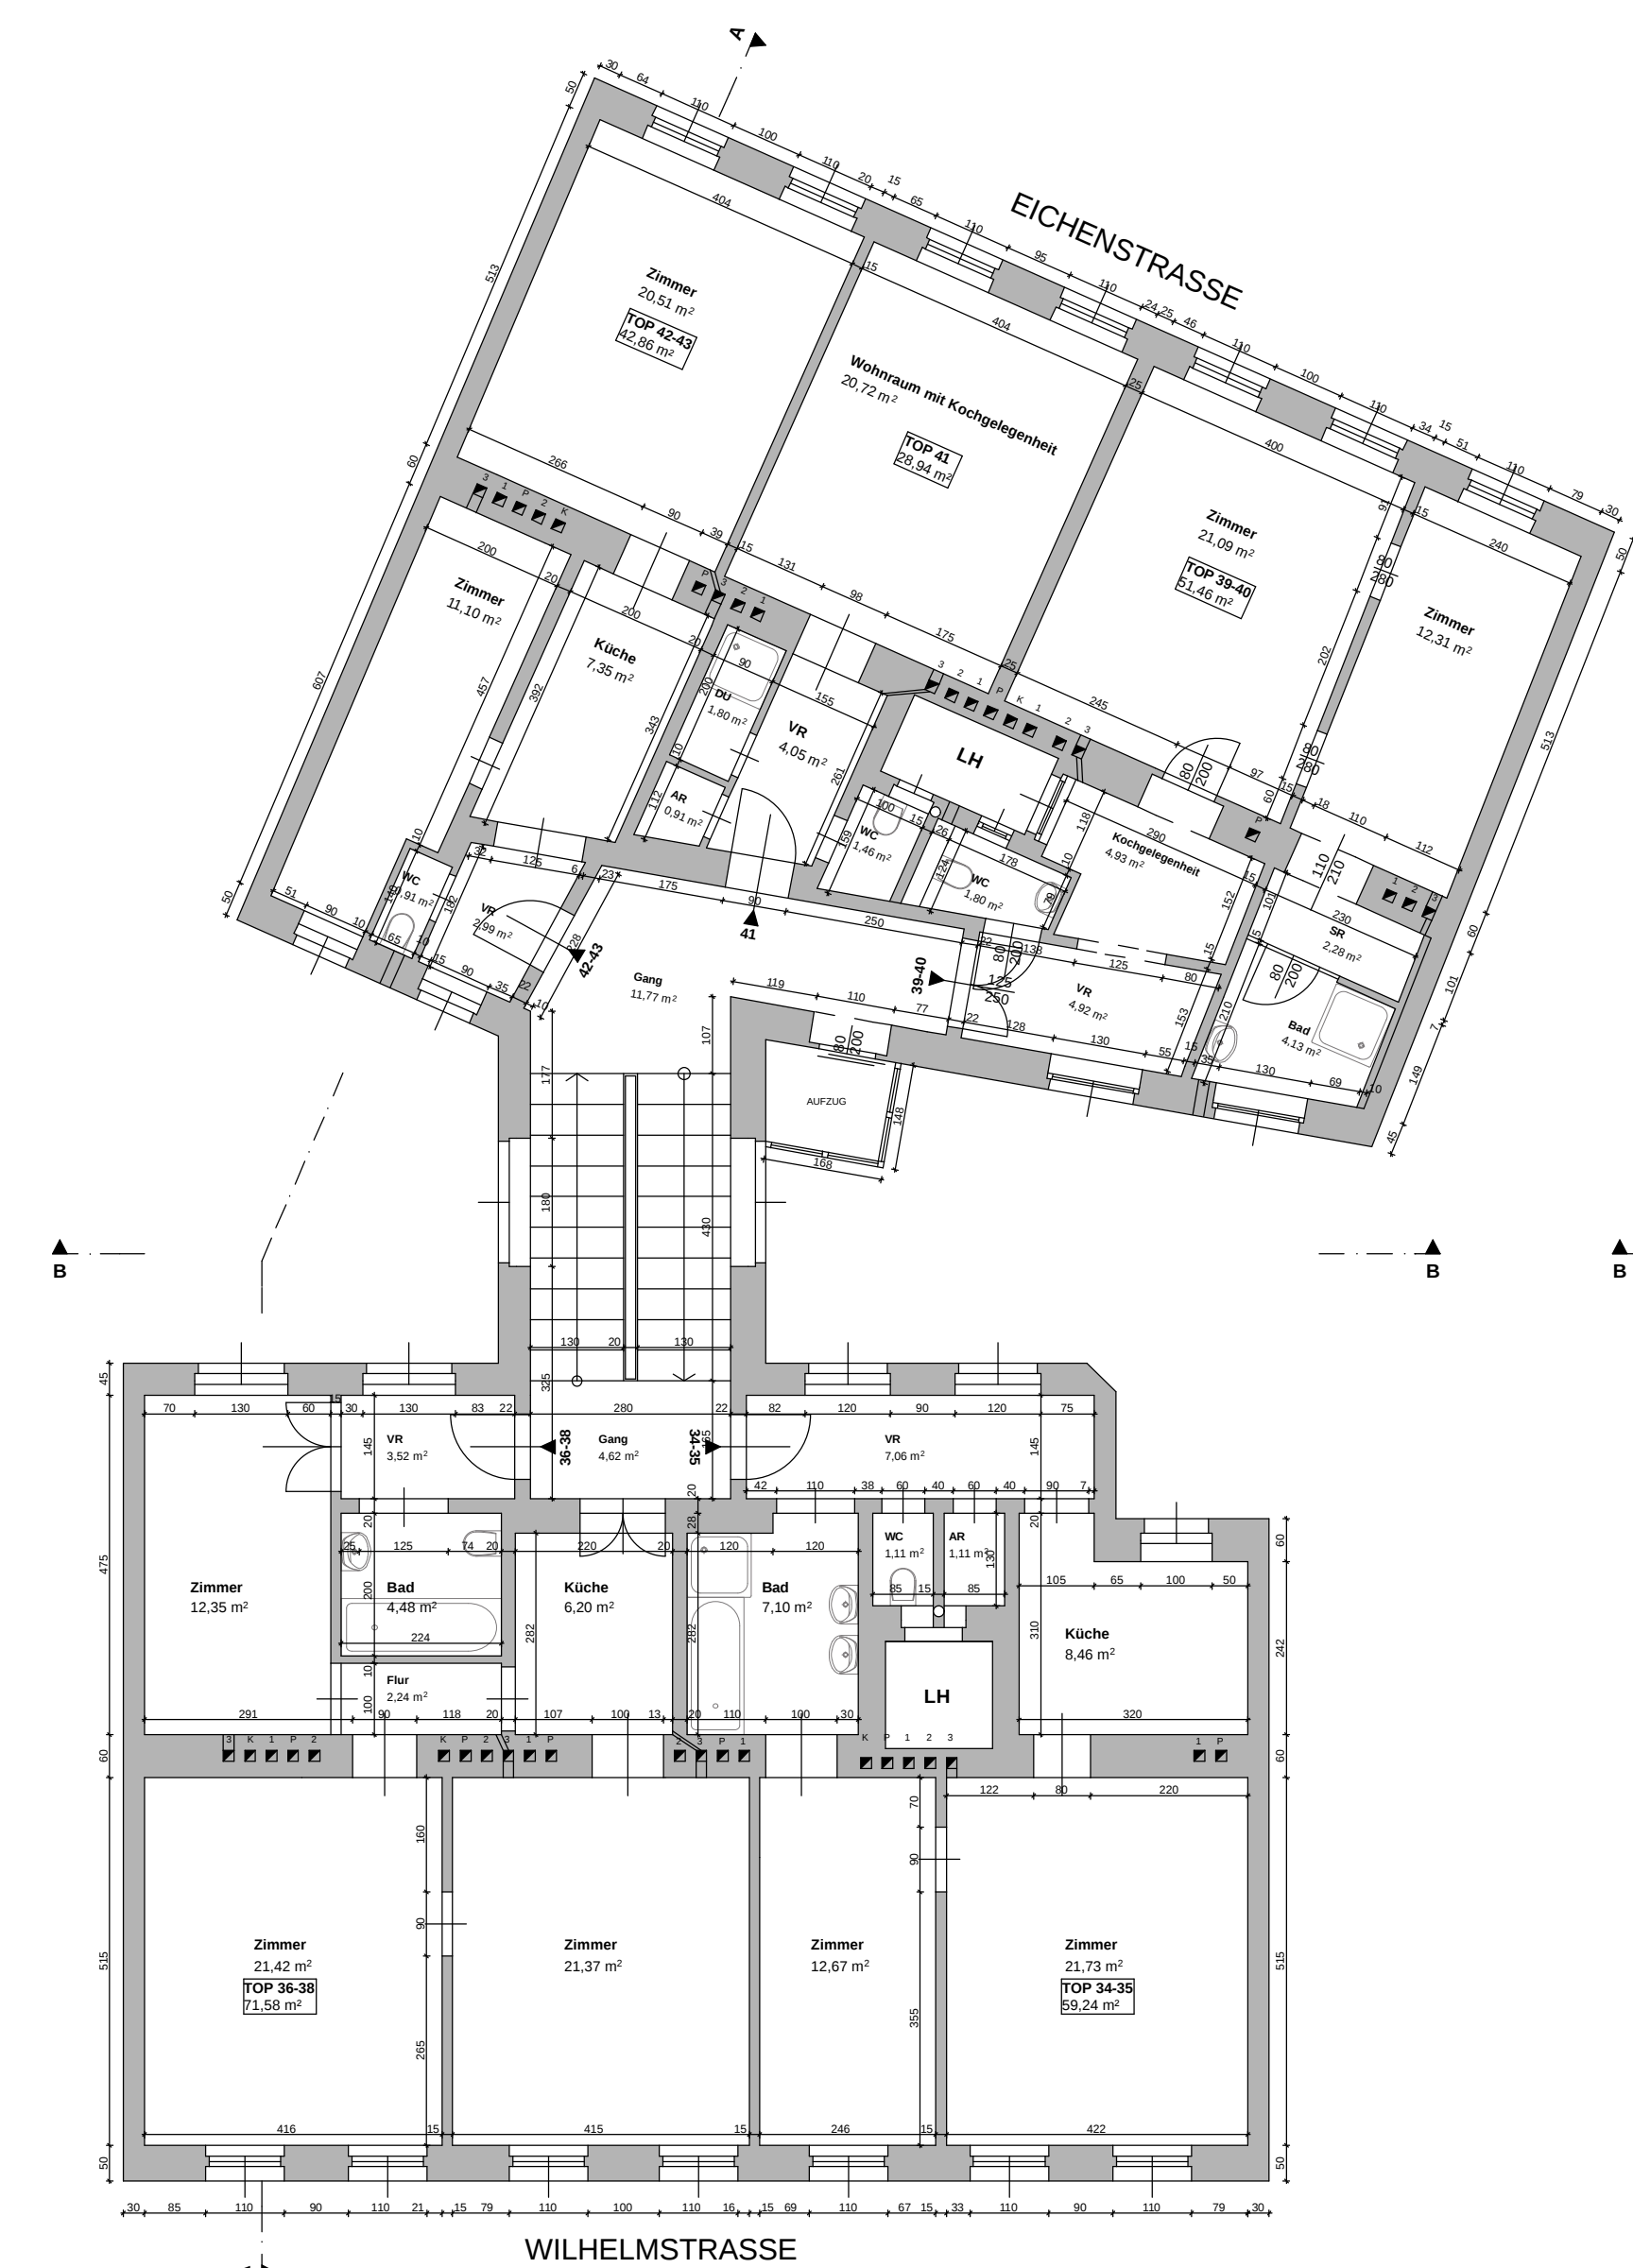


GRUNDRISS 3. STOCK

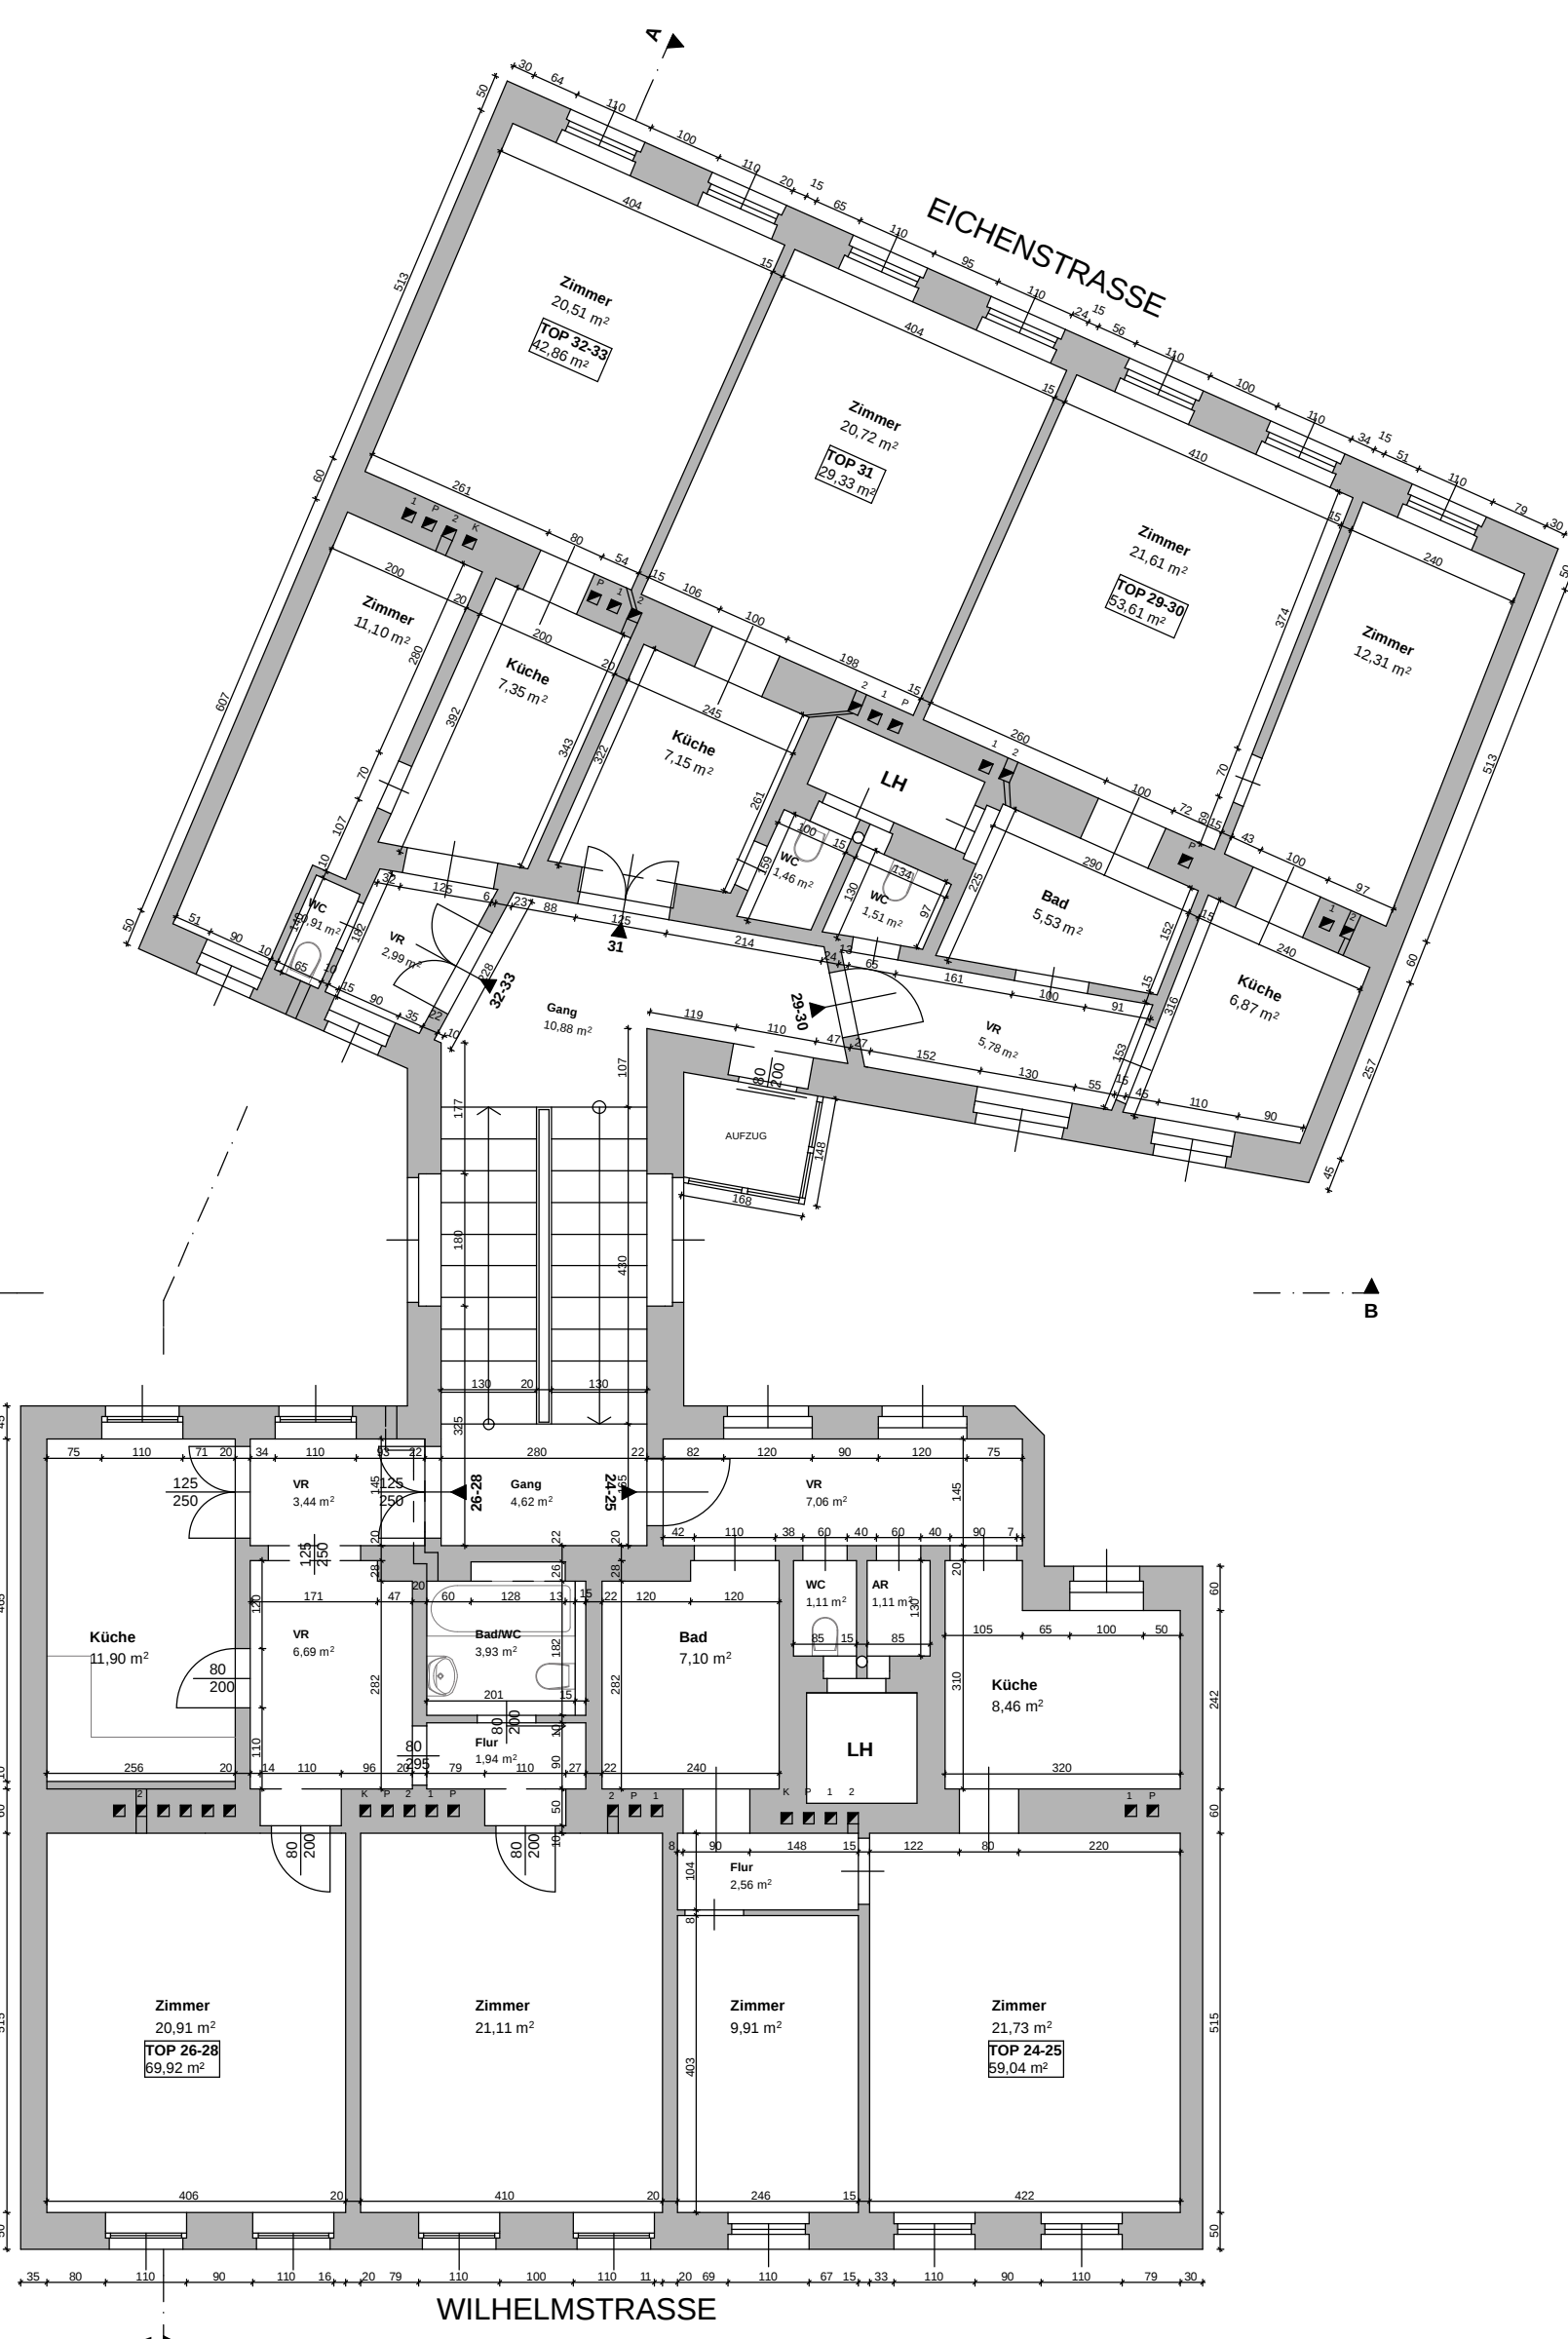


GRUNDRISS 2. STOCK

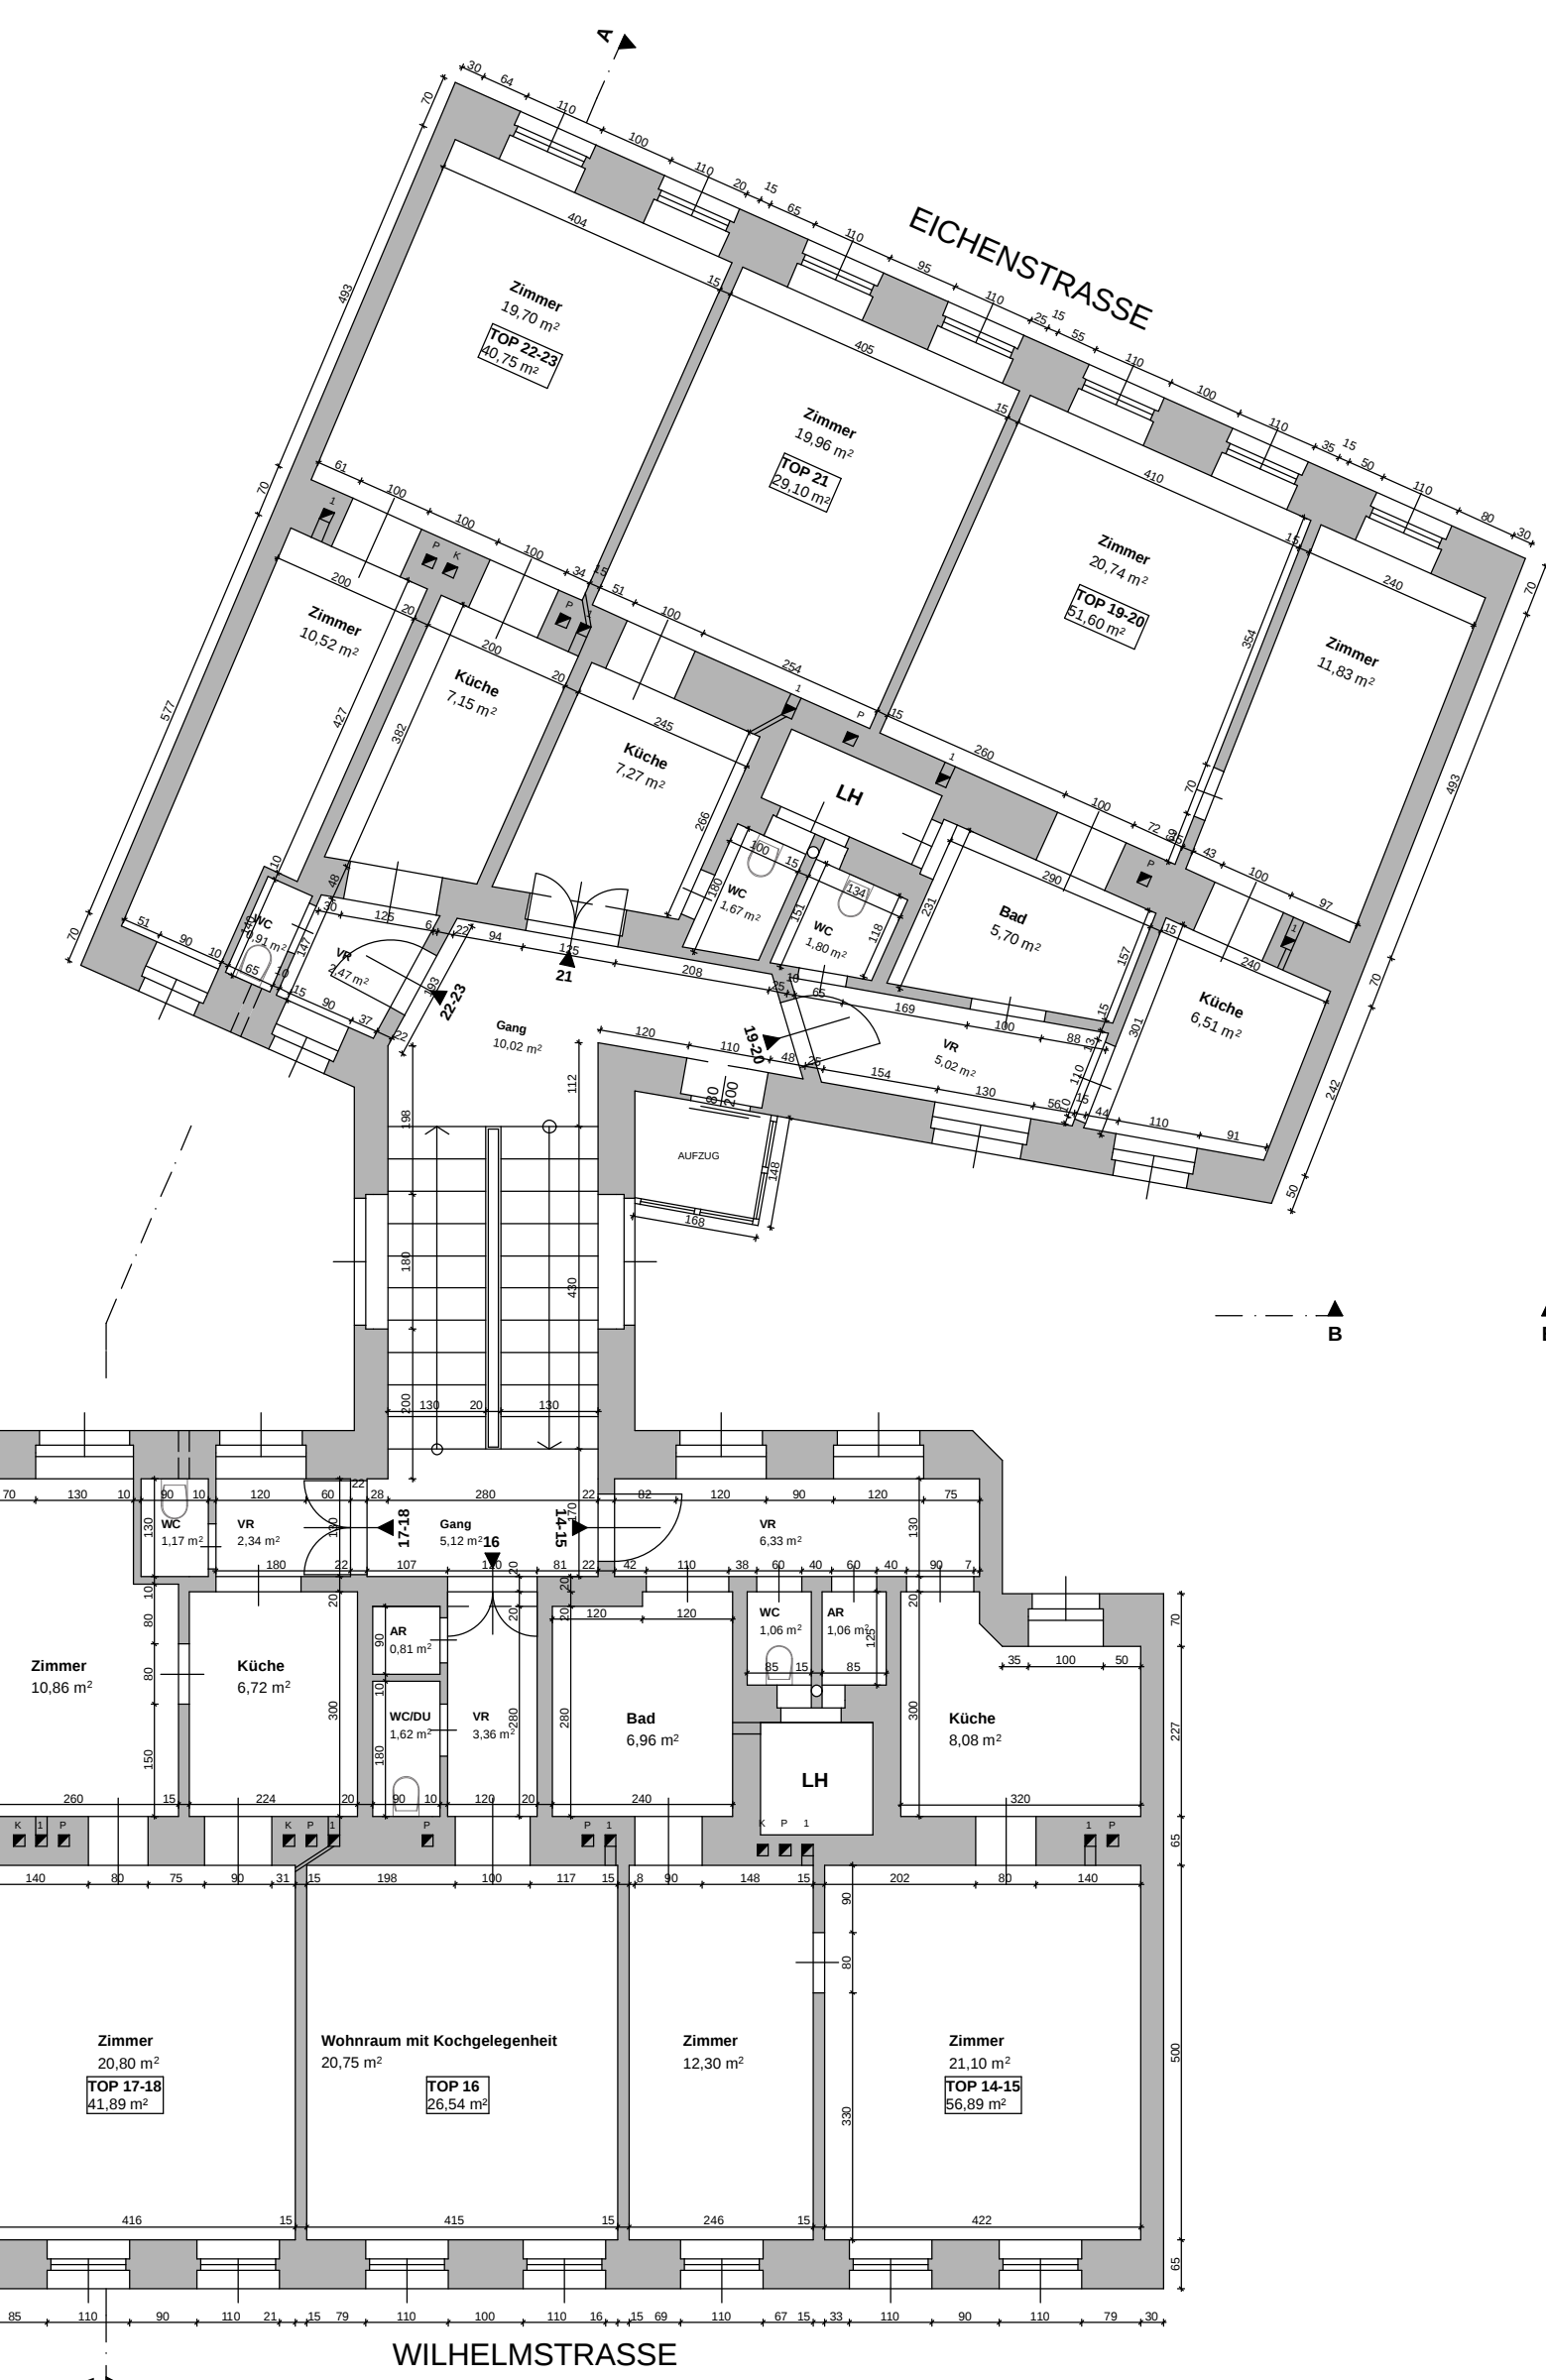

GRUNDRISS 1. STOCK

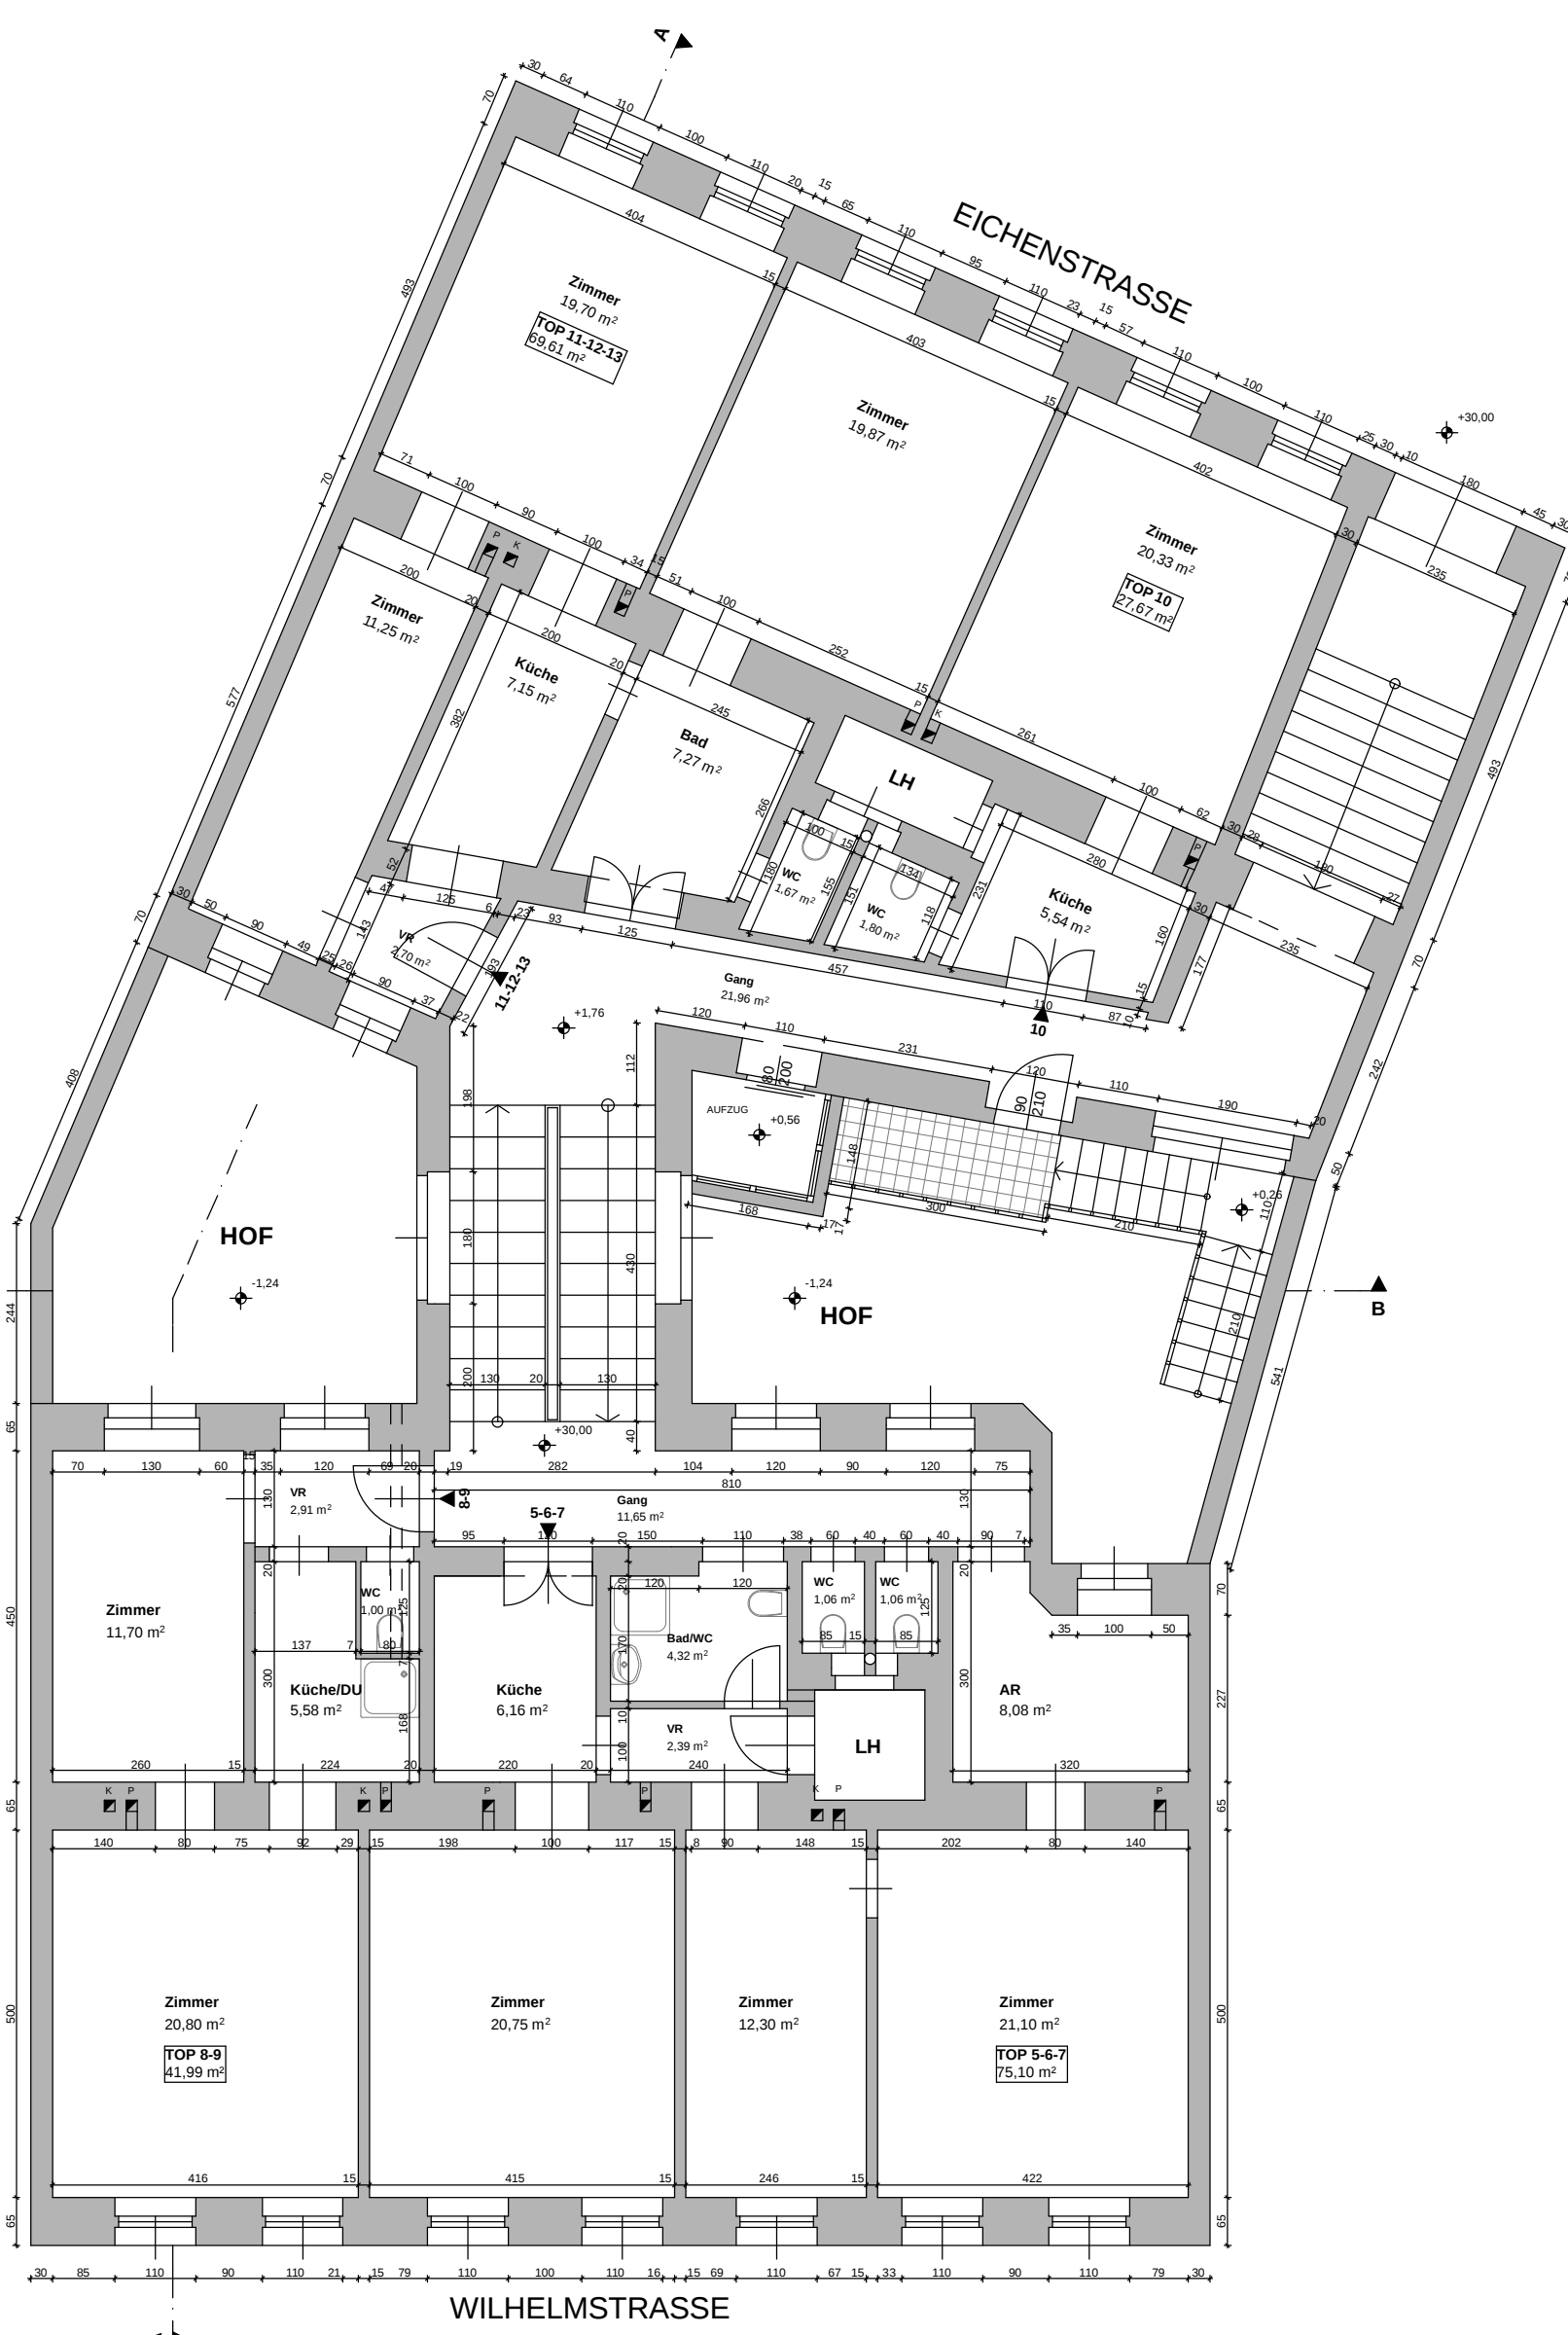

GRUNDRISS PARTERRE

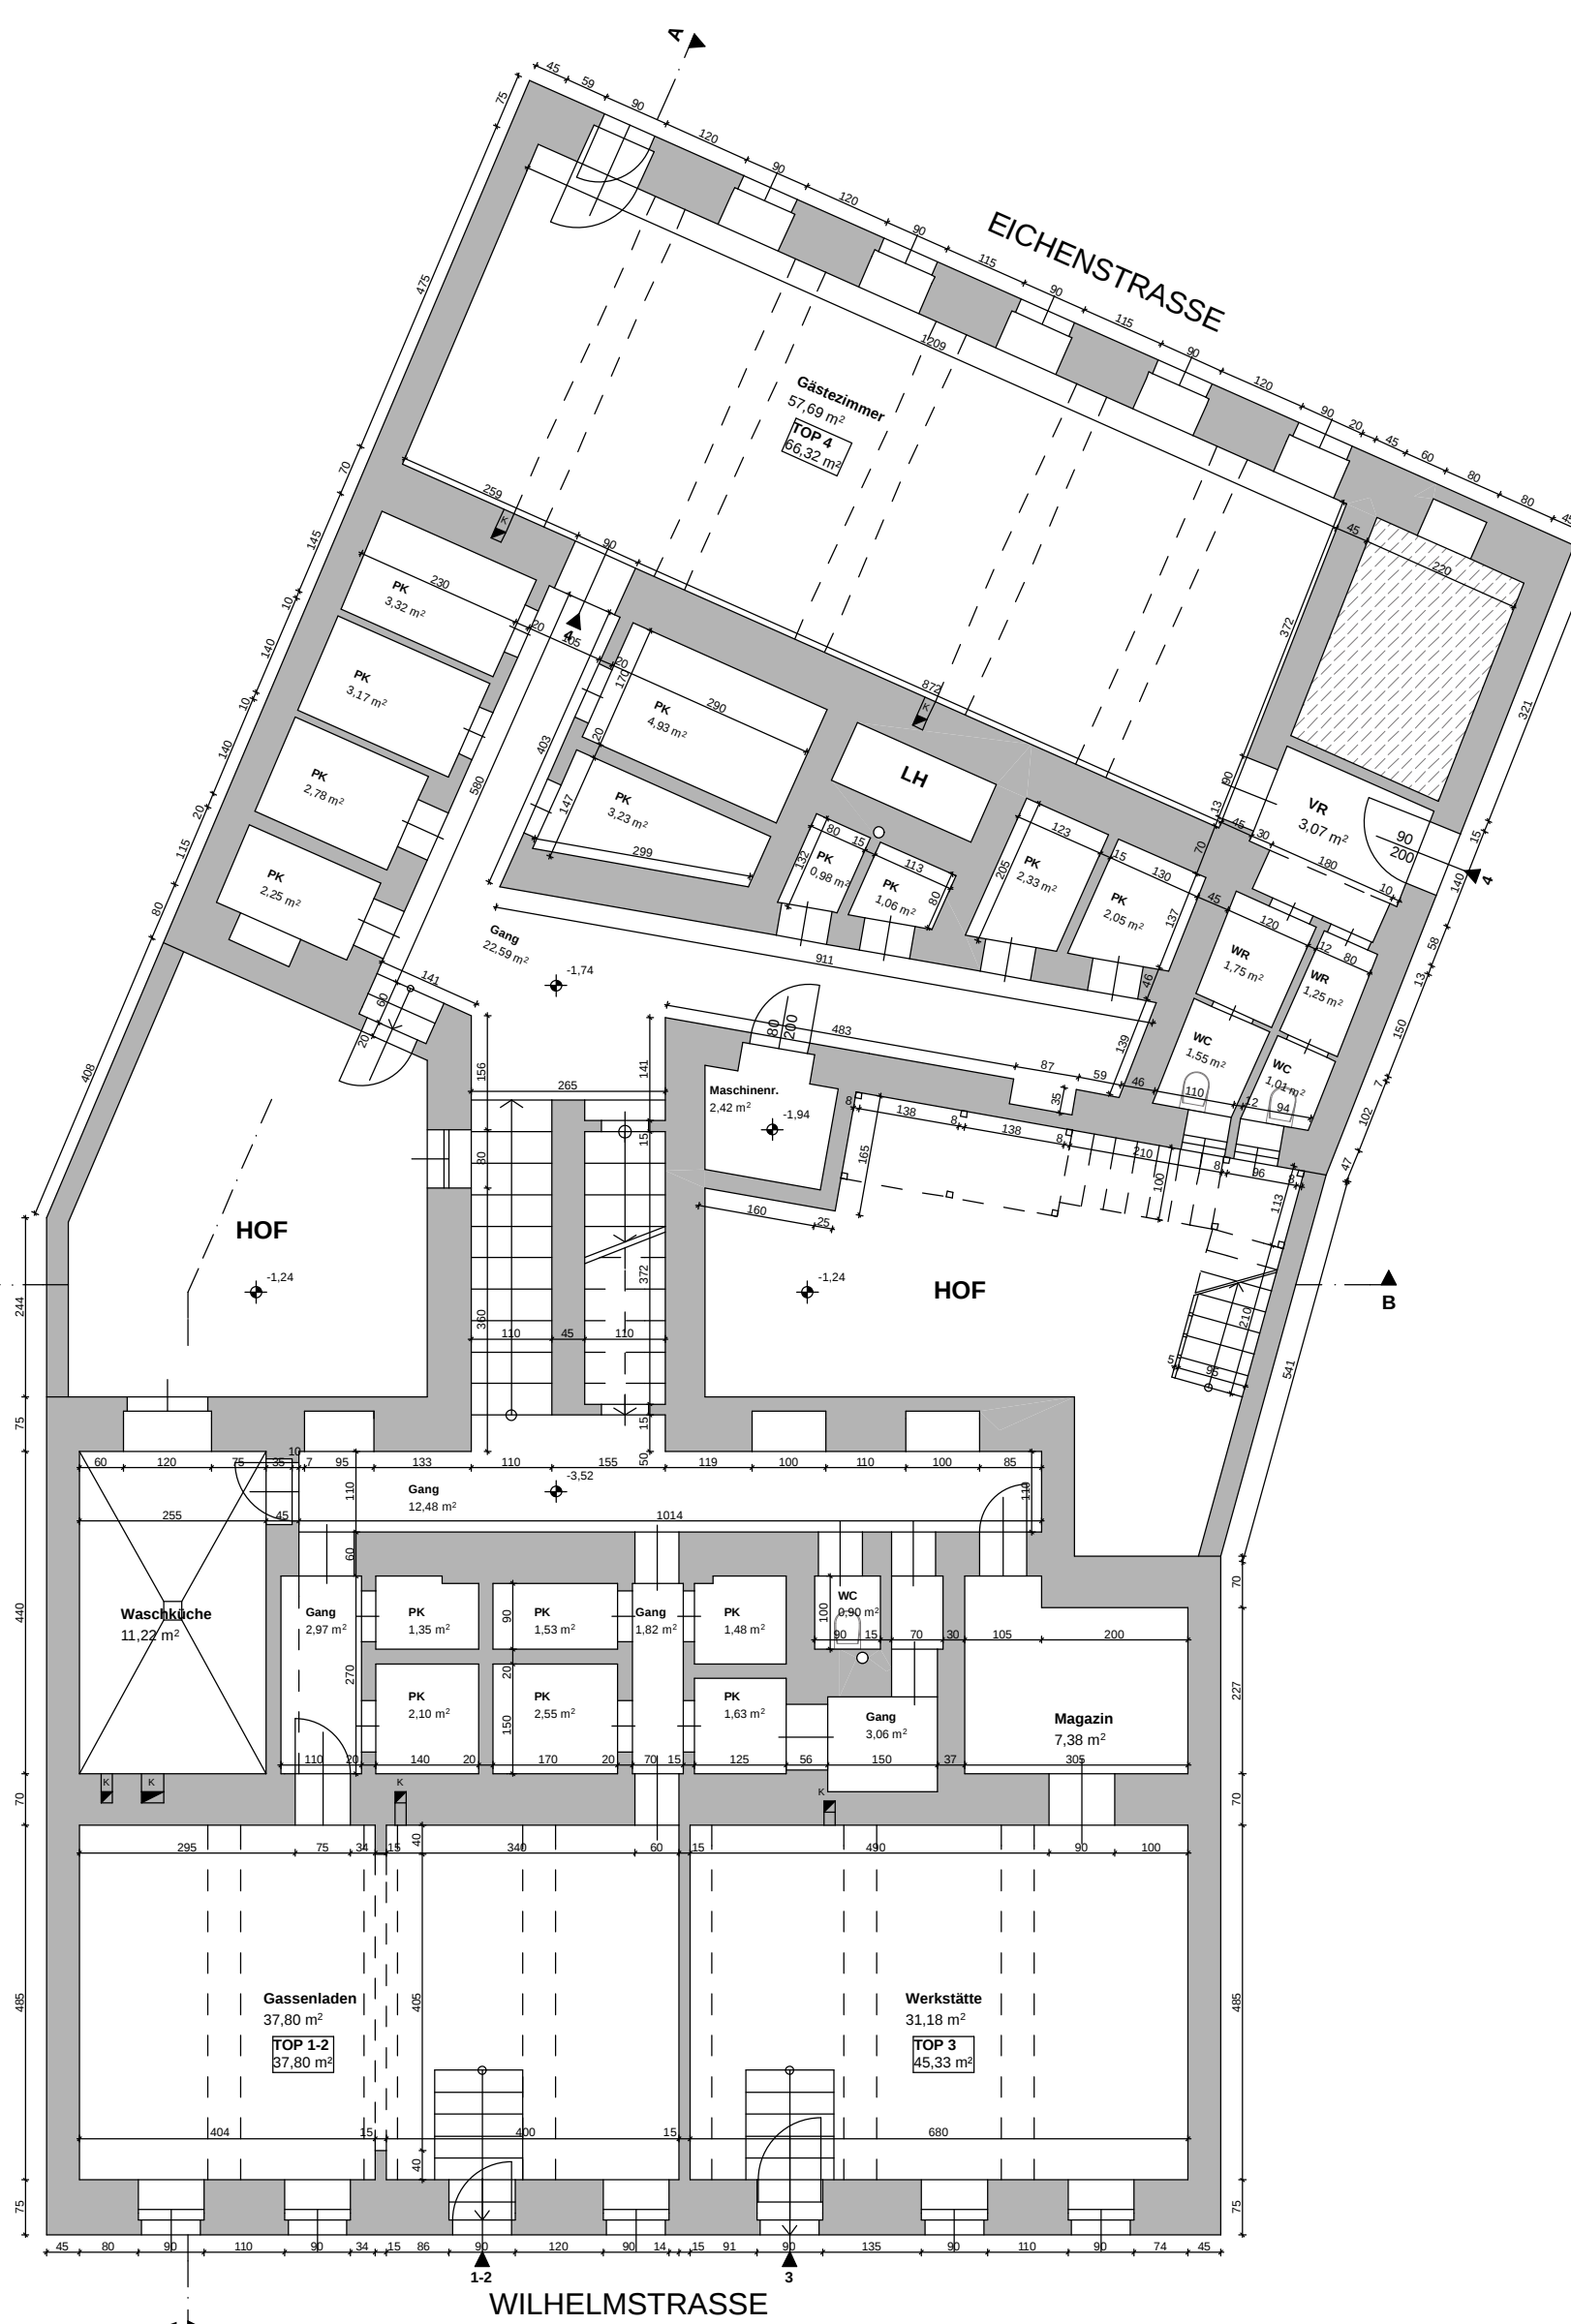

GRUNDRISS KELLER

|                            |  |  |  |  |  |  |   |   |   |   |   |   |   |
|----------------------------|--|--|--|--|--|--|---|---|---|---|---|---|---|
| PAGE                       |  |  |  |  |  |  | A | B | C | D | E | F | G |
| BESTANDSPLAN               |  |  |  |  |  |  |   |   |   |   |   |   |   |
| 1120 WIEN EICHENSTRASSE 76 |  |  |  |  |  |  |   |   |   |   |   |   |   |
| KAT.GEM. 01305 MEIDLING    |  |  |  |  |  |  |   |   |   |   |   |   |   |
| GST.NR.: 598/2, EZ.: 1433  |  |  |  |  |  |  |   |   |   |   |   |   |   |
|                            |  |  |  |  |  |  |   |   |   |   |   |   |   |
|                            |  |  |  |  |  |  |   |   |   |   |   |   |   |
