





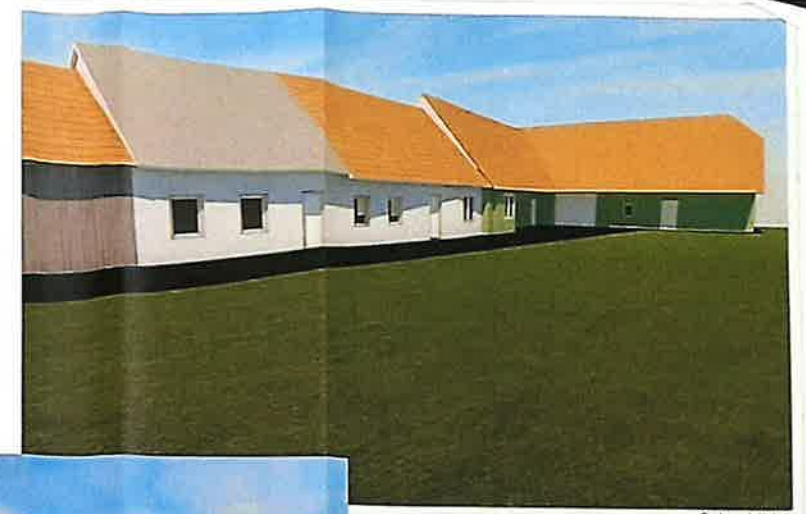


Schaubild 1



Schaubild 2

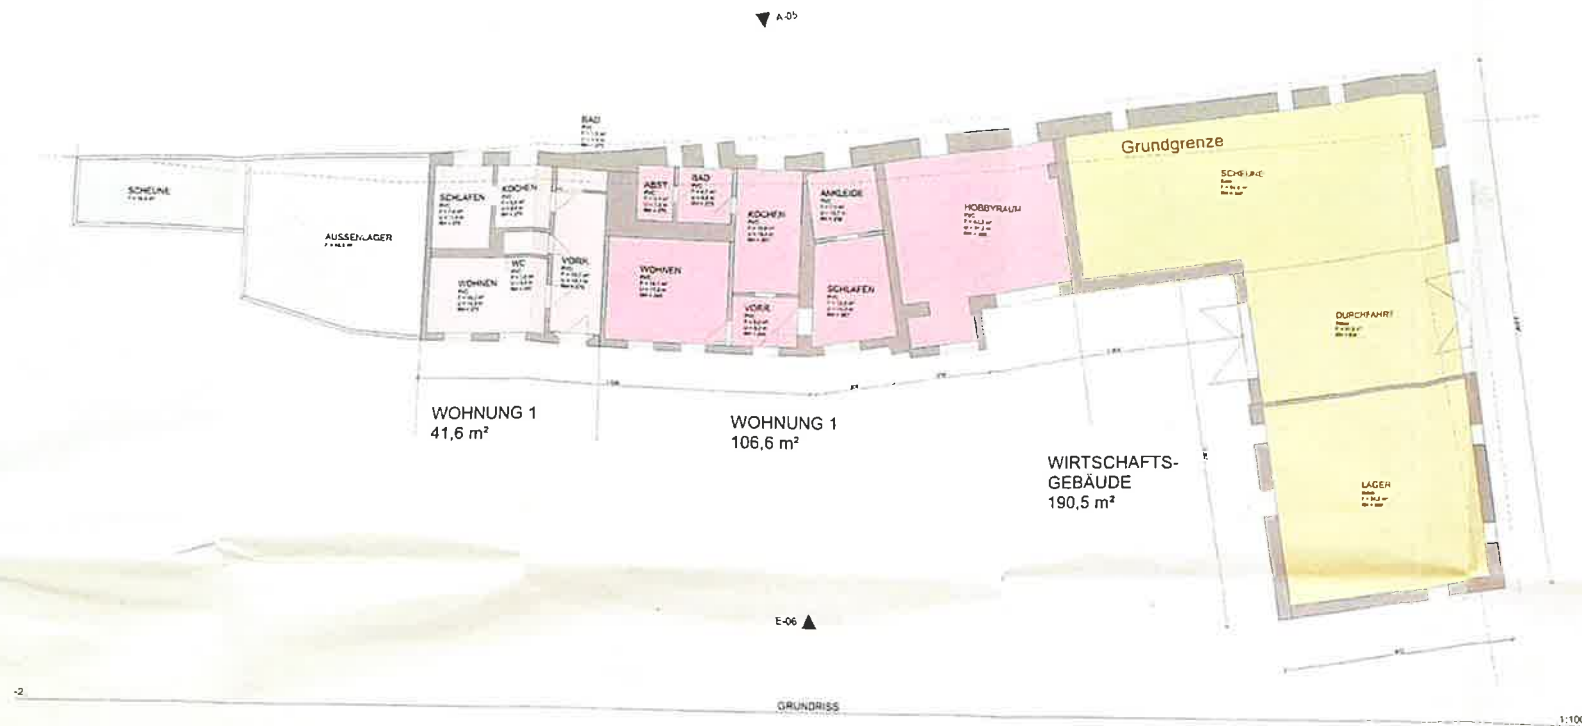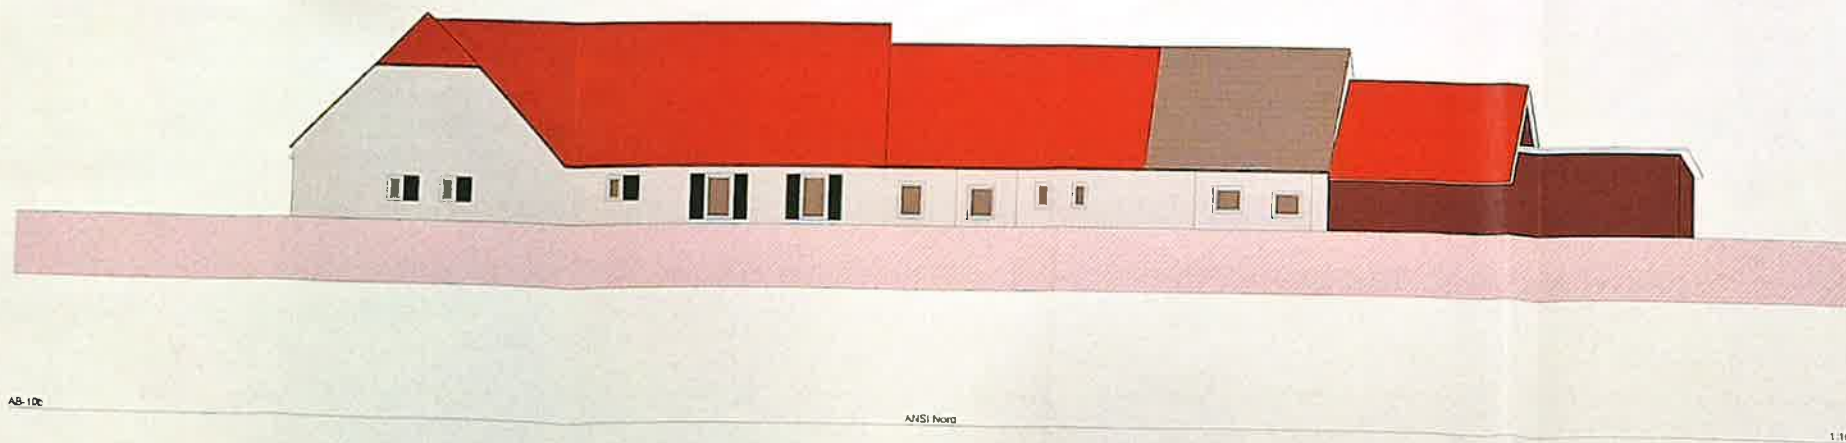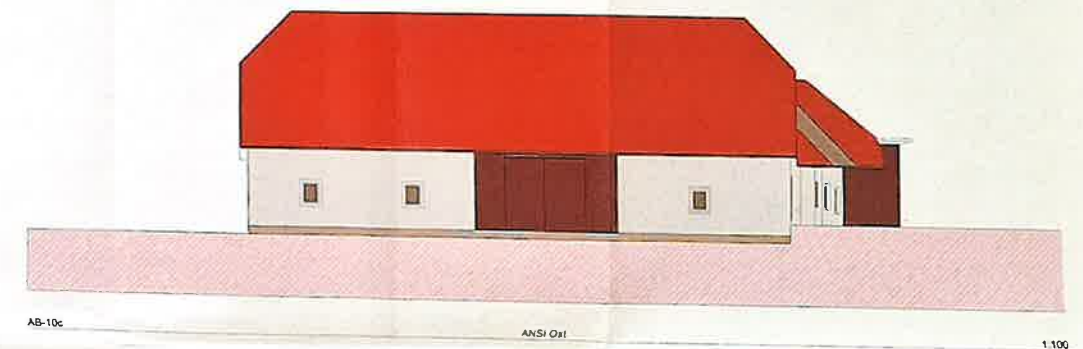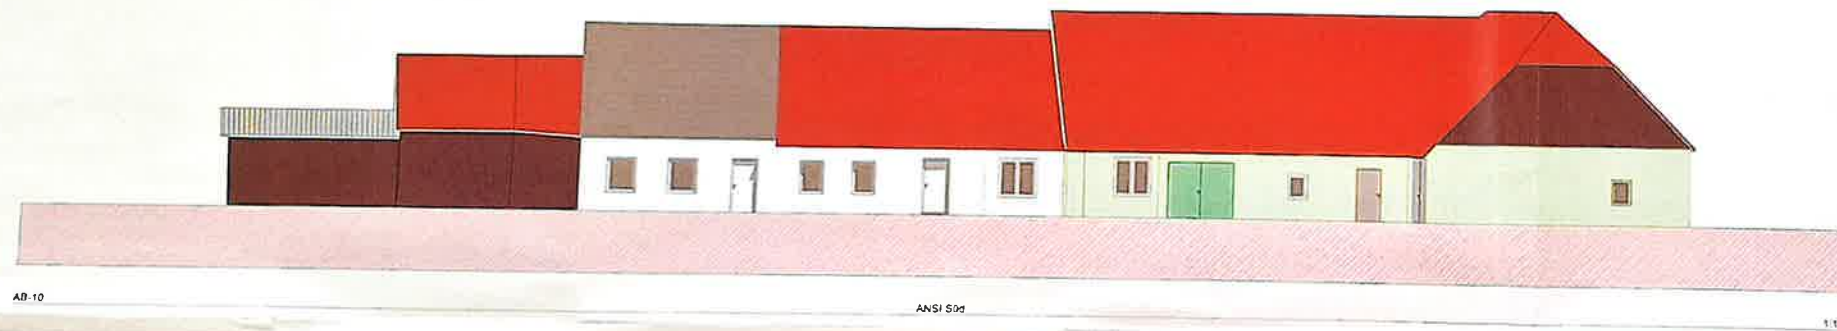

BESTANDSPLAN

Objekt: Wohnhaus Dedic inkl. Wirtschaftsgebäude
8121 Deutschfeistritz

BAUWERBER

GRUNDEIGENTÜMER

Nina DEDIC

8121 Deutschfeistritz

KÖ

PARZ

EZ

GEM

BAUWERBER

GRUNDEIGENTÜMER

BAUFÜHRER

PLANVERFASSER

Geschäftsführer: Leo Bernhard

BEHÖRDE