






ANSICHT 1_RICHARD WAGNER STRASSE

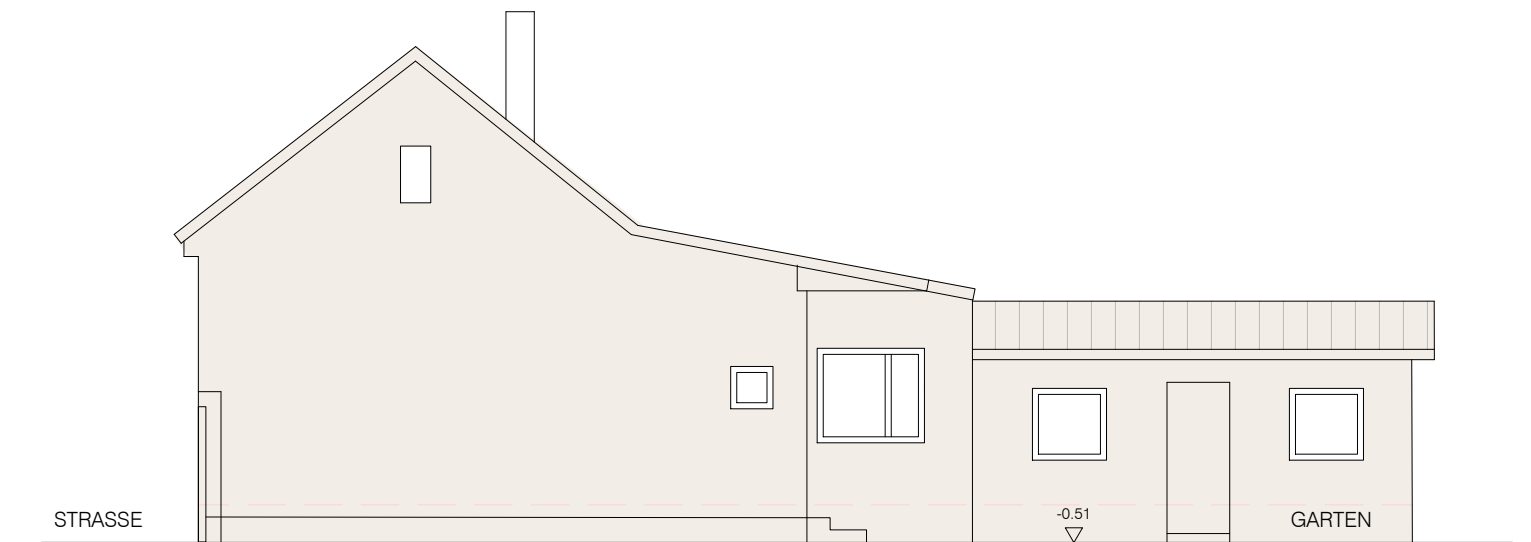


ANSICHT 2

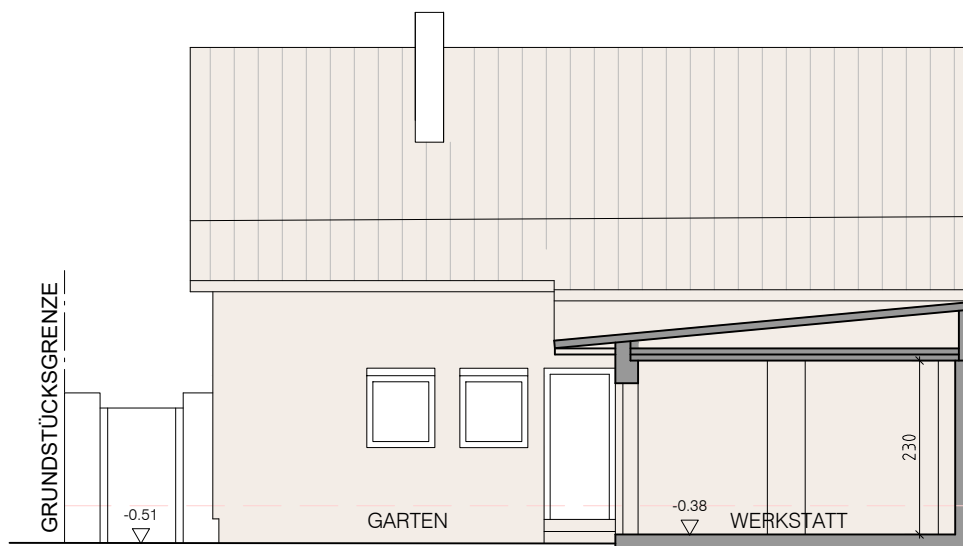

ANSICHT 3

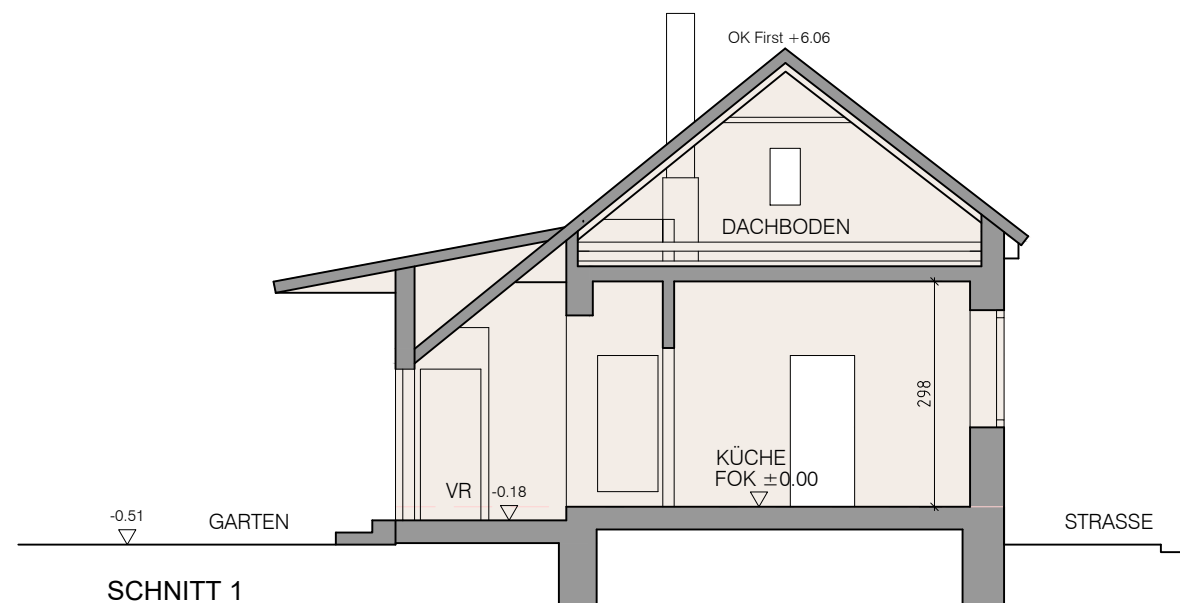

SCHNITT 1

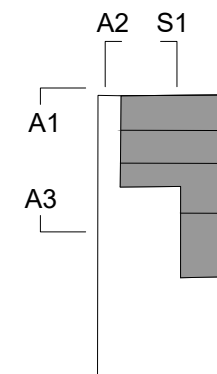

Planart:

BESTANDSPLAN

Projekt / Objekt:

EFH DEUTSCH WAGRAM

RICHARD WAGNER-STRASSE 13

±0,00 = 165.03 ü. Adria

OBJEKTDATEN

KG- Nr.	KG- Name	Grundstück	EZ
06031	DEUTSCH WAGRAM	1311/1	566

Planinhalt:

ANSICHTEN, SCHNITTE

Plannummer:
BE_1.02

Datum:
30.01.2026

Maßstab:
1:100

Bestand
 Grundstücksgrenze