

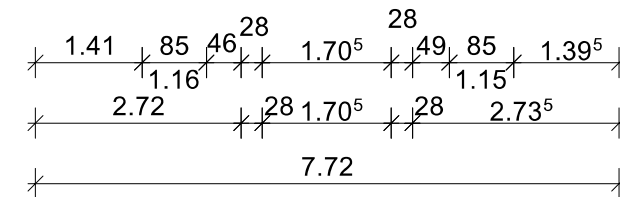
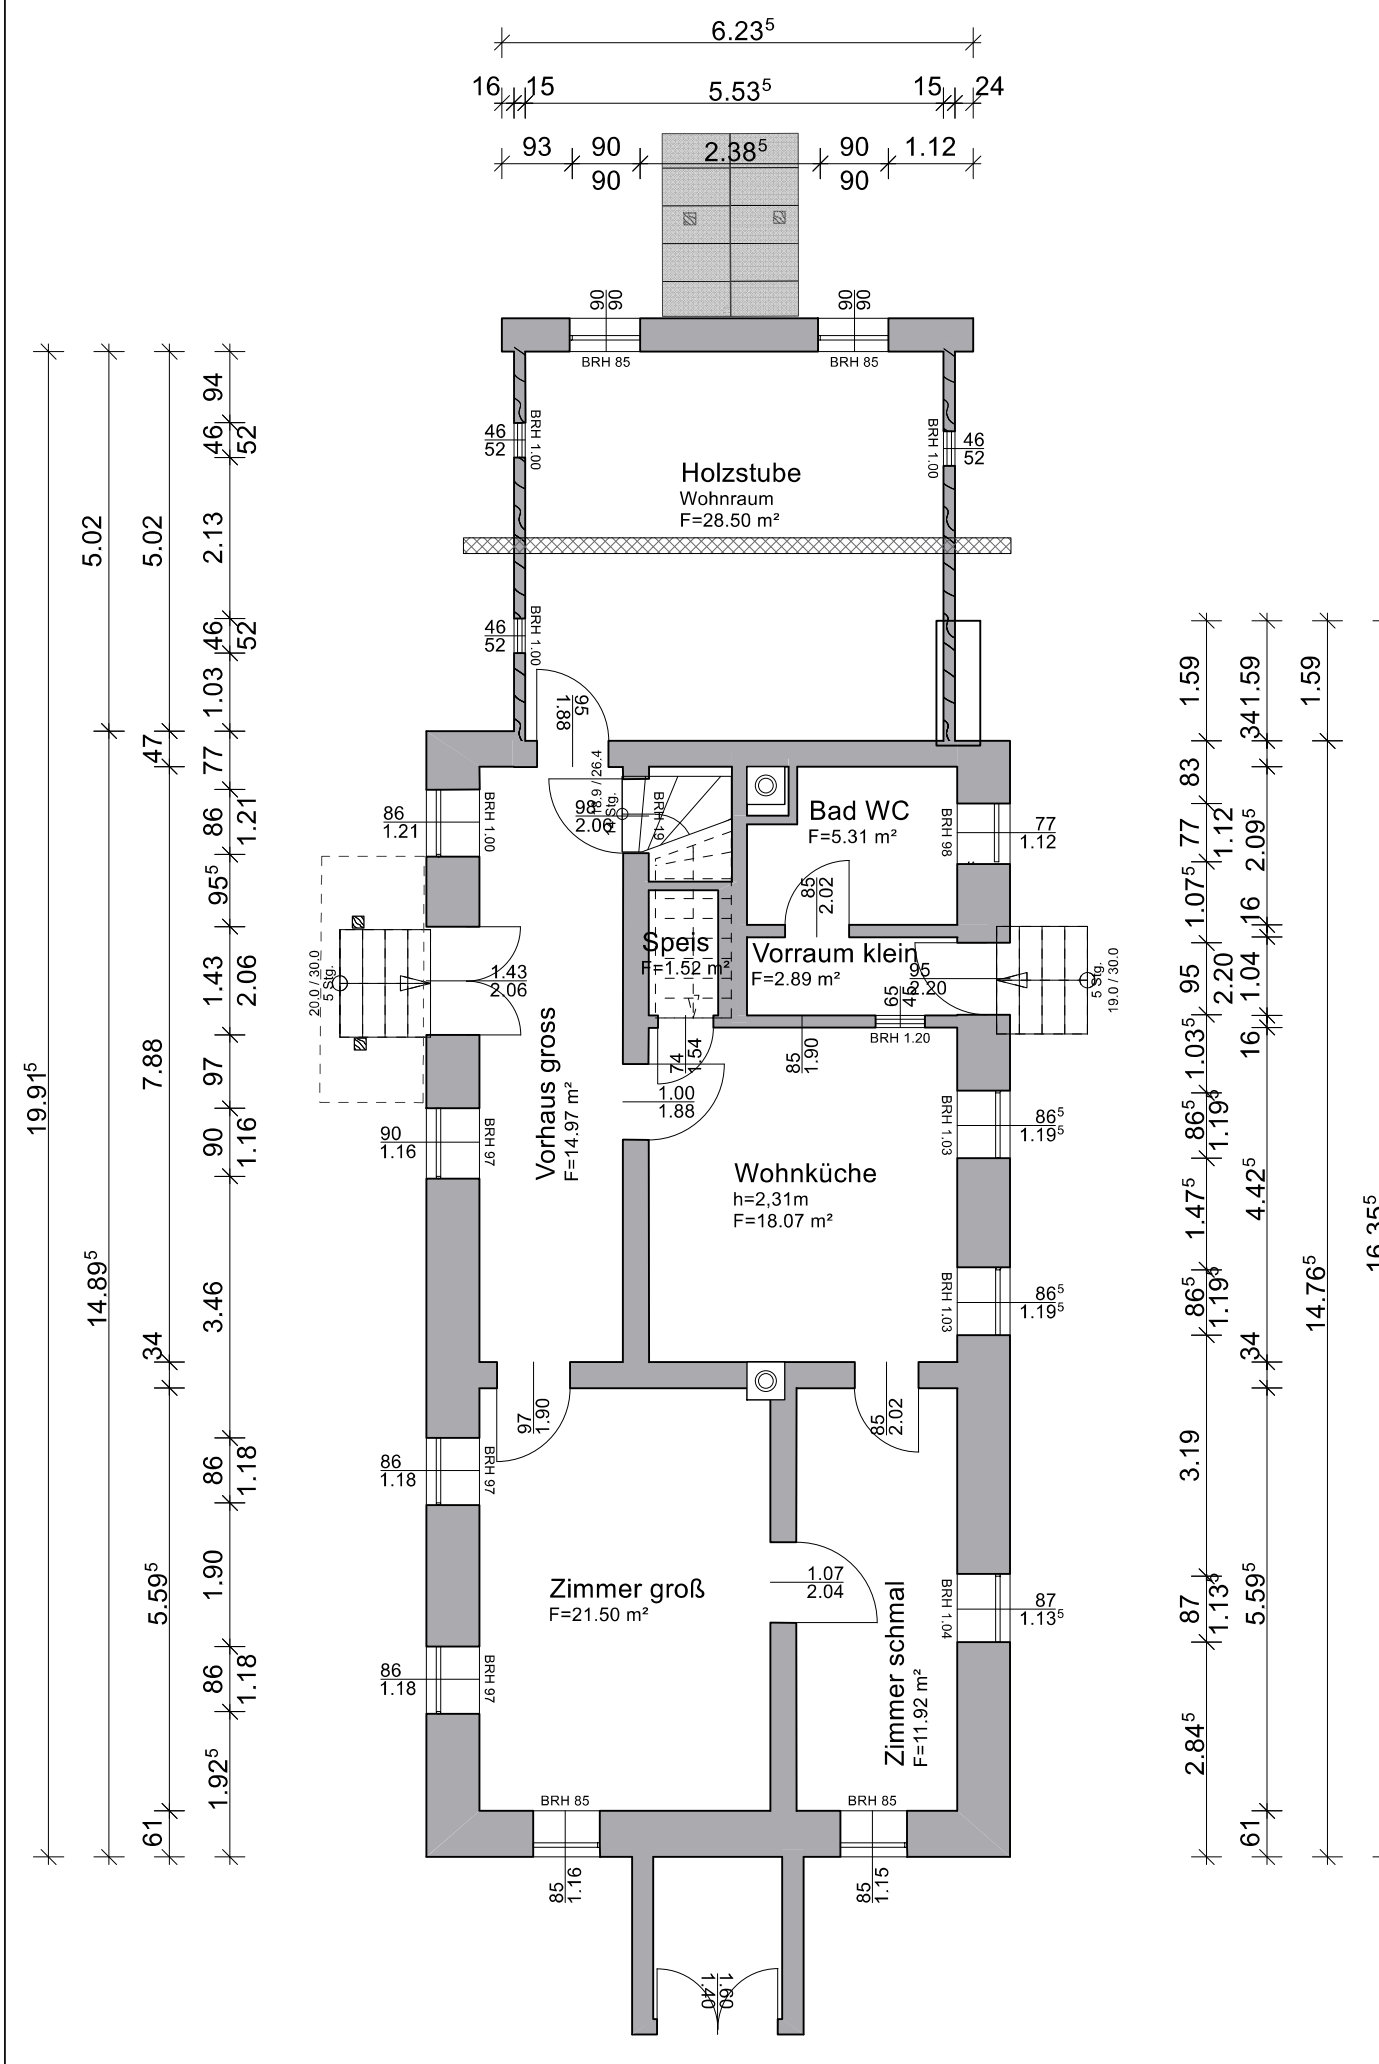
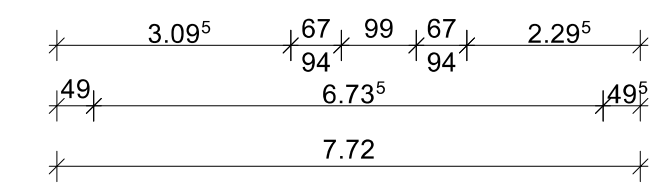


Kellergeschoss

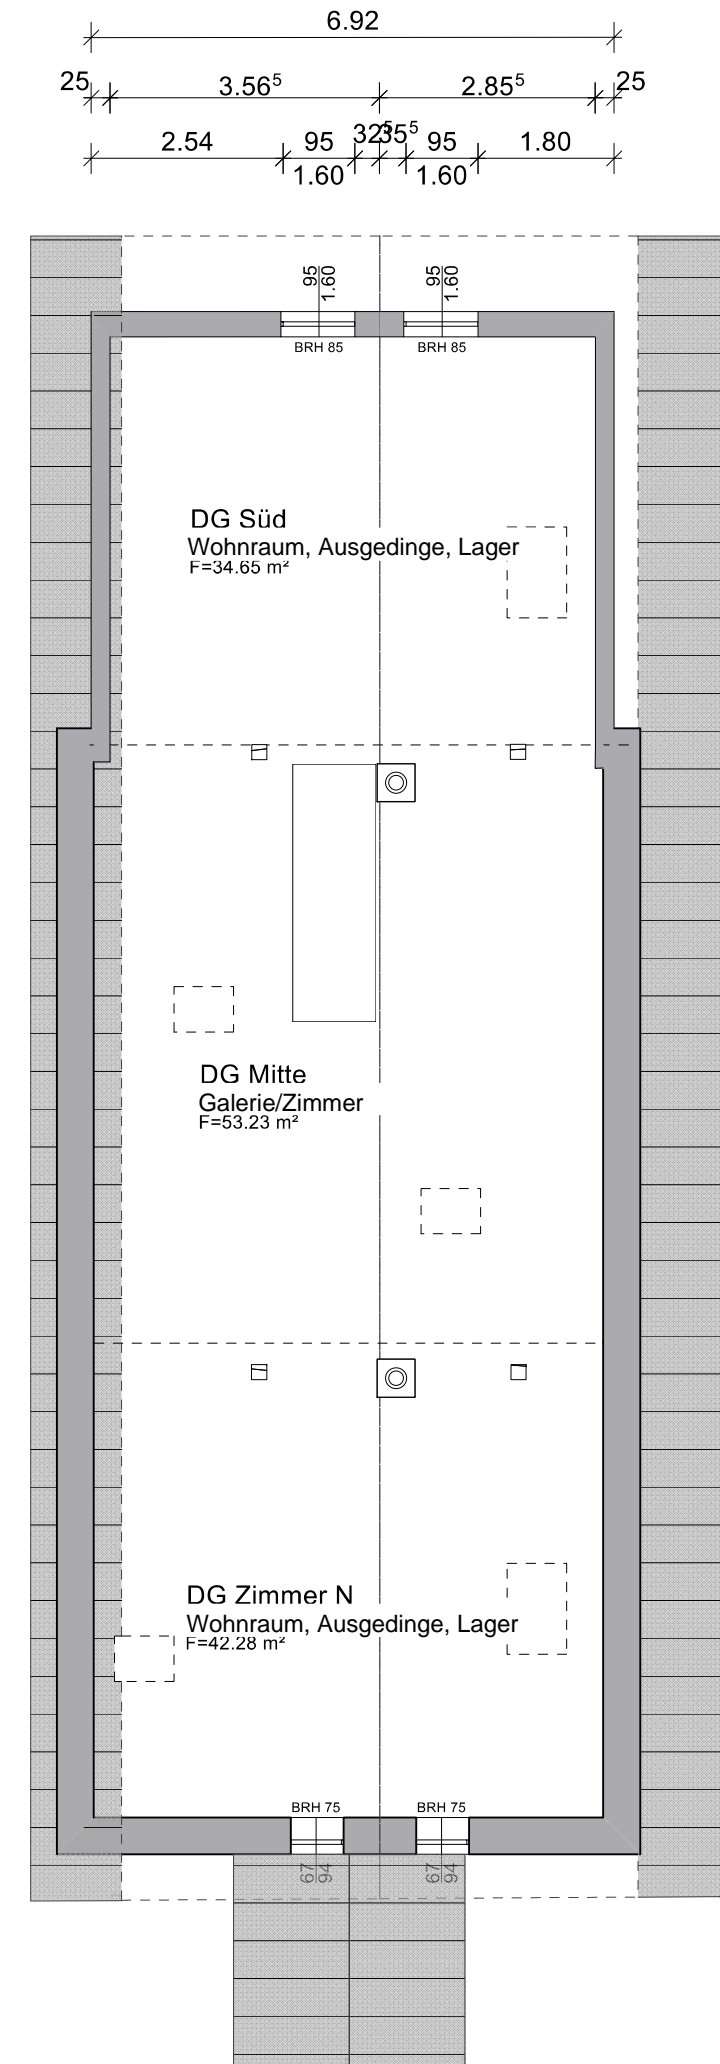

Erdgeschoss

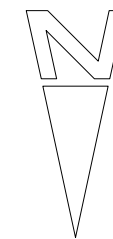


Dachgeschoss

Datum: 15.11.2024	PROJEKT: Peter Teibinger Lassnitzthal 36 8200 Gleisdorf	Bestandsplan <small>PLANINHALT: GRUNDRISS WOHNHAUS</small>
Plan-Nr. 24036/003		
Maßstab: 1:100	Kontakt: peter.teibinger@web.de Tel. 0677 635 17 721	
Plangröße: A2		



Ansicht Ost

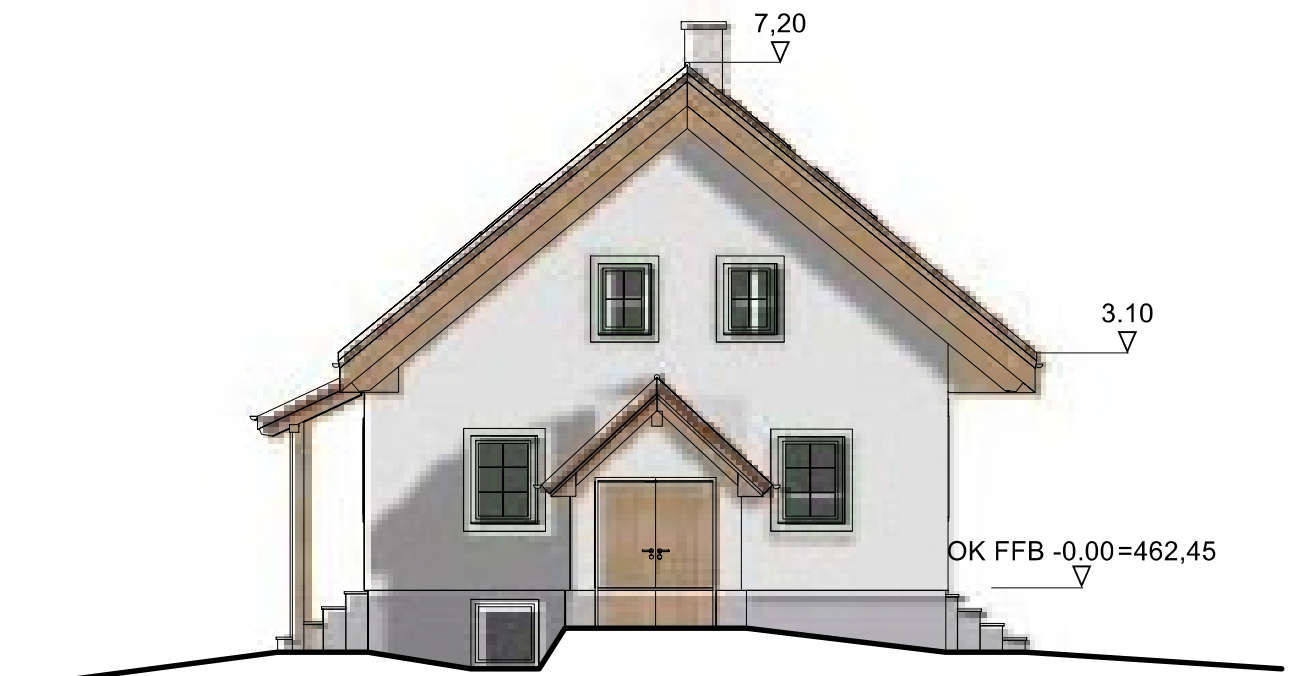

Ansicht Nord



Ansicht West



Ansicht Süd

Datum: 15.11.2024	PROJEKT: Peter Teibinger Lassnitzthal 36 8200 Gleisdorf	Bestandsplan PLANINHALT: ANSICHTEN WOHNHAUS
Plan-Nr. 24036/004		
Maßstab: 1:100	Kontakt peter.teibinger@web.de Tel. 0677 635 17 721	
Plangröße: A2		