

BAUVORHABEN

BETRIEBSANLAGEN– UND MASCHINENAUFSTELLUNGSPLAN

BESTANDSPLAN

Bachzeile 2, 7571 Rudersdorf

BAUWERBER

Ch. R. A.
RATH Christian
Bachzeile 2
7571 Rudersdorf

GER.BEZIRK: Jennersdorf
GEMEINDE: Rudersdorf
KG: 31126 Rudersdorf
GRUNDSTÜCKNR: 249

BAUWERBER

GRUNDEIGENTÜMER

INHALT

GRUNDRISS M 1:100
SCHNITT M 1:100
LAGEPLAN M 1:1000

BAUFÜHRER

GEWERBE– UND BAUBEHÖRDE

BH Jennersdorf
Anlagenreferat
Hauptplatz 15
8380 Jennersdorf

PLANVERFASSER

RATH Christian
Bachzeile 2
7571 Rudersdorf

Diese Zeichnung ist mein geistiges Eigentum. Sie darf ohne meine besondere Zustimmung weder vervielfältigt, ausgeführt noch dritten Personen bekanntgegeben werden.

DATUM: 09/2019

PLAN NR.: 01/1/10



MASZSTAB: 1:100


KG. 31126 RUDERSDORF
GRUNDSTÜCK NR. 249 EZ 145
GRUNDSTÜCKSFLÄCHE 2.438 m²

GRUNDSTÜCKSFLÄCHE 2.438 m²



5788									
			28	779	33	904			5
402	400	400	422	387	426	398		353	

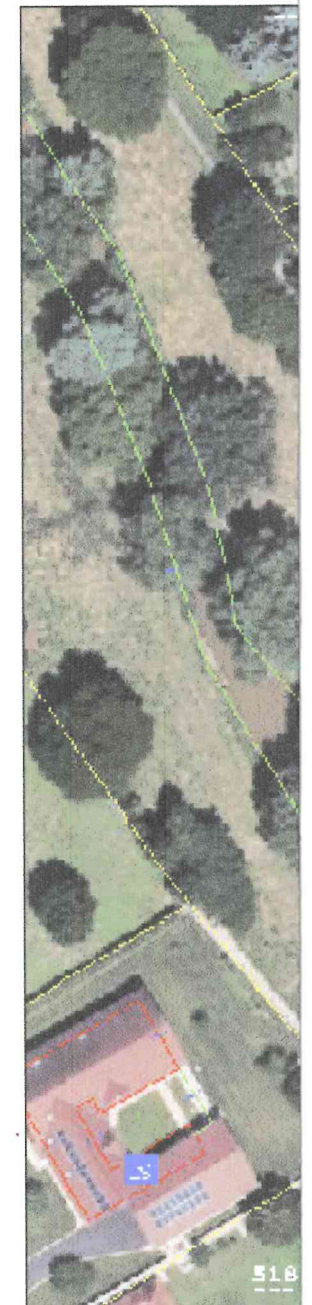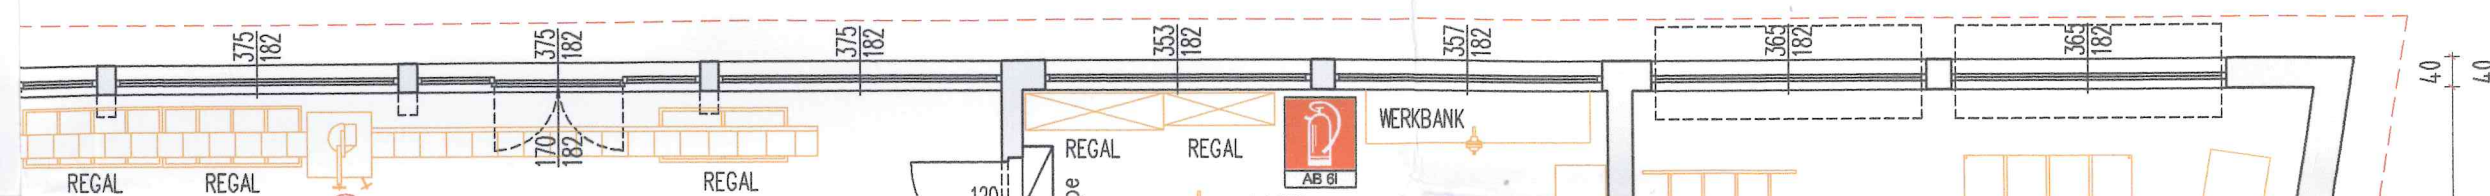

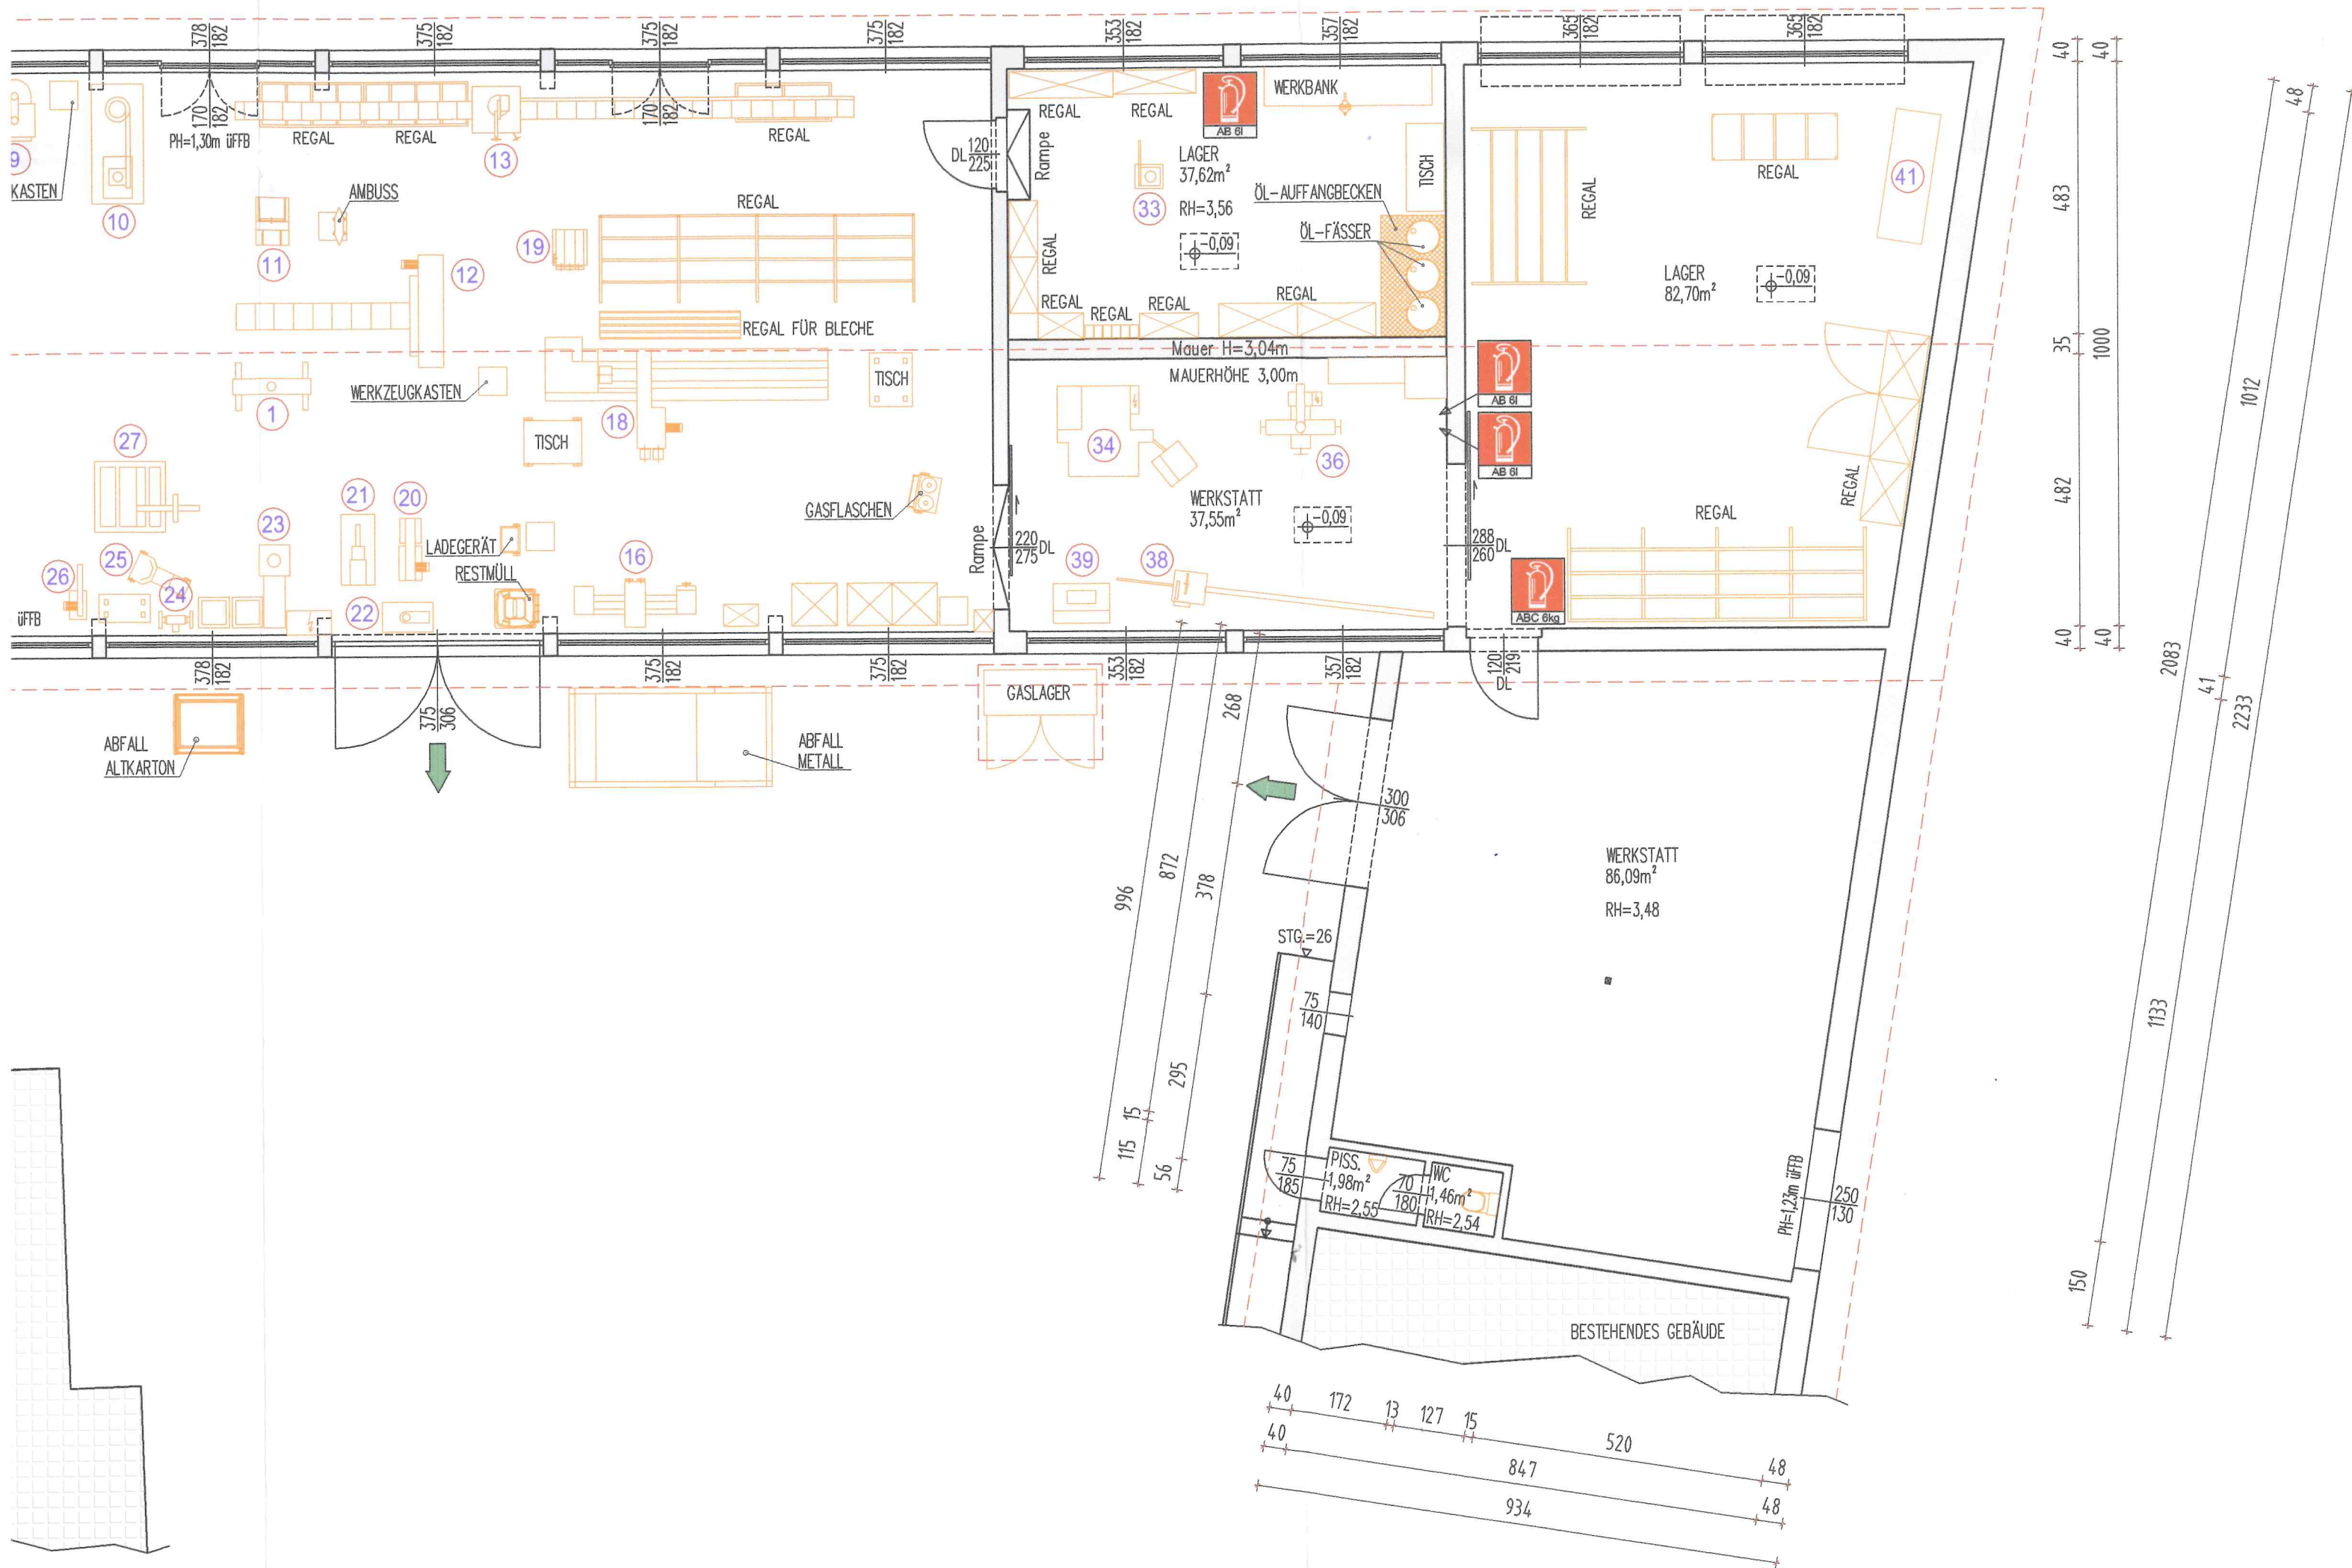

AD

AD

BESTEHENDES GEBÄUDE

