




Prosperus Immo GmbH
Aspangstraße 16/15 | 1030 Wien

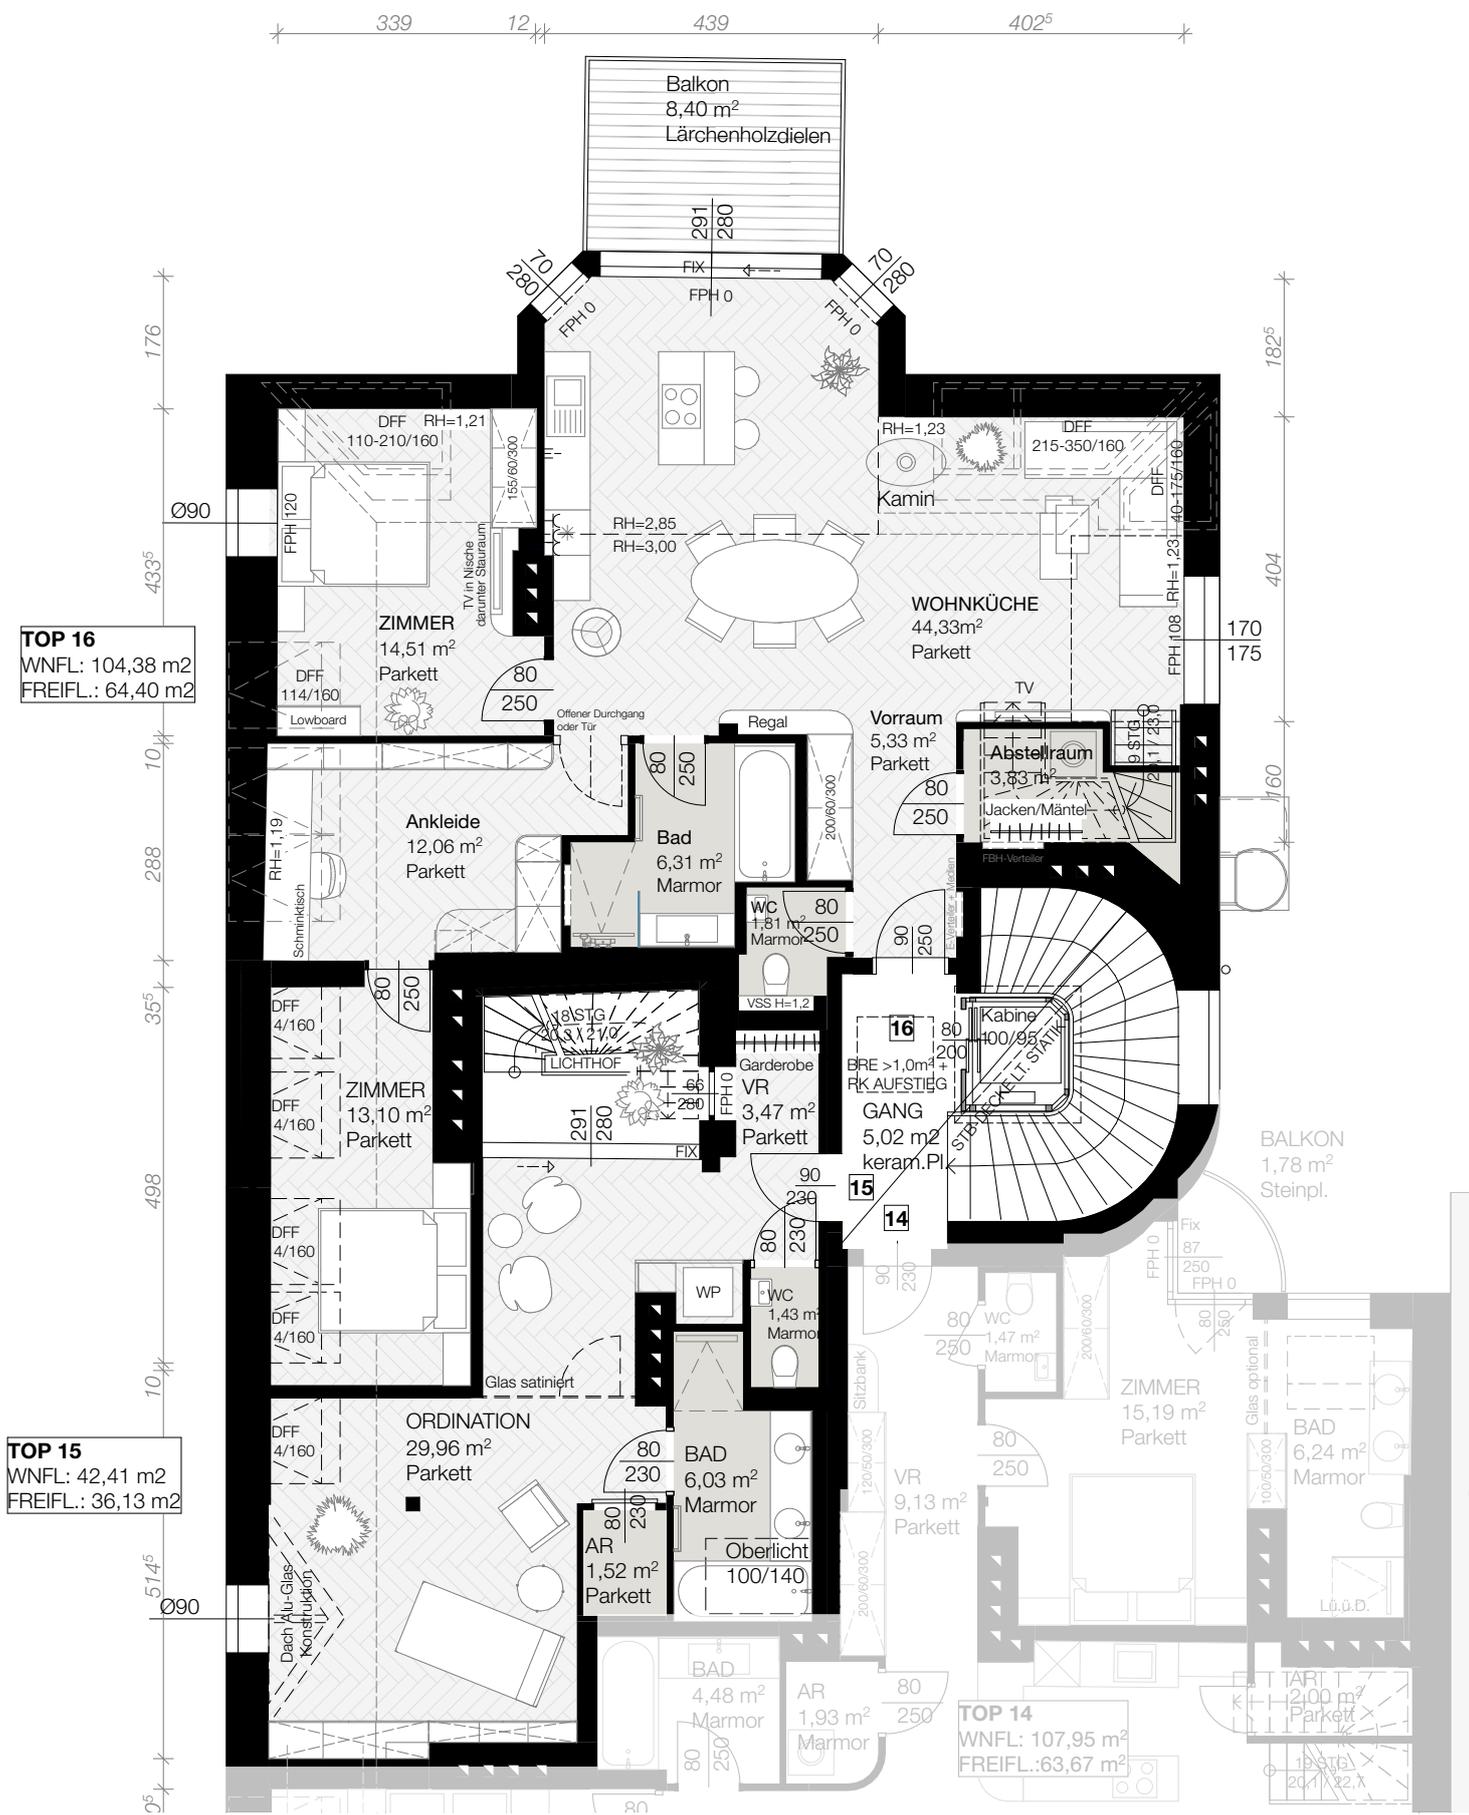

BESTANDSPLAN - Konzept Top 15+16
Stand Fertigstellung | 1:100 | 23.01.26