



SCHMIDTGASSE 27

ERWEITERUNGS-
FLÄCHE

NUTZFLÄCHE EG	194.04m2	--
NUTZFLÄCHE 1.OG	140.14m2	86.56m2
NUTZFLÄCHE 2.OG	125.32m2	268.03m2
NUTZFLÄCHE 3.OG	125.88m2	--
NUTZFLÄCHE 4.OG	61.84m2	--


647.22m2
SCHMIDTGASSE 27


354.60m2
ERWEITERUNGSFLÄCHE

GESAMT 1001.82m2

GESCHÄFTSHAUS

 SCHMIDTGASSE 27
4600 WELS





plan - quadrat
Bestandsaufnahmen GmbH
A-4623 Gunskirchen
Mitterhoferstraße 2
Tel. 07246 / 80 186
Fax. 07246 / 80 186-18
Mobil 0650 / 40 00 866
office@plan-quadrat.at
www.plan-quadrat.at

DARSTELLUNG:

ERDGESCHOSS

MASSTAB 1:100

PLAN NR. 01/01


DATUM März 2016

GEÄNDERT

BEST ANDSPLAN

GESCHAFTSHAUS
SCHMIDTGASSE 27
4600 WELS

BESTAND

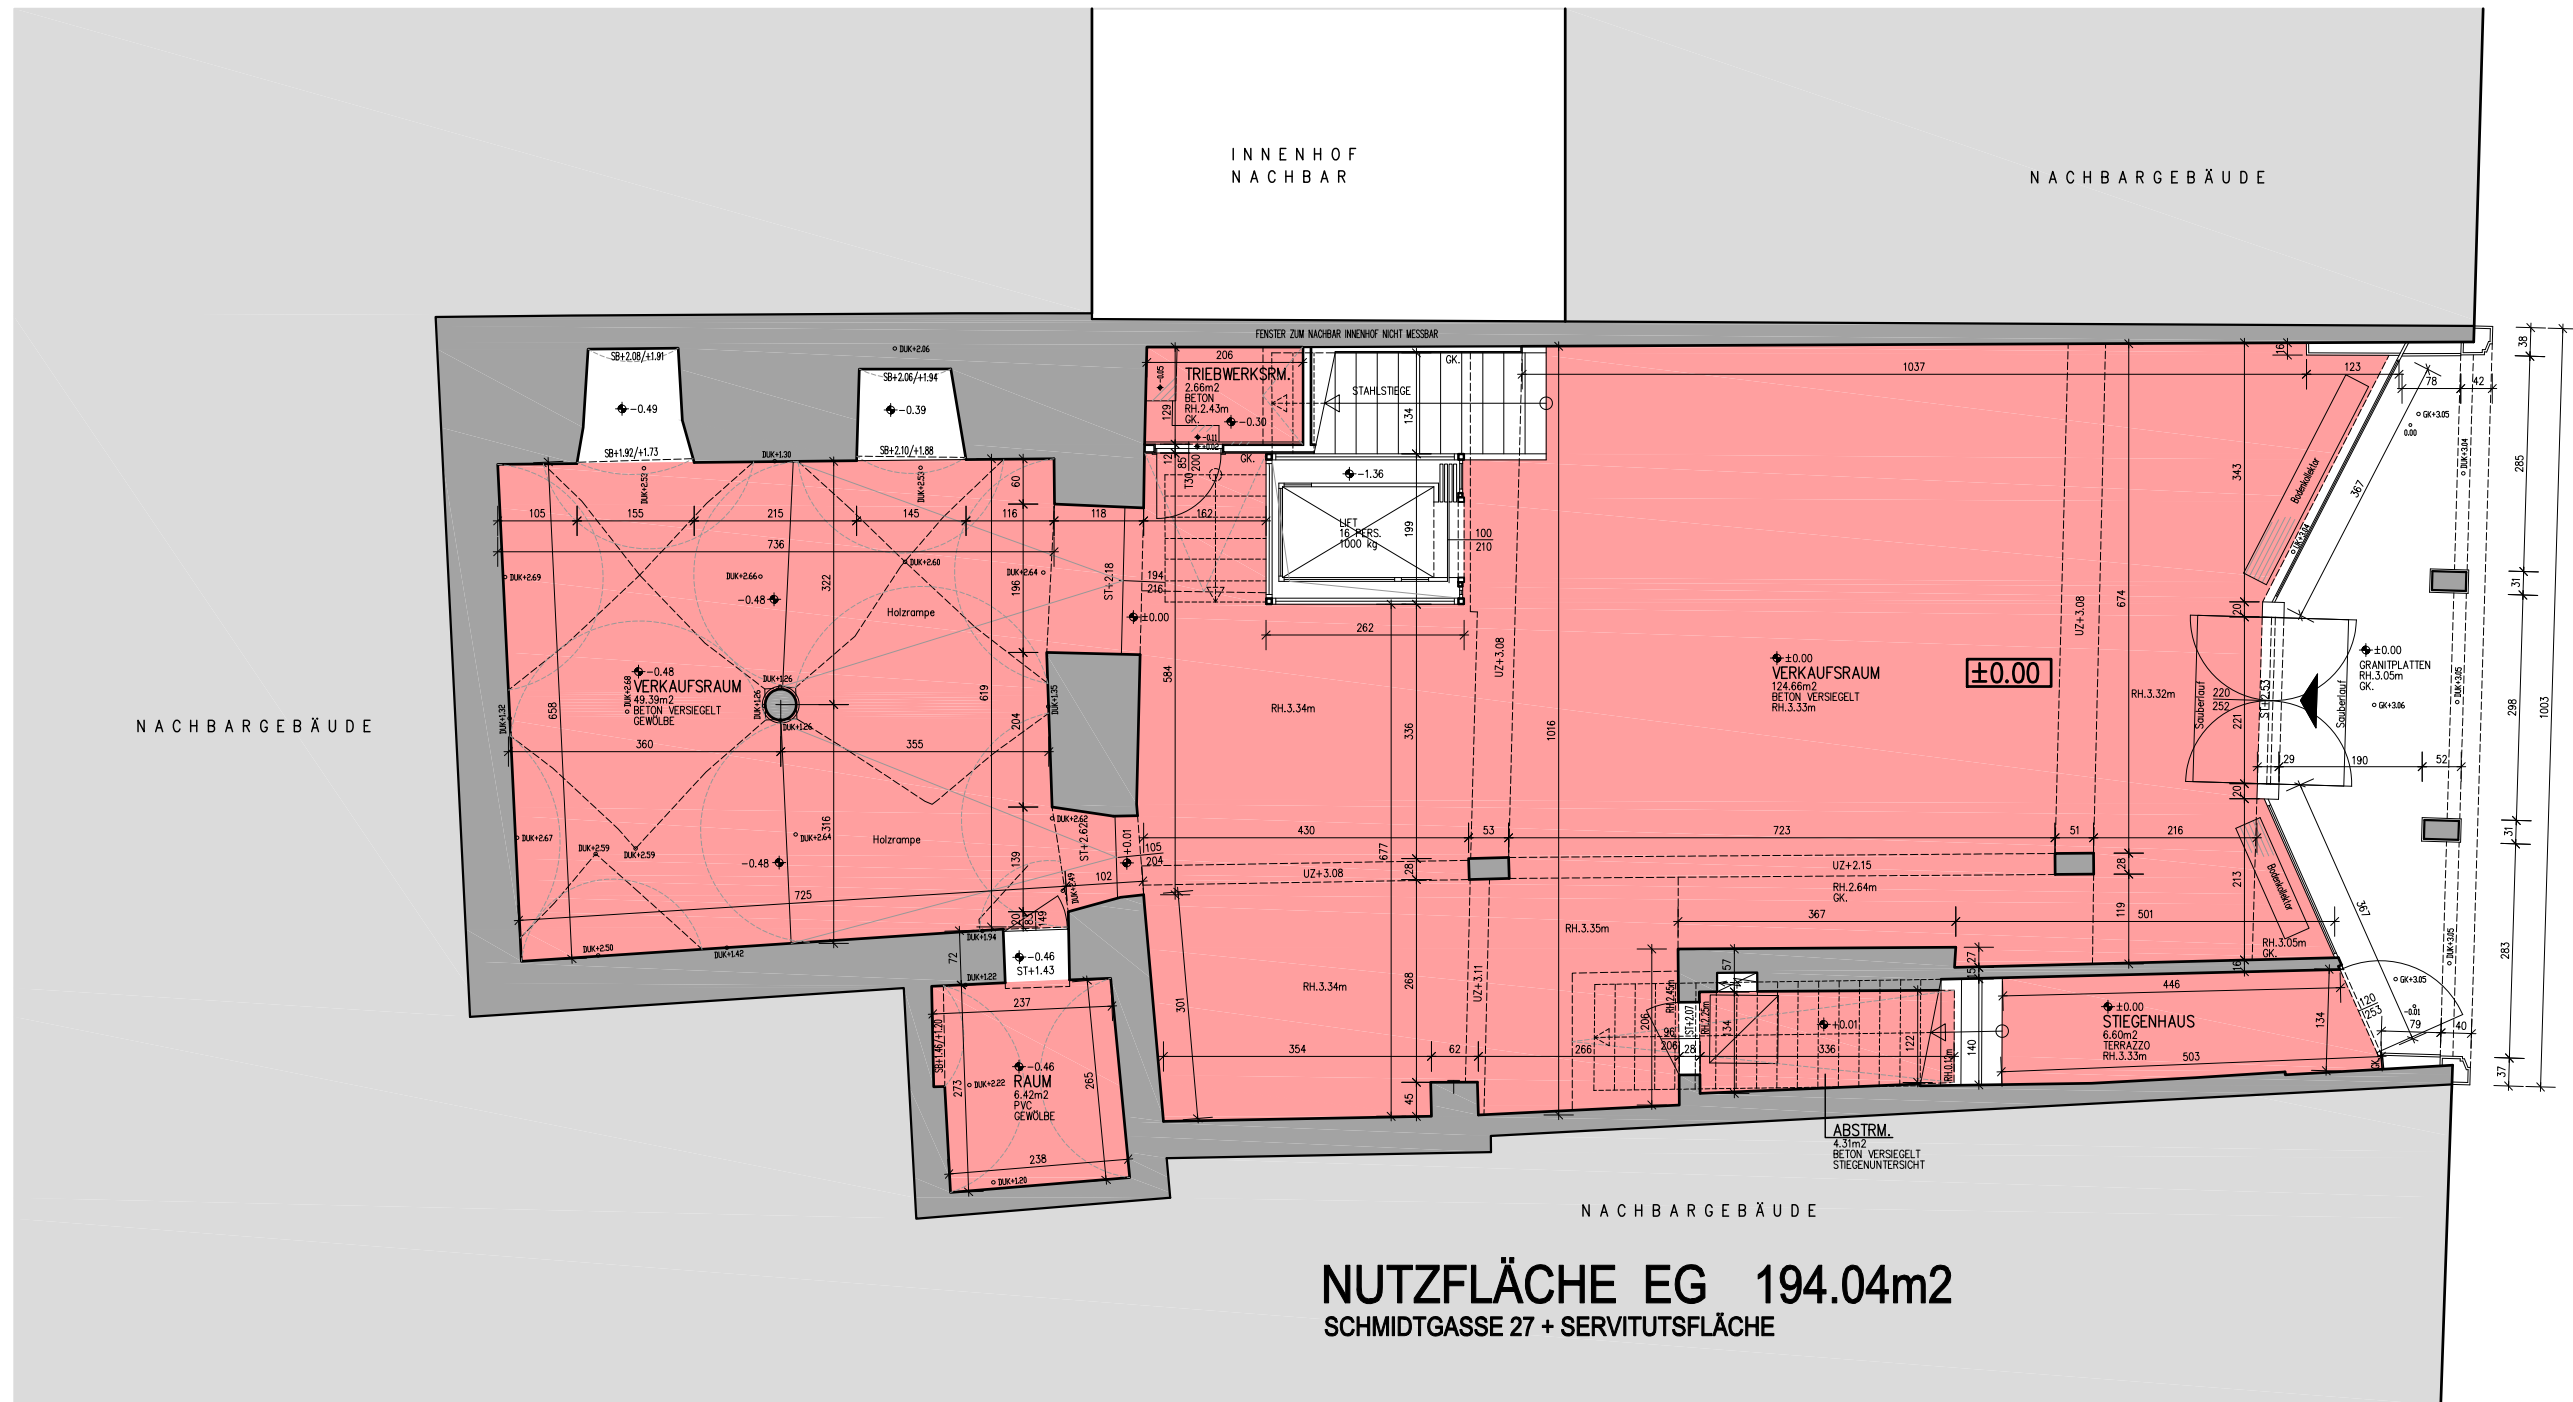

ERDGESCHOSS:



mit moss zum ziel

plan-quadrat
Bestandsaufnahmen GmbH
A-4623 Günskirchen
Mitterhoferstraße 2
Tel. 07246 / 80 186
Fax. 07246 / 80 186-18
Mobil 0650 / 40 00 866
office@plan-quadrat.at
www.plan-quadrat.at

DARSTELLUNG:
1.OBERGESCHOSS

MASSTAB 1:100


PLAN NR. 01/03

DATUM März 2016

GEÄNDERT

BESTANDSPLAN

GESCHÄFTSHAUS
SCHMIDTGASSE 27
4600 WELS

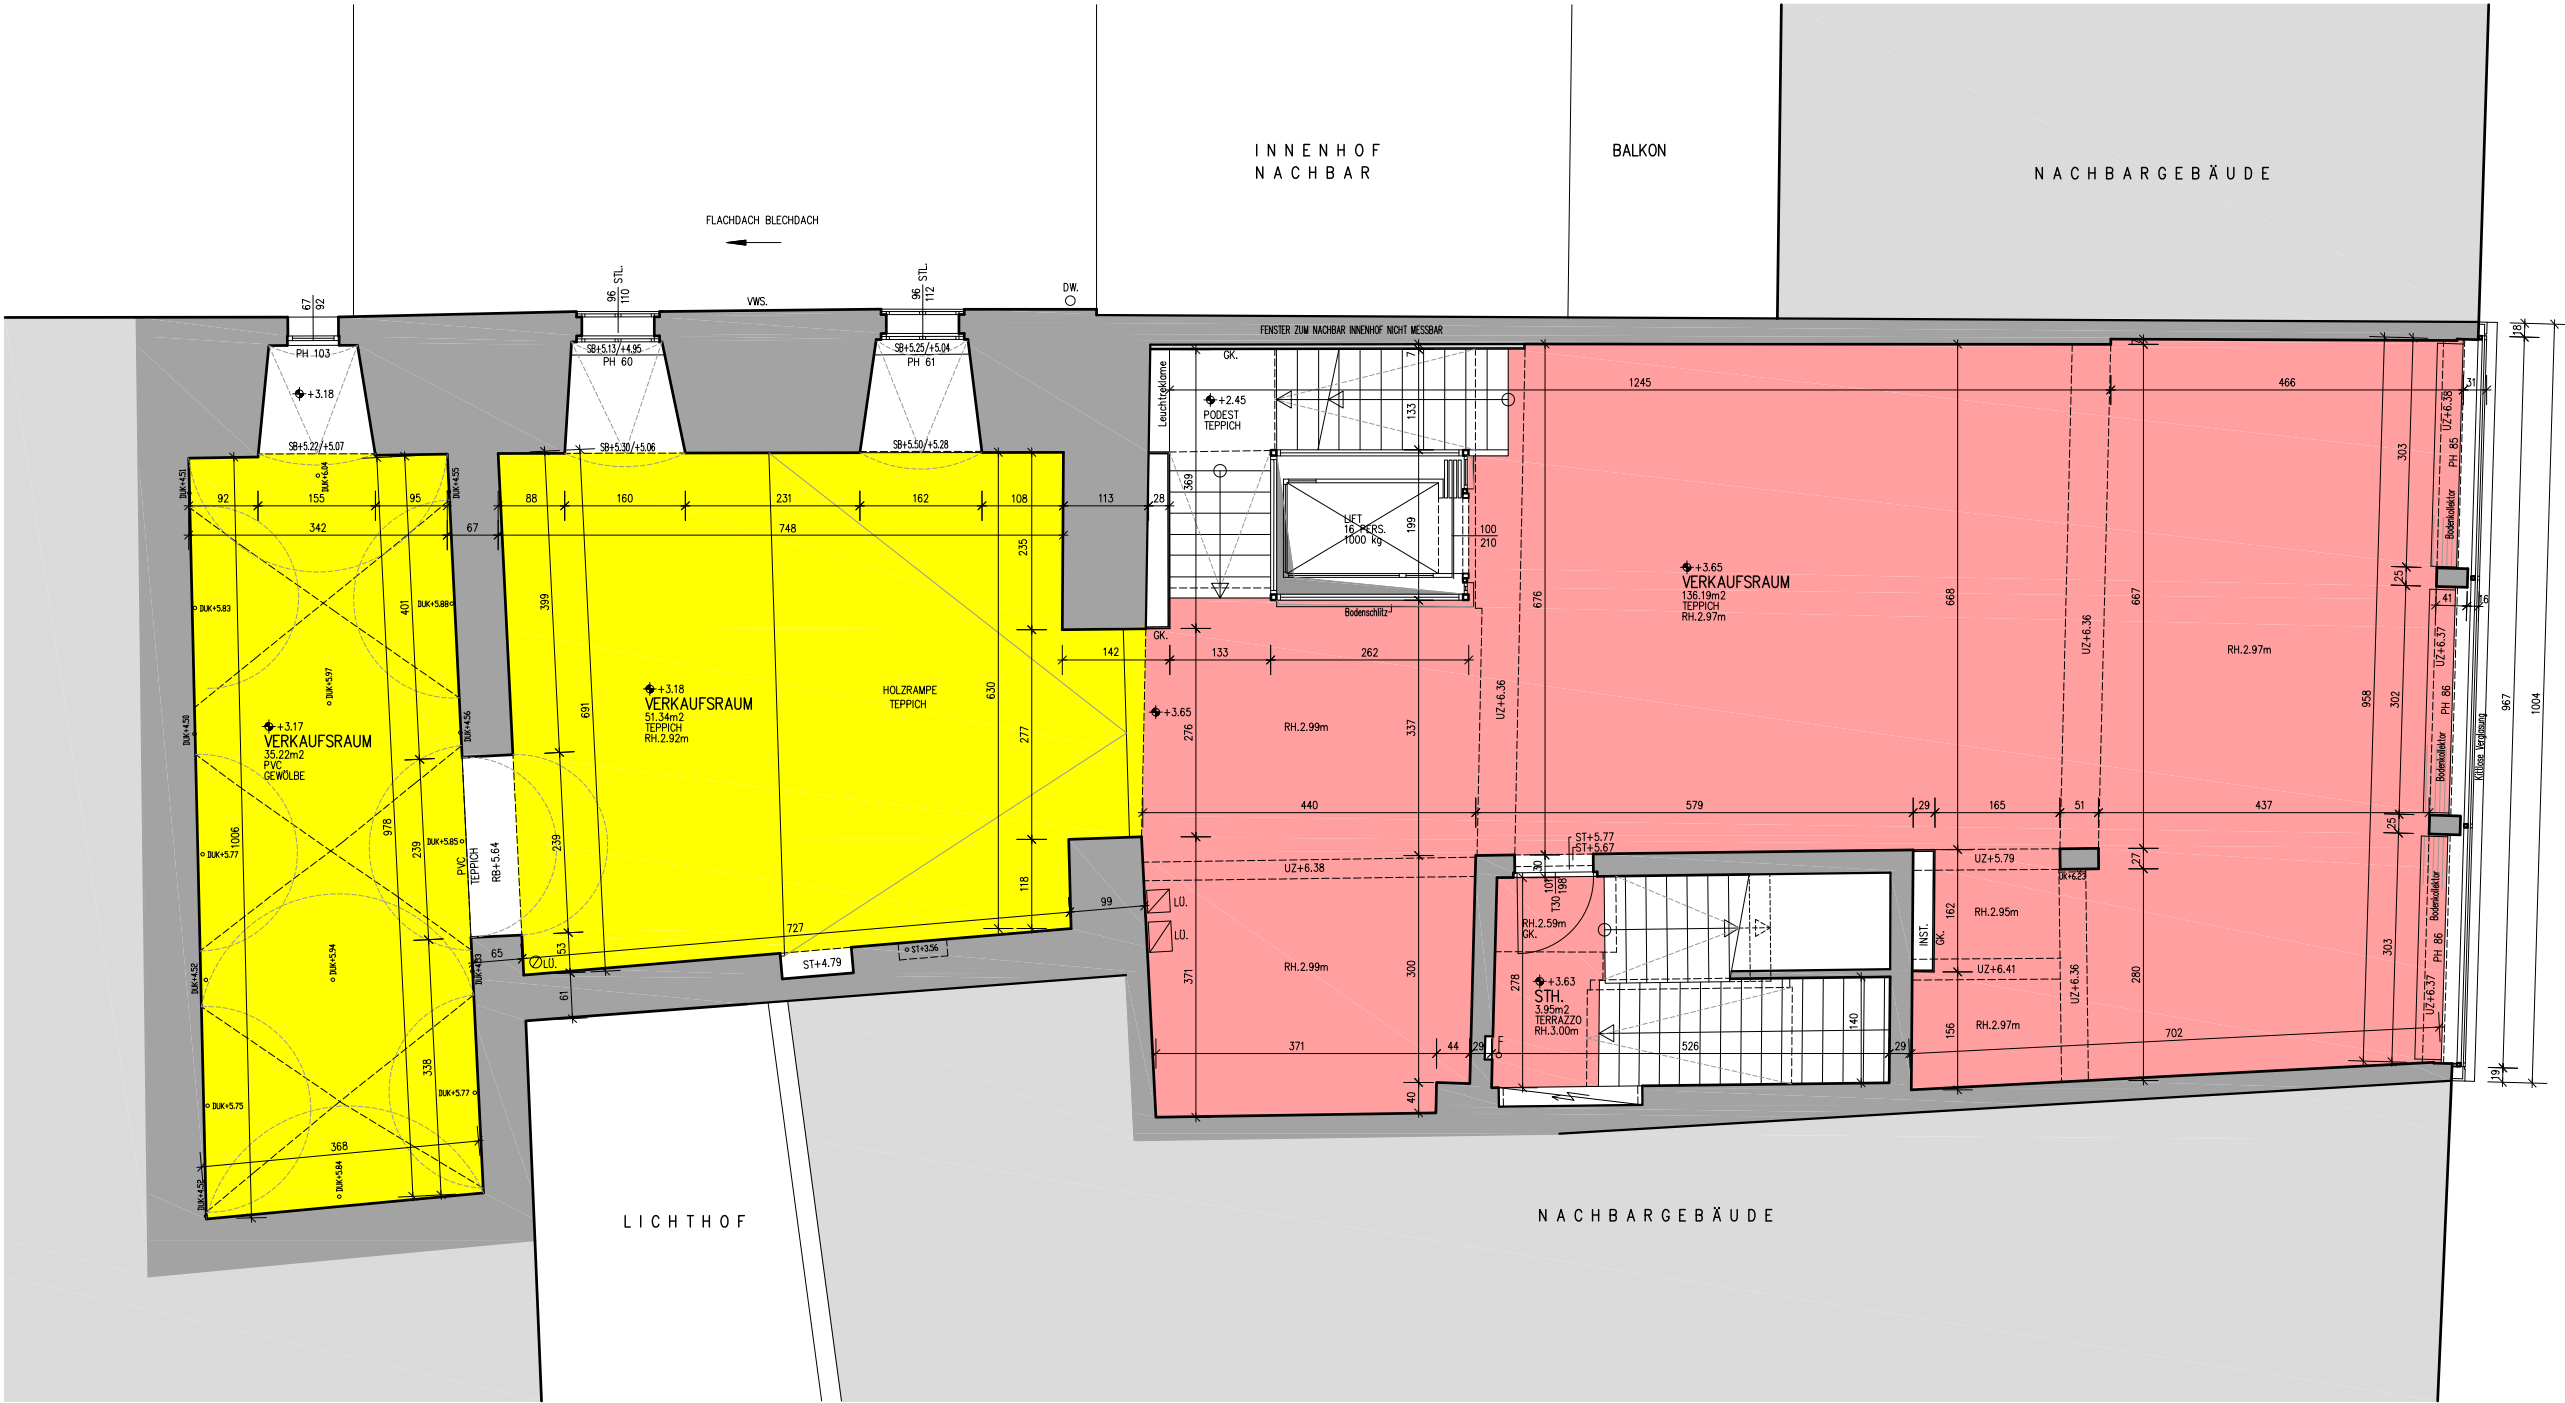

SCHMIDTGASSE

NUTZFLÄCHE 1.OG 86.56m2
FLÄCHENERWEITERUNG NACHBARGEBAUDE

NUTZFLÄCHE 1.OG 140.14m2
SCHMIDTGASSE 27

1.OBERGESCHOSS:

BESTAND



mit moss zum ziel

plan-quadrat
Bestandsaufnahmen GmbH
A-4623 Günskirchen
Mitterhoferstraße 2
Tel. 07246 / 80 186
Fax. 07246 / 80 186-18
Mobil 0650 / 40 00 866
office@plan-quadrat.at
www.plan-quadrat.at

DARSTELLUNG:

2.OBERGESCHOSS

MASSTAB ohne Maßstab

PLAN NR. 01/03


DATUM März 2016

GEÄNDERT

BESTANDSPPLAN

GESCHÄFTSHAUS
SCHMIDTGASSE 27
4600 WELS

BESTAND

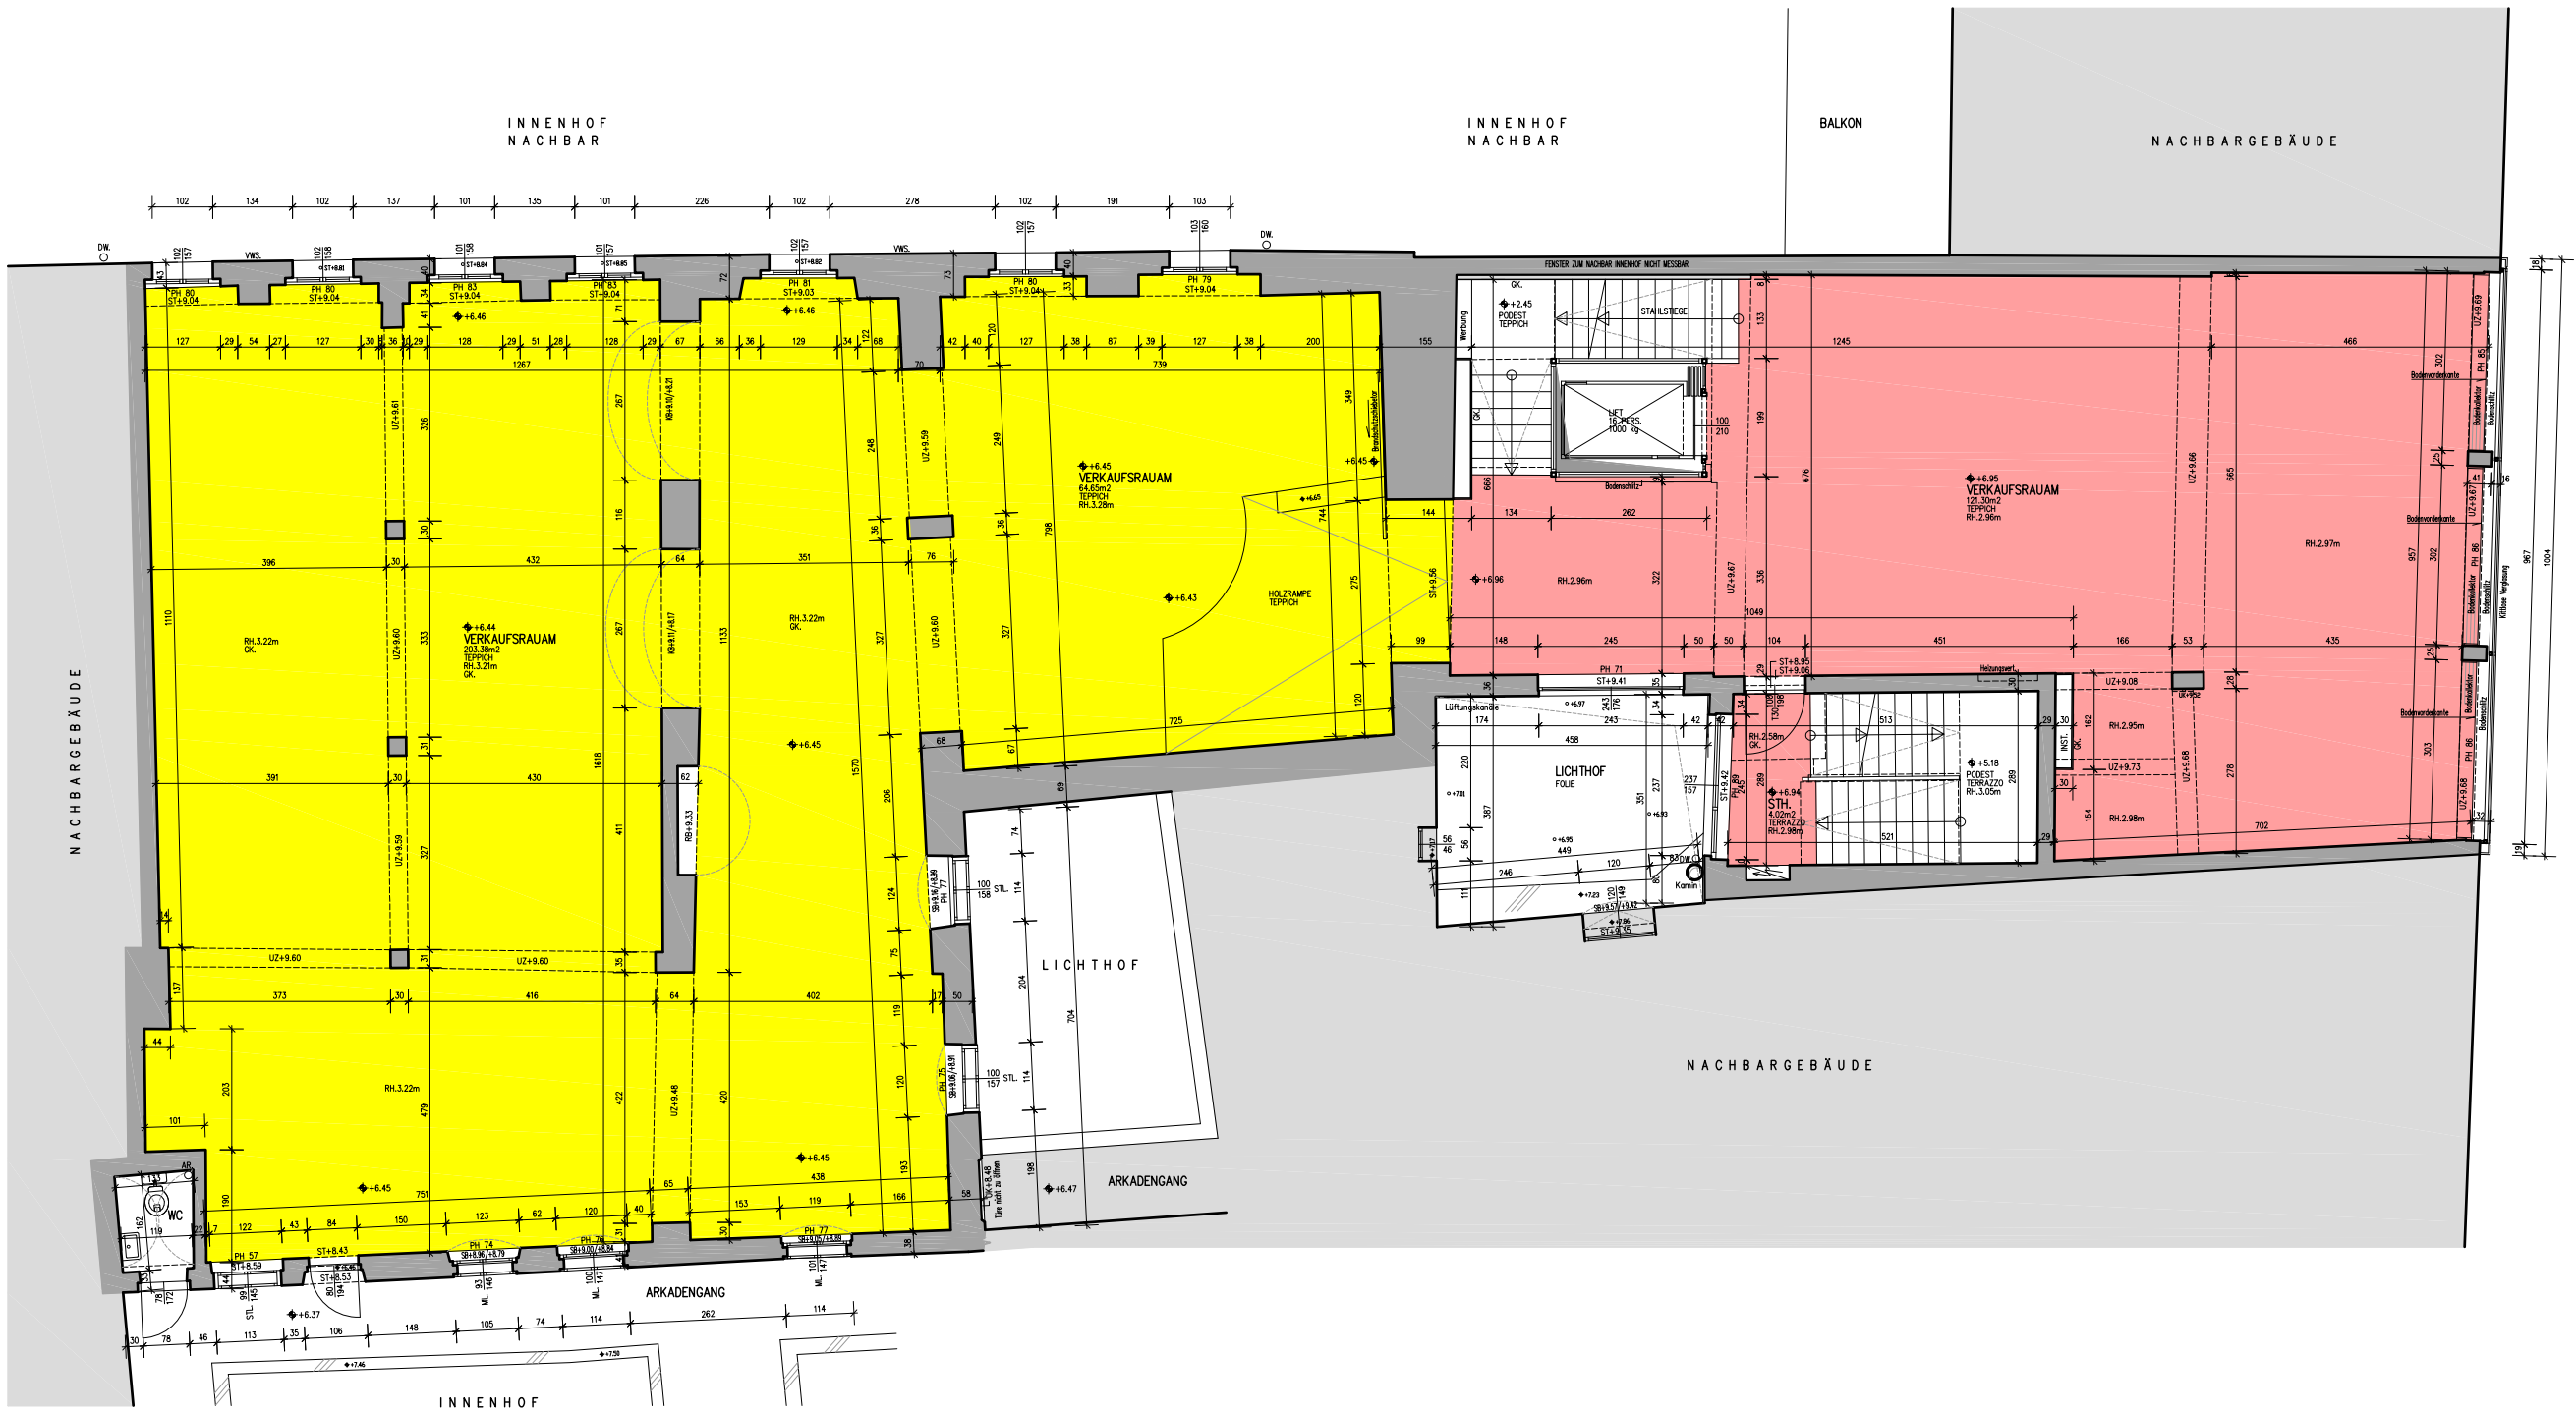

NUTZFLÄCHE 2.OG 268.03m2
FLÄCHENERWEITERUNG NACHBARGEBAUDE

NUTZFLÄCHE 2.OG 125.32m2
SCHMIDTGASSE 27

2.OBERGESCHOSS:



DARSTELLUNG:

3.OBERGESCHOSS

MASSTAB 1:100

PLAN NR. 01/04


DATUM März 2016

GEÄNDERT

BEST ANDSPLAN

GESCHAFTSHAUS
SCHMIDTGASSE 27
4600 WELS

3.OBERGESCHOSS:

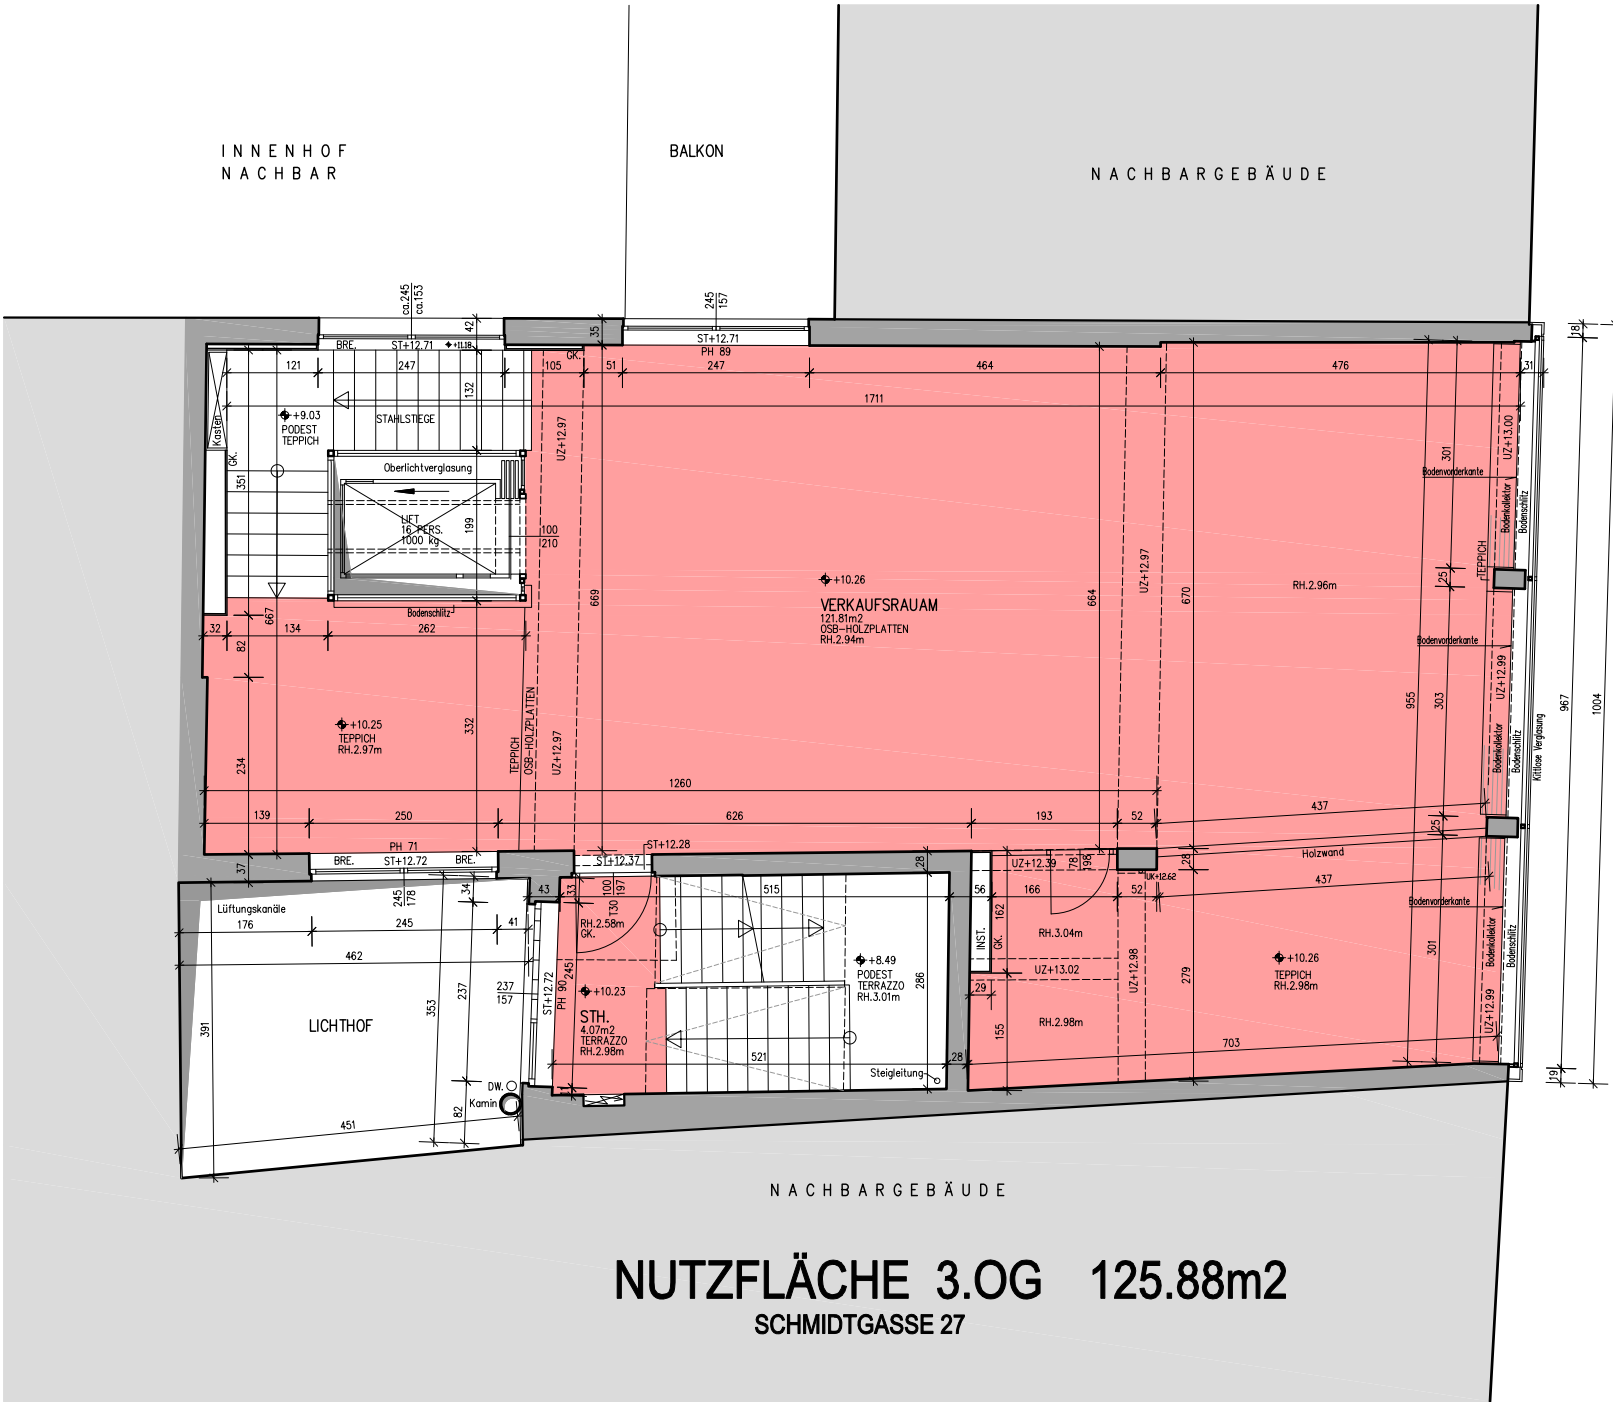



mit moss zum ziel

plan-quadrat
Bestandsaufnahmen GmbH
A-4623 Günskirchen
Mitterhoferstraße 2
Tel. 07246 / 80 186
Fax. 07246 / 80 186-18
Mobil 0650 / 40 00 866
office@plan-quadrat.at
www.plan-quadrat.at

DARSTELLUNG:

4.OBERGESCHOSS

MASSTAB 1:100


PLAN NR. 01/05

DATUM März 2016

GEÄNDERT

BESTANDSPLAN

GESCHÄFTSHAUS
SCHMIDTGASSE 27
4600 WELS

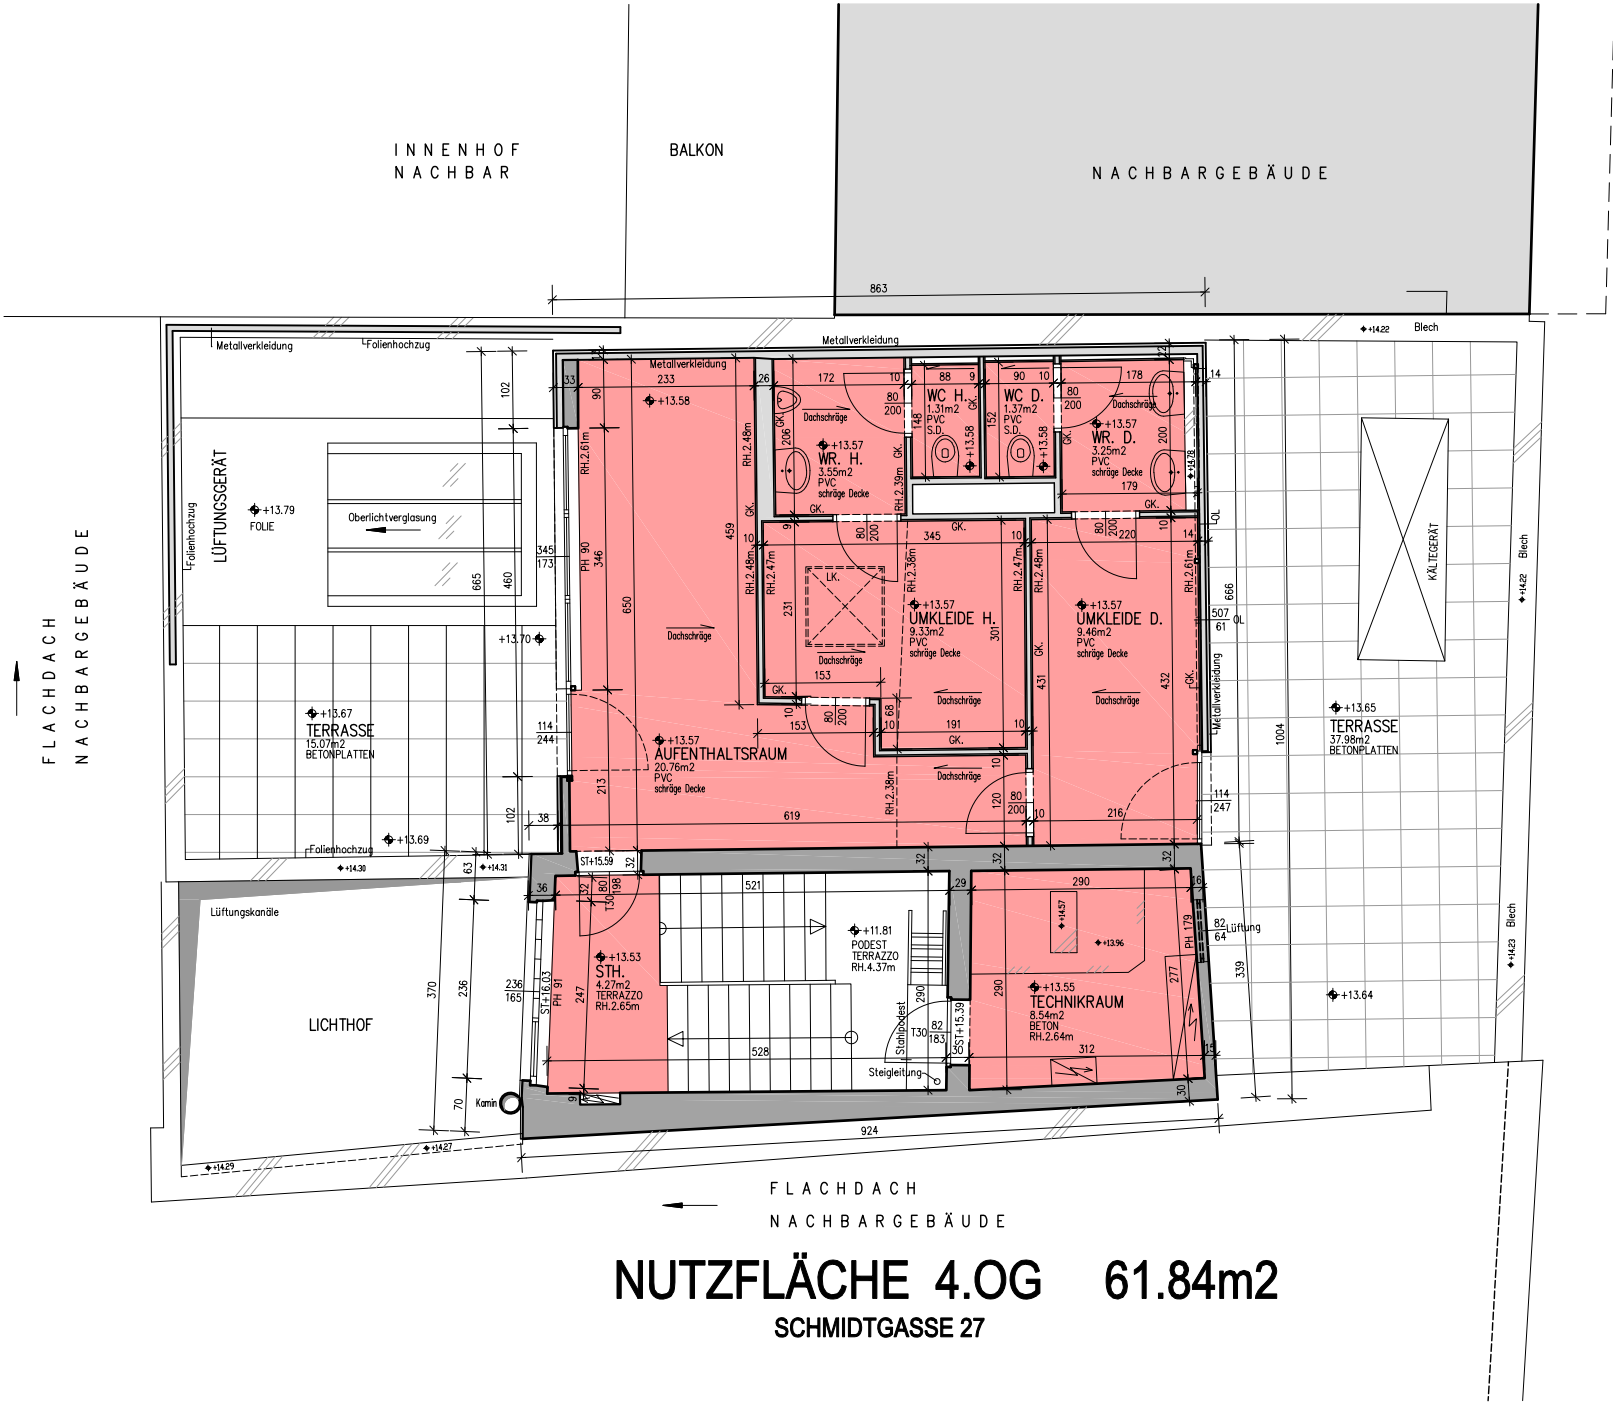

NUTZFLÄCHE 4.OG 61.84m2
SCHMIDTGASSE 27

4.OBERGESCHOSS:

BESTAND