



UNTERHIMMLERSTRASSE 17
BOX 3

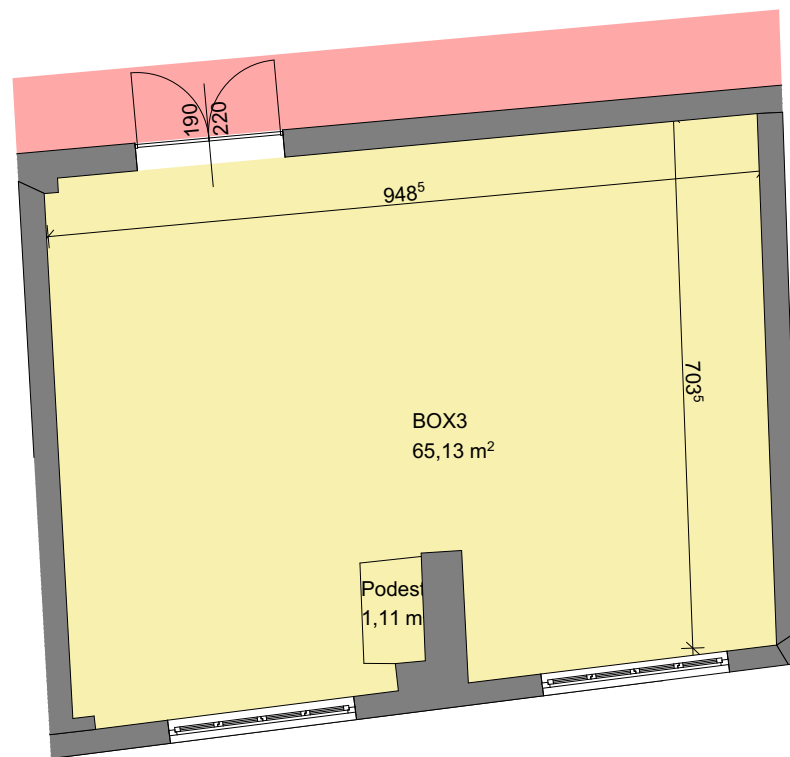

BESTANDSPLAN

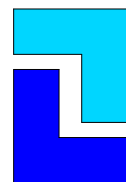

Hebenstreit GmbH



Baumeister Hebenstreit GmbH
Gleinker Hauptstraße 3a, 4407 Steyr
Tel.: 0650/5908883
E.mail: office@hebenstreit-bau.at