



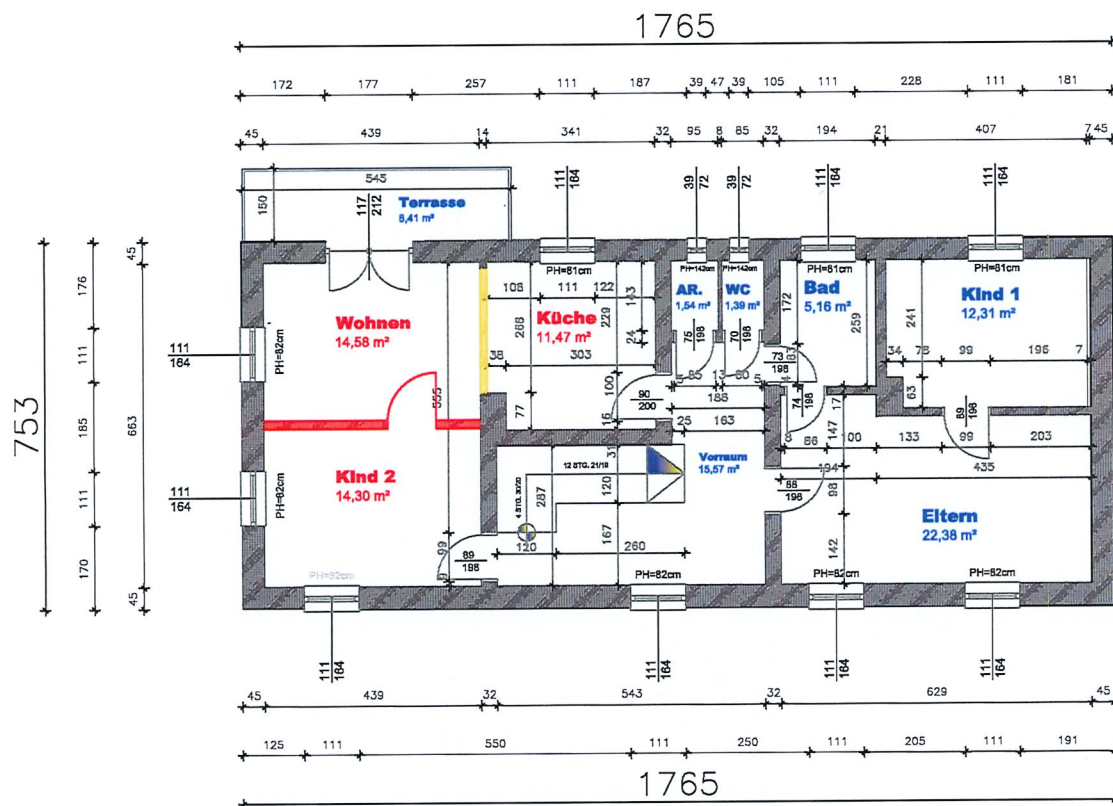

Raumhöhe Garage: 3,02 m  
 Raumhöhe EG: 2,82 m  
 Raumhöhe OG: 2,94 m

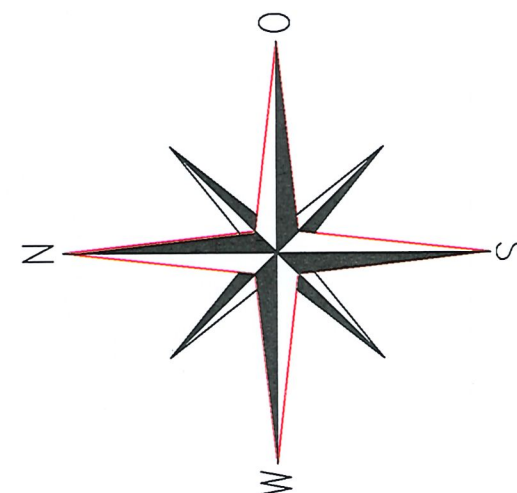

## OBERGESCHOSS Wohnung 2, Nutzfläche: 99,28m²

Weitergabe sowie Vervielfältigung dieser Unterlage, Verwertung und Mitteilung ihres Inhaltes nicht gestattet, soweit nicht schriftlich zugestanden. Verstoß verpflichtet zu Schadensersatz. Alle Rechte, auch für Patent- erteilung und GM-Erteilung, vorbehalten.

|                                     |          |                |                  |            |
|-------------------------------------|----------|----------------|------------------|------------|
| Auftraggeber:                       |          |                |                  |            |
| Proj./Bauwerk:                      |          |                |                  |            |
| Wohnhaus - Umbauarbeiten            |          |                |                  |            |
| BESTANDSPLAN Grundriss OBERGESCHOSS |          | Masstab: 1:100 |                  |            |
| Datum                               | Name     | Plannr.:       | Änderung         | Datum Name |
| Gesetztet JUNI                      | HOT-CUBE |                |                  |            |
| Gesetztet 2024                      |          | Ä-02           |                  |            |
| Gesethten                           |          |                | Zeichnung/Datst: |            |