

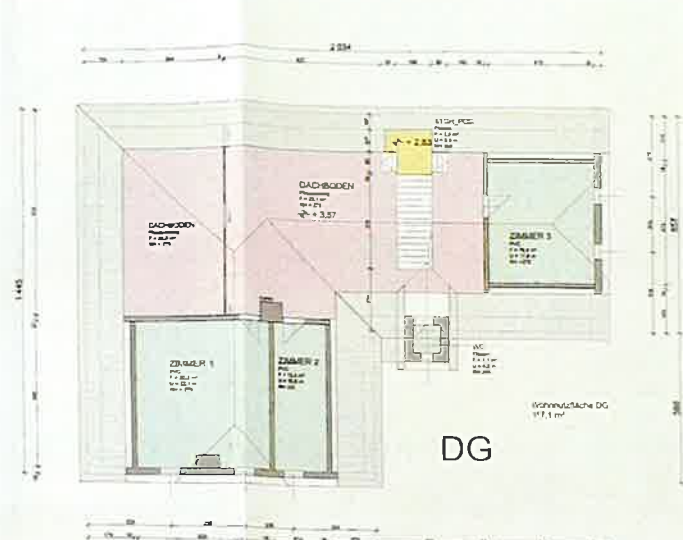
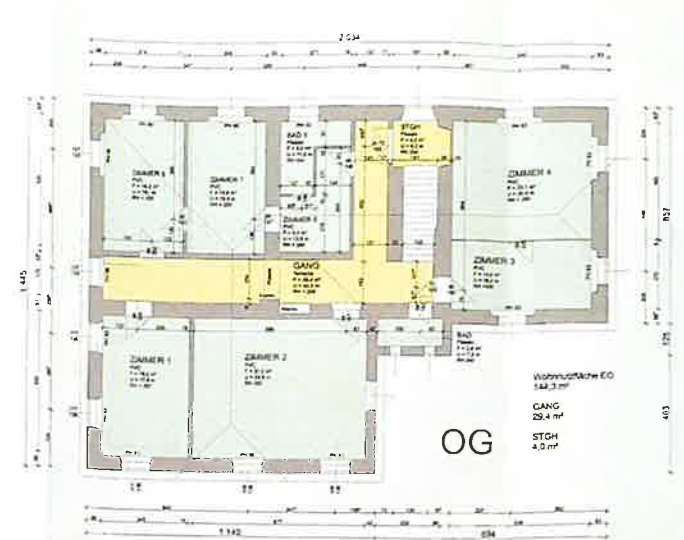
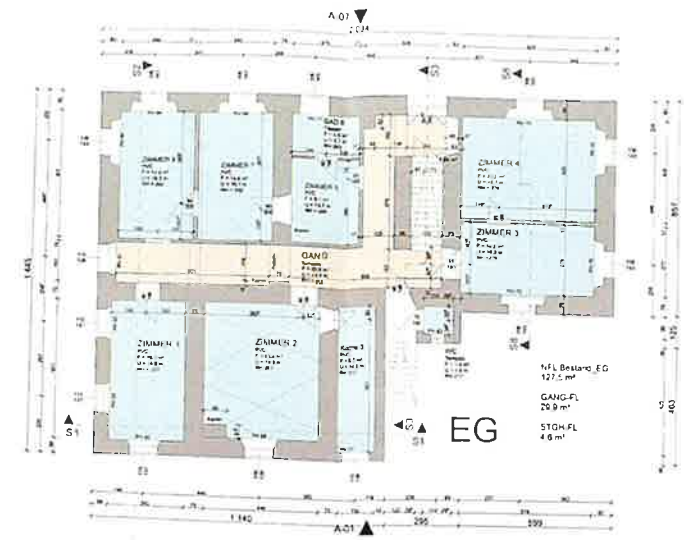
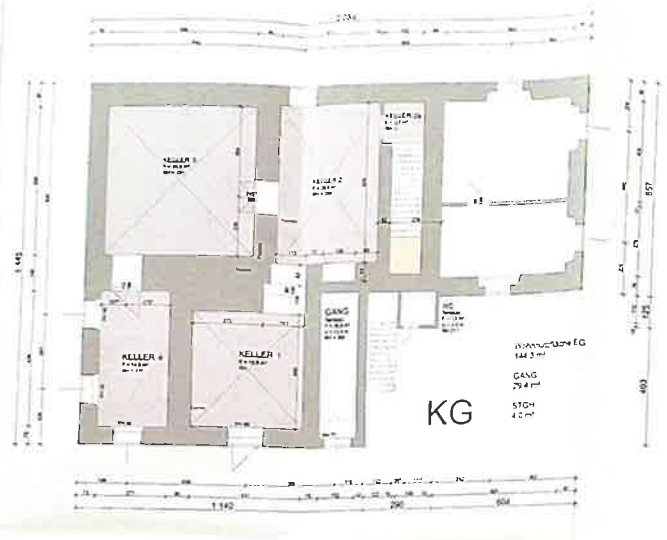


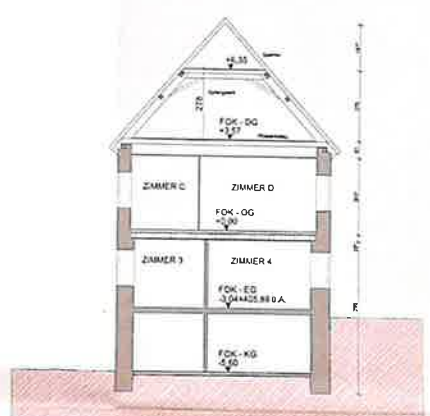

2D-Pläne (7) 1:100 2D-Pläne (11) 1:100 2D-Pläne (12) 1:100 2D-Pläne (10) 1:100

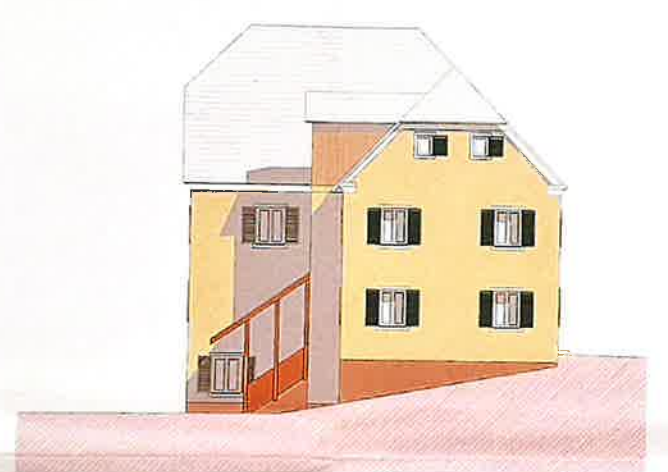





AB-15a ANSI Ost (1) 1:100

AB-15b ANSI Nord (1) 1:100

SCHNITT 58 1:100

Schaubild 2

Schaubild 1

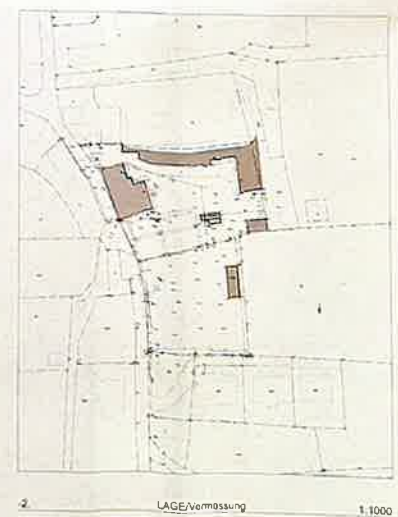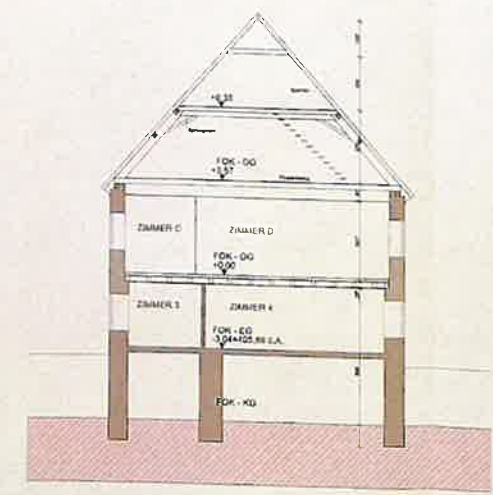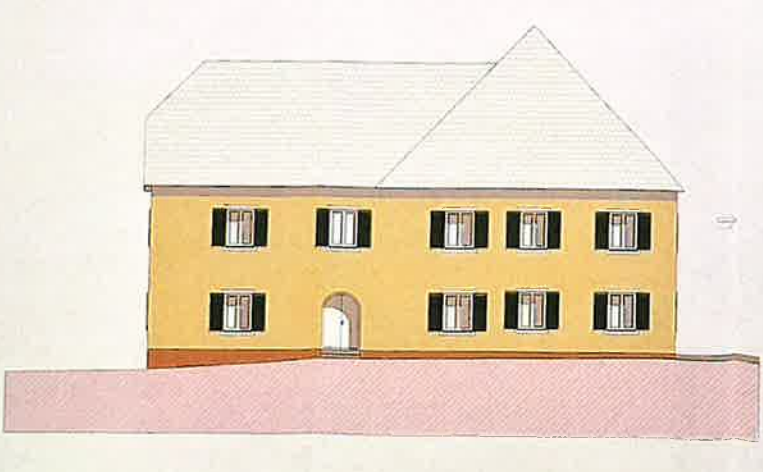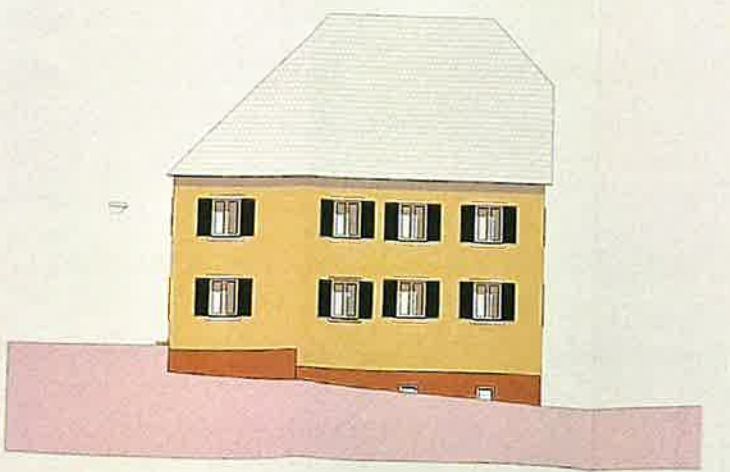

AB-15c ANSI Süd 1:100

AB-15d ANSI West 1:100

SCHNITT S1 1:100

LAGE/Vermessung 1:1000



# BESTANDSPLAN

Objekt: Wohnhaus Gartengasse 15  
8121 Deutschfeistritz

BAUWERBER GRUNDEIGENTÜMER  
Nina DEDIC  
8121 Deutschfeistritz

KG — PARZ — EZ — GEM —

BAUWERBER GRUNDEIGENTÜMER

BAUFÜHRER PLANVERFASSER  
Geschäftsführer: Leo Bernhard

BEHÖRDE

PLANINHALT: Grundriss, Ansichten, Schnitt 1:100, Lageplan, Schaubild

DATUM: 01.04.2022