




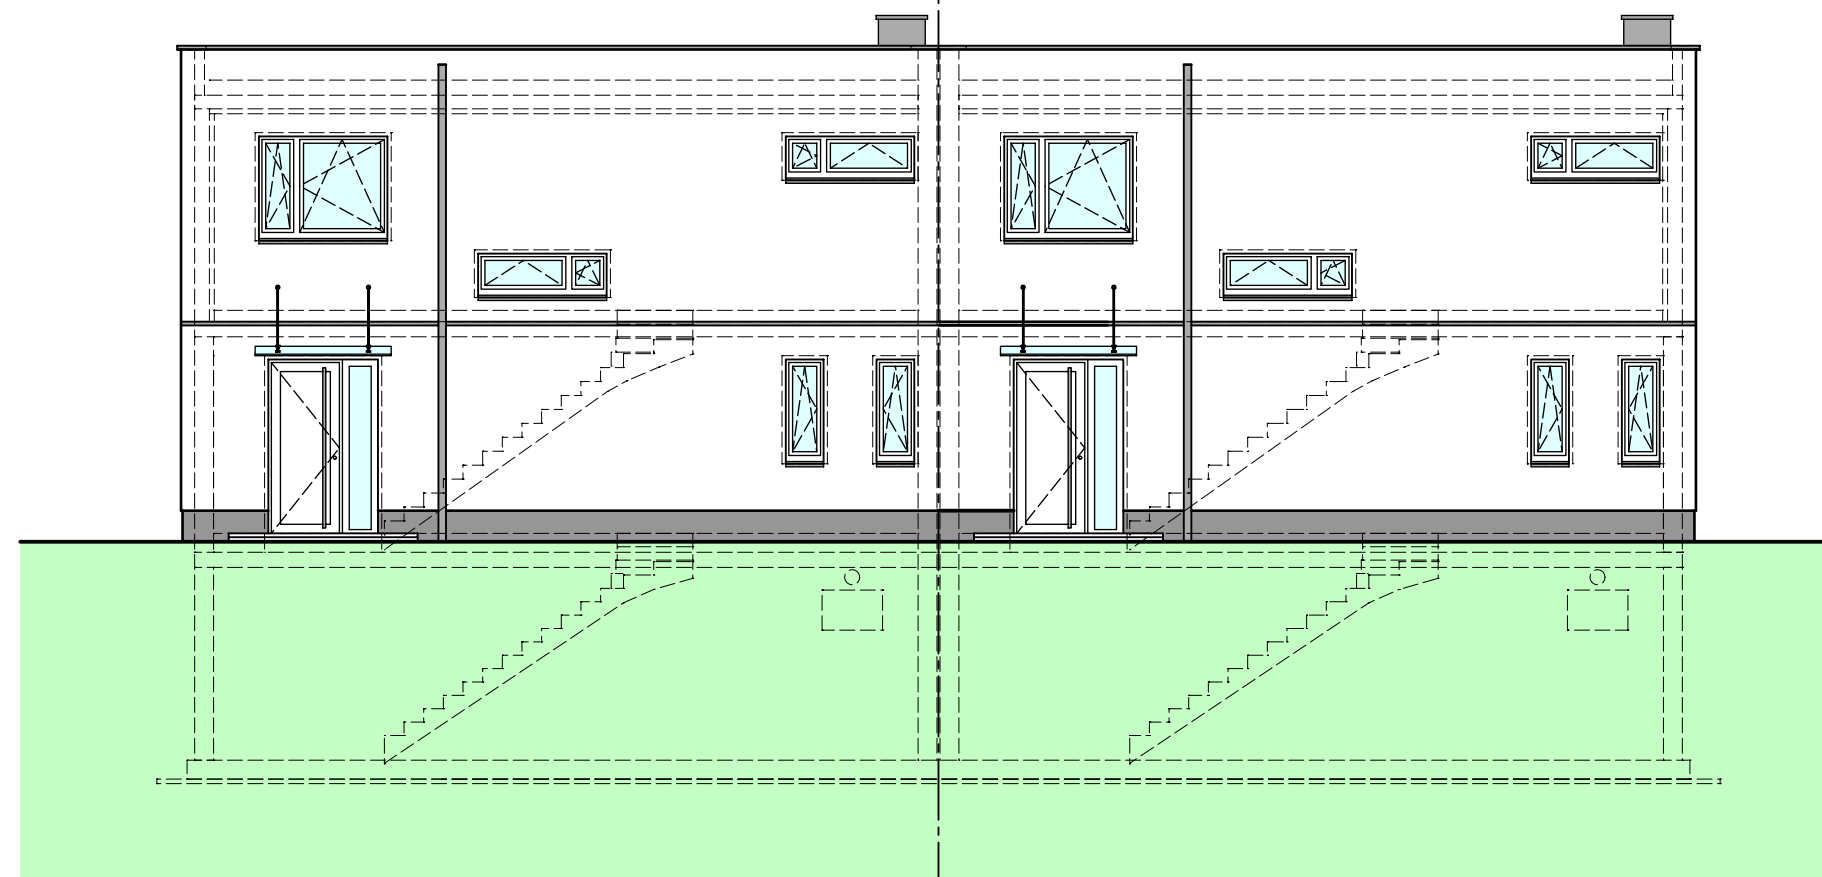


NORDOST

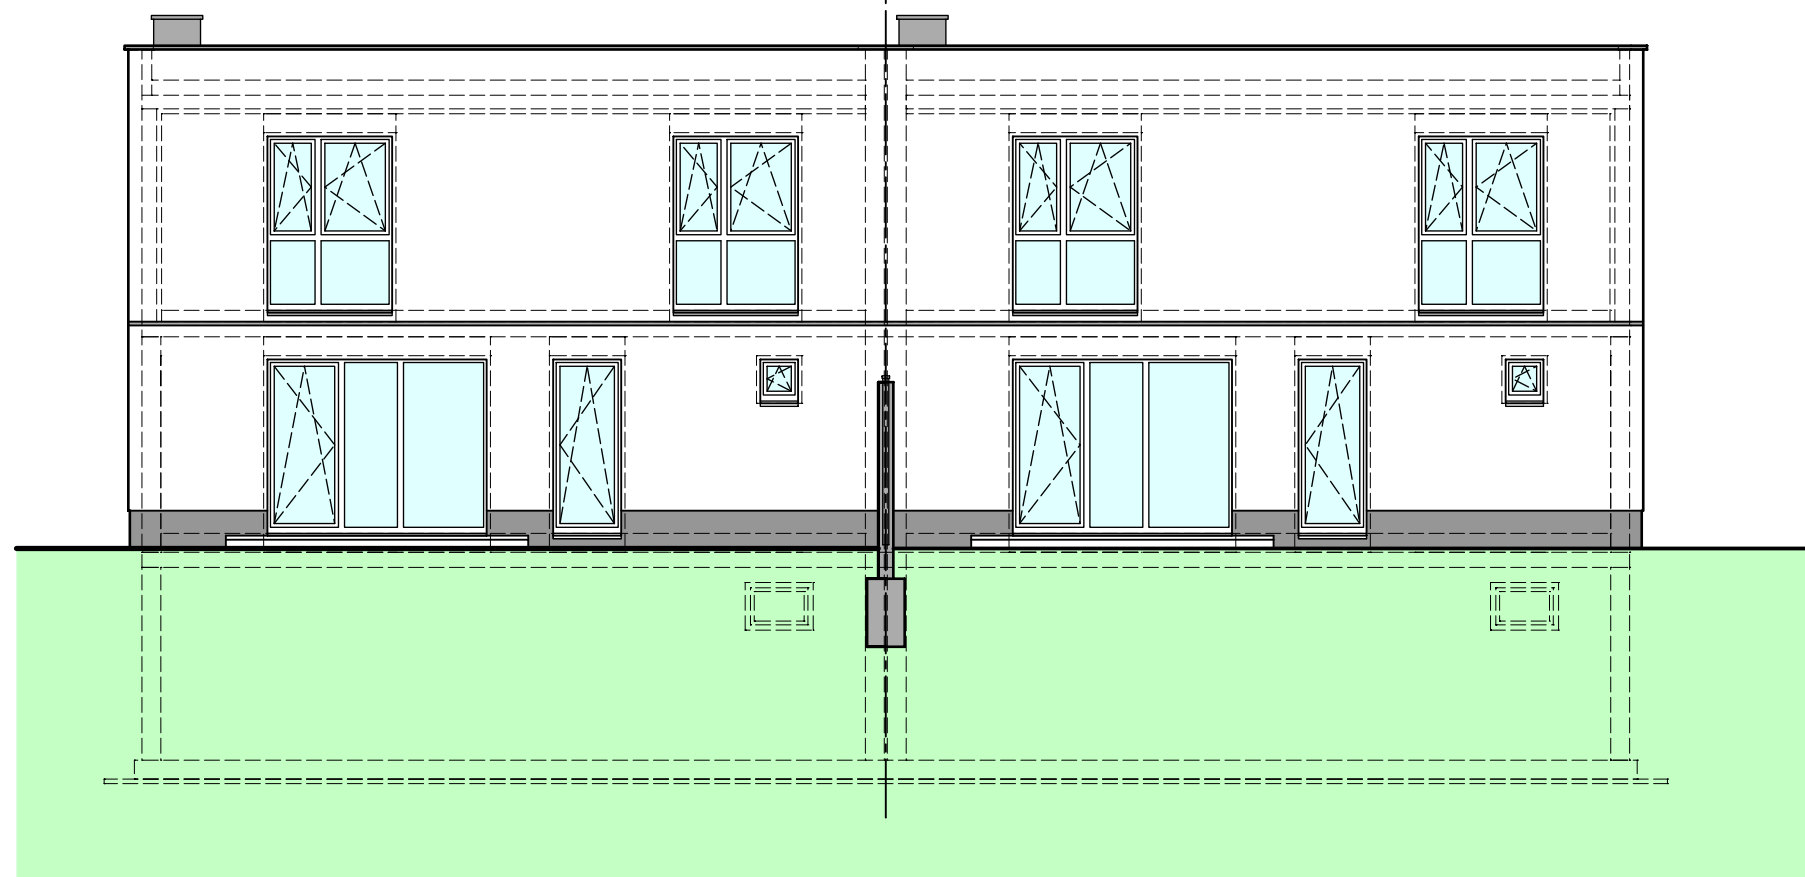

SÜDWEST

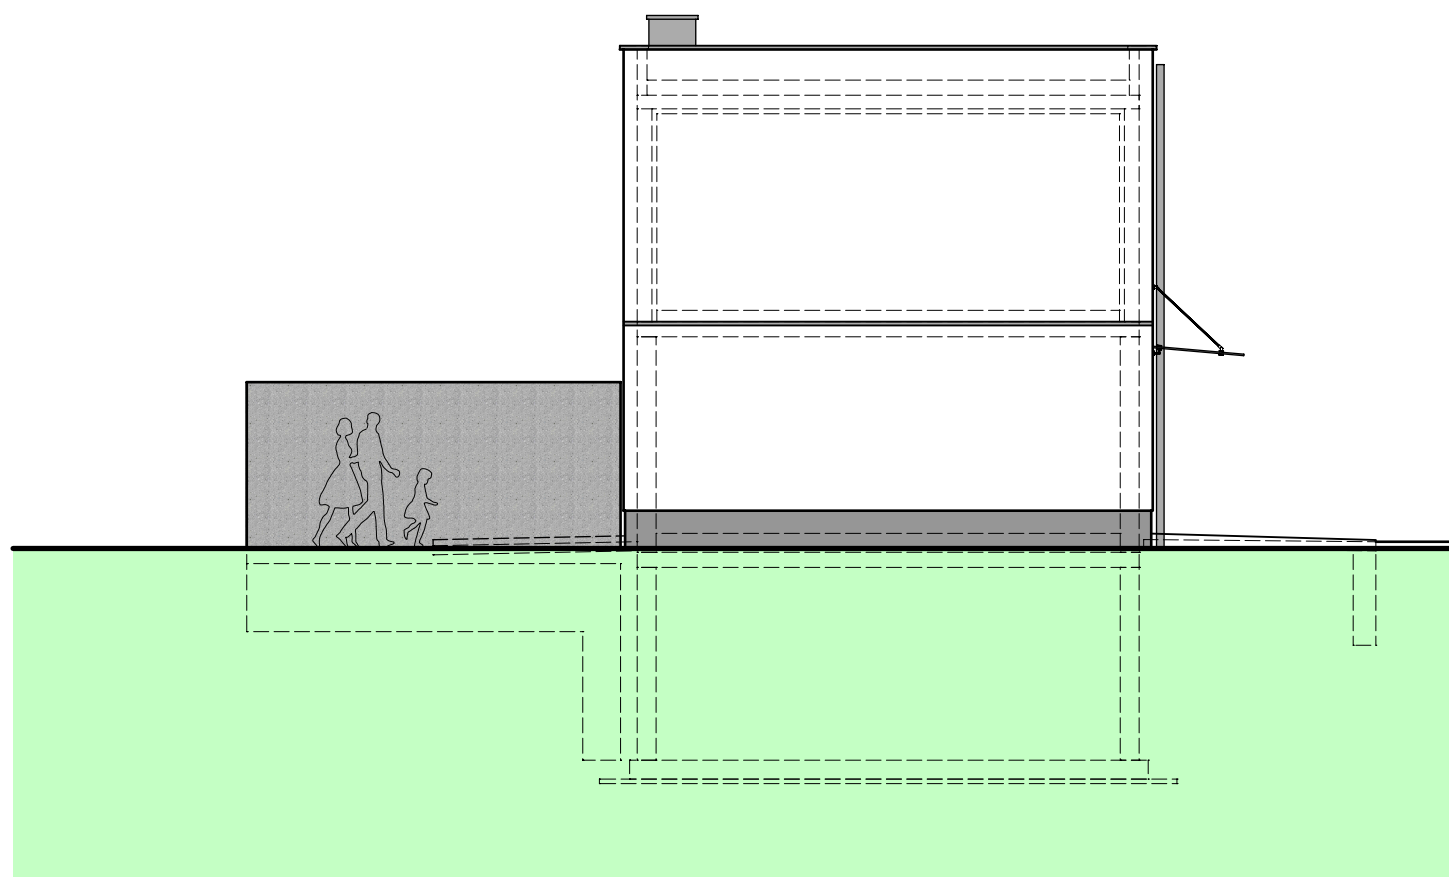

SÜDOST

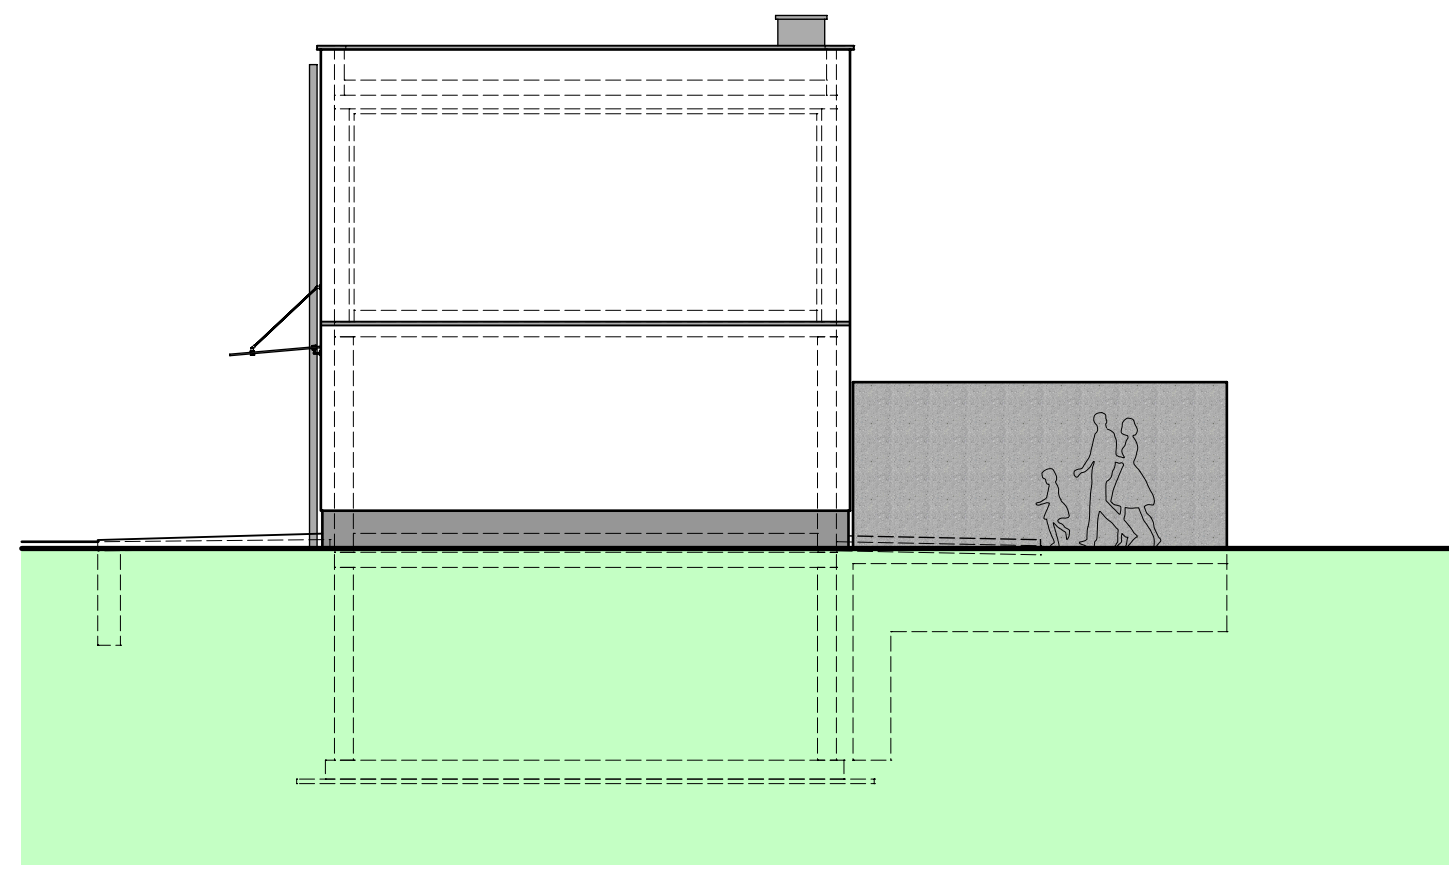

NORDWEST


LEGENDE

- SW-KANAL
- RW-KANAL
- WASSER
- FERNWÄRME
- STROM
- INTERNET
- POST TELEKOM


+0,00 FBOK EG
=299,00 mÜA

- | | | |
|---|-------|-------------------------|
| BEST. MAUERWERK | STL | STOCKLICHTE |
| MAUERWERK | RAM | RAHMENAUSSENMASS |
| SCHALLSCHUTZMAUERWERK | DL | DURCHGANGLICHTE |
| STÄNDERWÄNDE | RPH | PARAPETHÖHE/ROHBAUMASS |
| STB.FERTIGTEILE | FPH | PARAPETHÖHE/FERTIGMASS |
| STAHLBETON | STH | STURZHÖHE |
| BETON | FSTUK | FERTIGE STURZUNTERKANTE |
| WÄRMEDÄMMUNG (MINERALWOLLE, STEINWOLLE) | RSTUK | ROHBAU STURZUNTERKANTE |
| WÄRMEDÄMMUNG (EPS, XPS) | WS | WANDSCHLITZ |
| PORENBETON (λ=0,13W/mK) | WDB | WANDDURCHBRUCH |
| PUTZSTÜCK | DOB | DECKENDURCHBRUCH |
| PS | FD | FUNDAMENTDURCHBRUCH |
| PSS | AR | ABFALLROHR |
| PSK | RR | REGENROHR |
| KS | RSK | REGENROHRSINKKASTEN |
| KD | UZDB | UNTERZUGDURCHBRUCH |
| DOK | UZUK | UNTERZUGUNTERKANTE |
| DUK | FBD | FUSSBODENDURCHBRUCH |
| FOK | FBS | FUSSBODENSCHLITZ |
| FUK | FDB | FUNDAMENTDURCHBRUCH |
| FBOK | FDS | FUNDAMENTSCHLITZ |
| RL | | ROHBAULICHTE |
| AL | | ARCHITEKTURLICHTE |

z.B.: I-WD 20/20 cm = DURCHBRÜCHE FÜR HEIZ-LUFT-SANITÄR
z.B.: E-WD 20/20 cm = DURCHBRÜCHE FÜR ELEKTRO

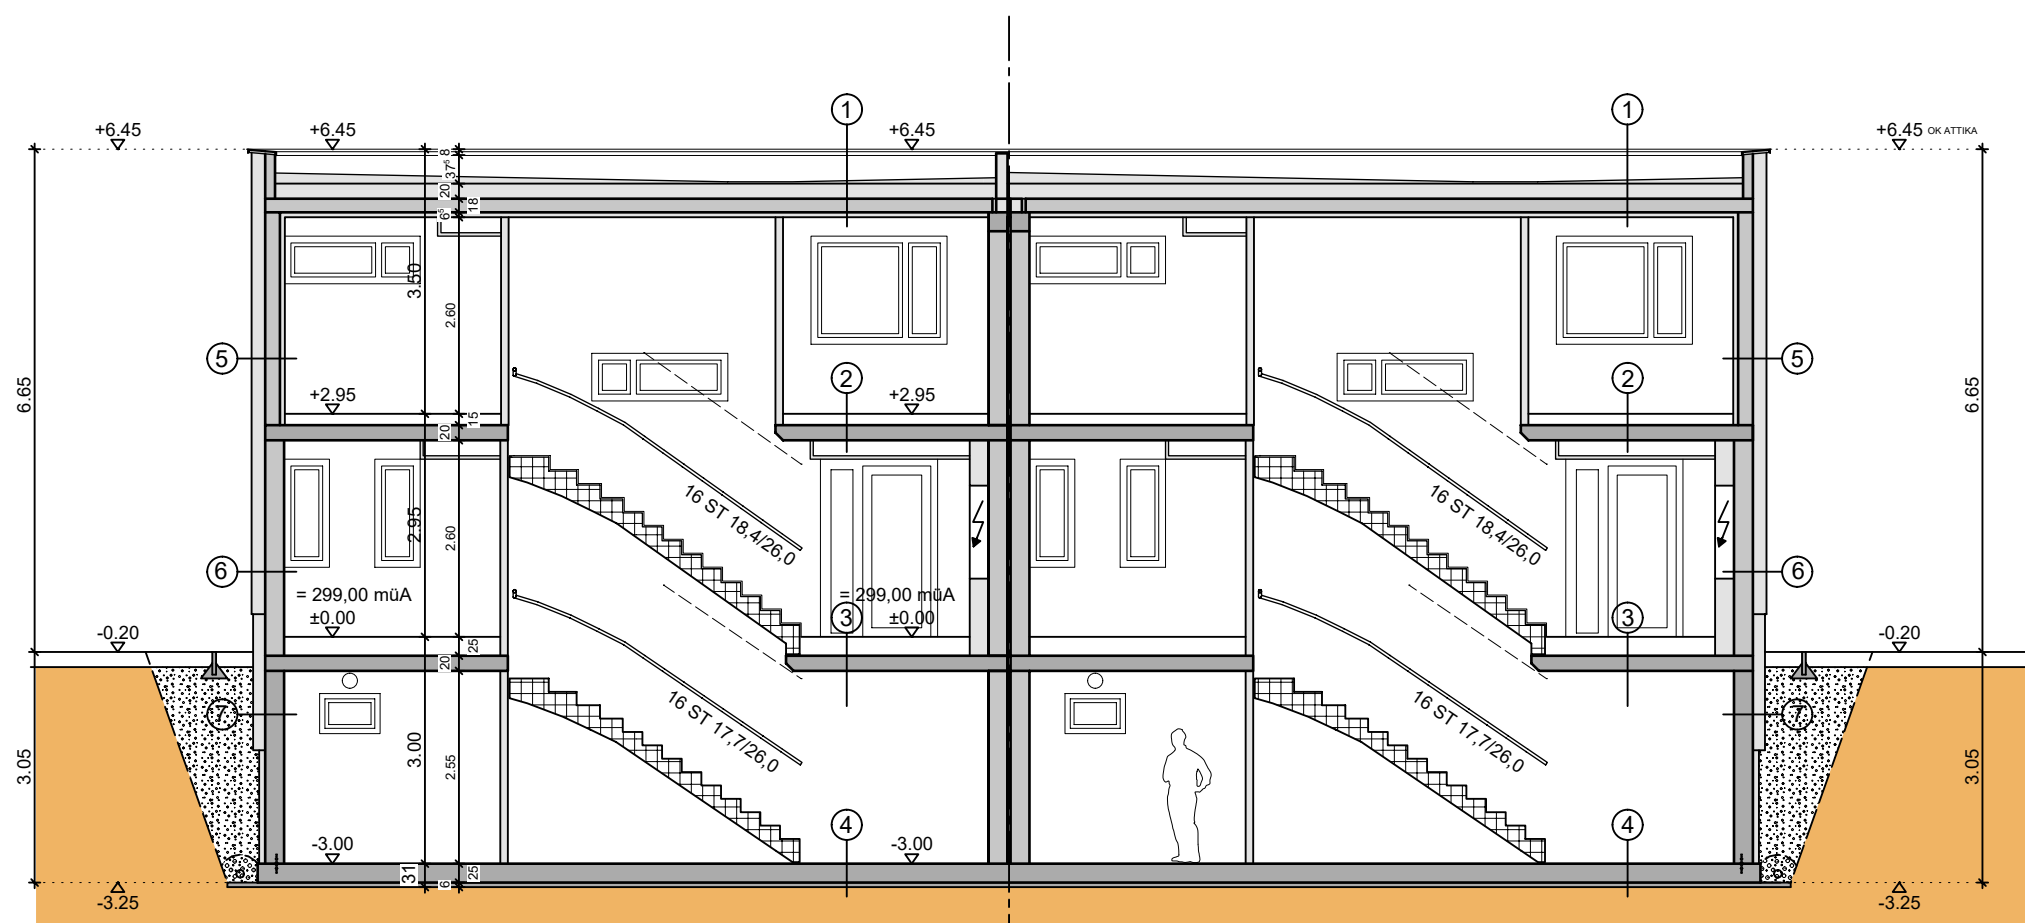

SCHNITT A-A

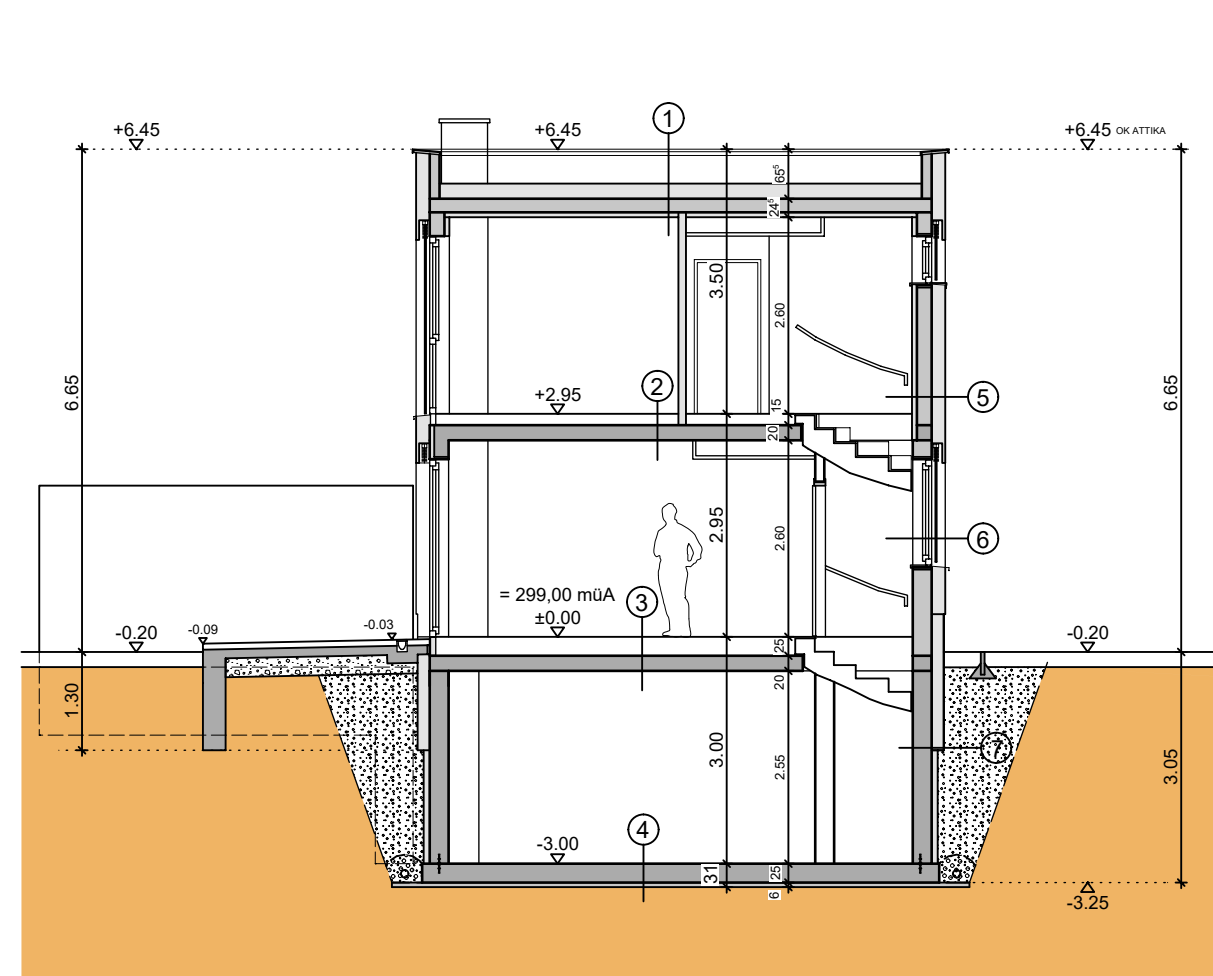

SCHNITT B-B

1 BRETTSPERRHOLZDECKE, Flachdach U-WERT 0,10 W/m²K

- 5,0 cm BEKIESUNG
- 0,5 cm VLIES
- 0,2 cm EPDM-PLANE
- 2-20,0 cm EPS-W25 Gefälledämmung (λ 0,036) i.M. min. 30 cm
- 20,0 cm EPS-W25 (λ 0,036)
- 18,2 cm DAMPFBREMSE sd-Wert 420 m
- 5,0 cm BRETTSCHICHTHOLZDECKE II. STATIK (λ 0,13)
- 1,5 cm GKF-PLATTE

2 ZWISCHENDECKE

- 1,0 cm FLIESEN/KLEBEPARKETT
- 7,0 cm HEIZESTRICH
- PE-FOLIE
- 3,0 cm TRITTSCHALLDÄMMUNG EPS-T 650 32/30 (λ 0,044)
- 5,0 cm EPS-RECYCLINGMATERIAL
- 20,0 cm STB-DECKE II. STATIK

3 KELLERDECKE U-WERT 0,21 W/m²K

- 1,0 cm FLIESEN / KLEBEPARKETT
- 7,0 cm HEIZESTRICH
- PE-FOLIE
- 3,0 cm EPS-W20 (λ 0,038)
- 10,0 cm TRITTSCHALLDÄMMUNG EPS-T 650 32/30 (λ 0,044)
- 5,0 cm EPS-RECYCLINGMATERIAL (λ 0,06)
- 20,0 cm STB-DECKE II. STATIK

4 FUSSBODEN TECHNIKRAUM

- 1,0 cm BESCHICHTUNG
- 6,0 cm ESTRICH
- PE-FOLIE
- 9,0 cm XPS
- 25,0 cm STB-FUNDAMENTPLATTE
- VERRIEBEN
- 6,0 cm SAUBERKEIT

5 AUSSENWAND HOLZRIEGEL U-WERT 0,11 W/m²K

- 0,2 cm DÜNNPUTZ
- 0,5 cm ARMIERUNG
- 18,0 cm EPS-F (λ 0,04)
- OSB-PLATTE 15 mm
- 16,0 cm KVV-RIEGELKONSTRUKTION 8/16 cm e=82,5 cm
- MIT MINERALWOLLE (λ 0,038)
- DAMPFBREMSE VERKLEBT sd-WERT > 100m rücktrocknend
- OSB-PLATTE 15 mm
- 1,5 cm INSTALLATIONSEBENE
- MIT MINERALWOLLE (λ 0,038)
- 1,5 cm GKF-PLATTE

6 AUSSENWAND ZIEGEL+VWS U-WERT 0,18 W/m²K

- 0,2 cm DÜNNPUTZ
- 0,5 cm SPACHTTELUNG
- 18,0 cm EPS-F (λ 0,04)
- 25,0 cm HOCHLOCHZIEGEL (λ 0,259)
- 1,5 cm INNENPUTZ

7 AUSSENWAND KELLER


- 1,0 cm NOPPENBAHN
- 16,0 cm PERIMETERDÄMMUNG XPS-G
- 0,5 cm LOTR. ABDICHTUNG
- 25,0 cm STB-WAND

8 TERRASSE UND EINGANG


- 8,0 cm ESTRICHPL. I. SPLITTBETON
- 12,0 cm U-BETON
- PE-FOLIE
- 25,0 cm ROLLIERUNG

9 GEHWEG


- 6,0 cm BITU-TRAG- u. DECKSCHICHT
- 10,0 cm MECH.STAB TRAGSCHICHT
- 30,0 cm FROSTSCHUTZSCHICHT

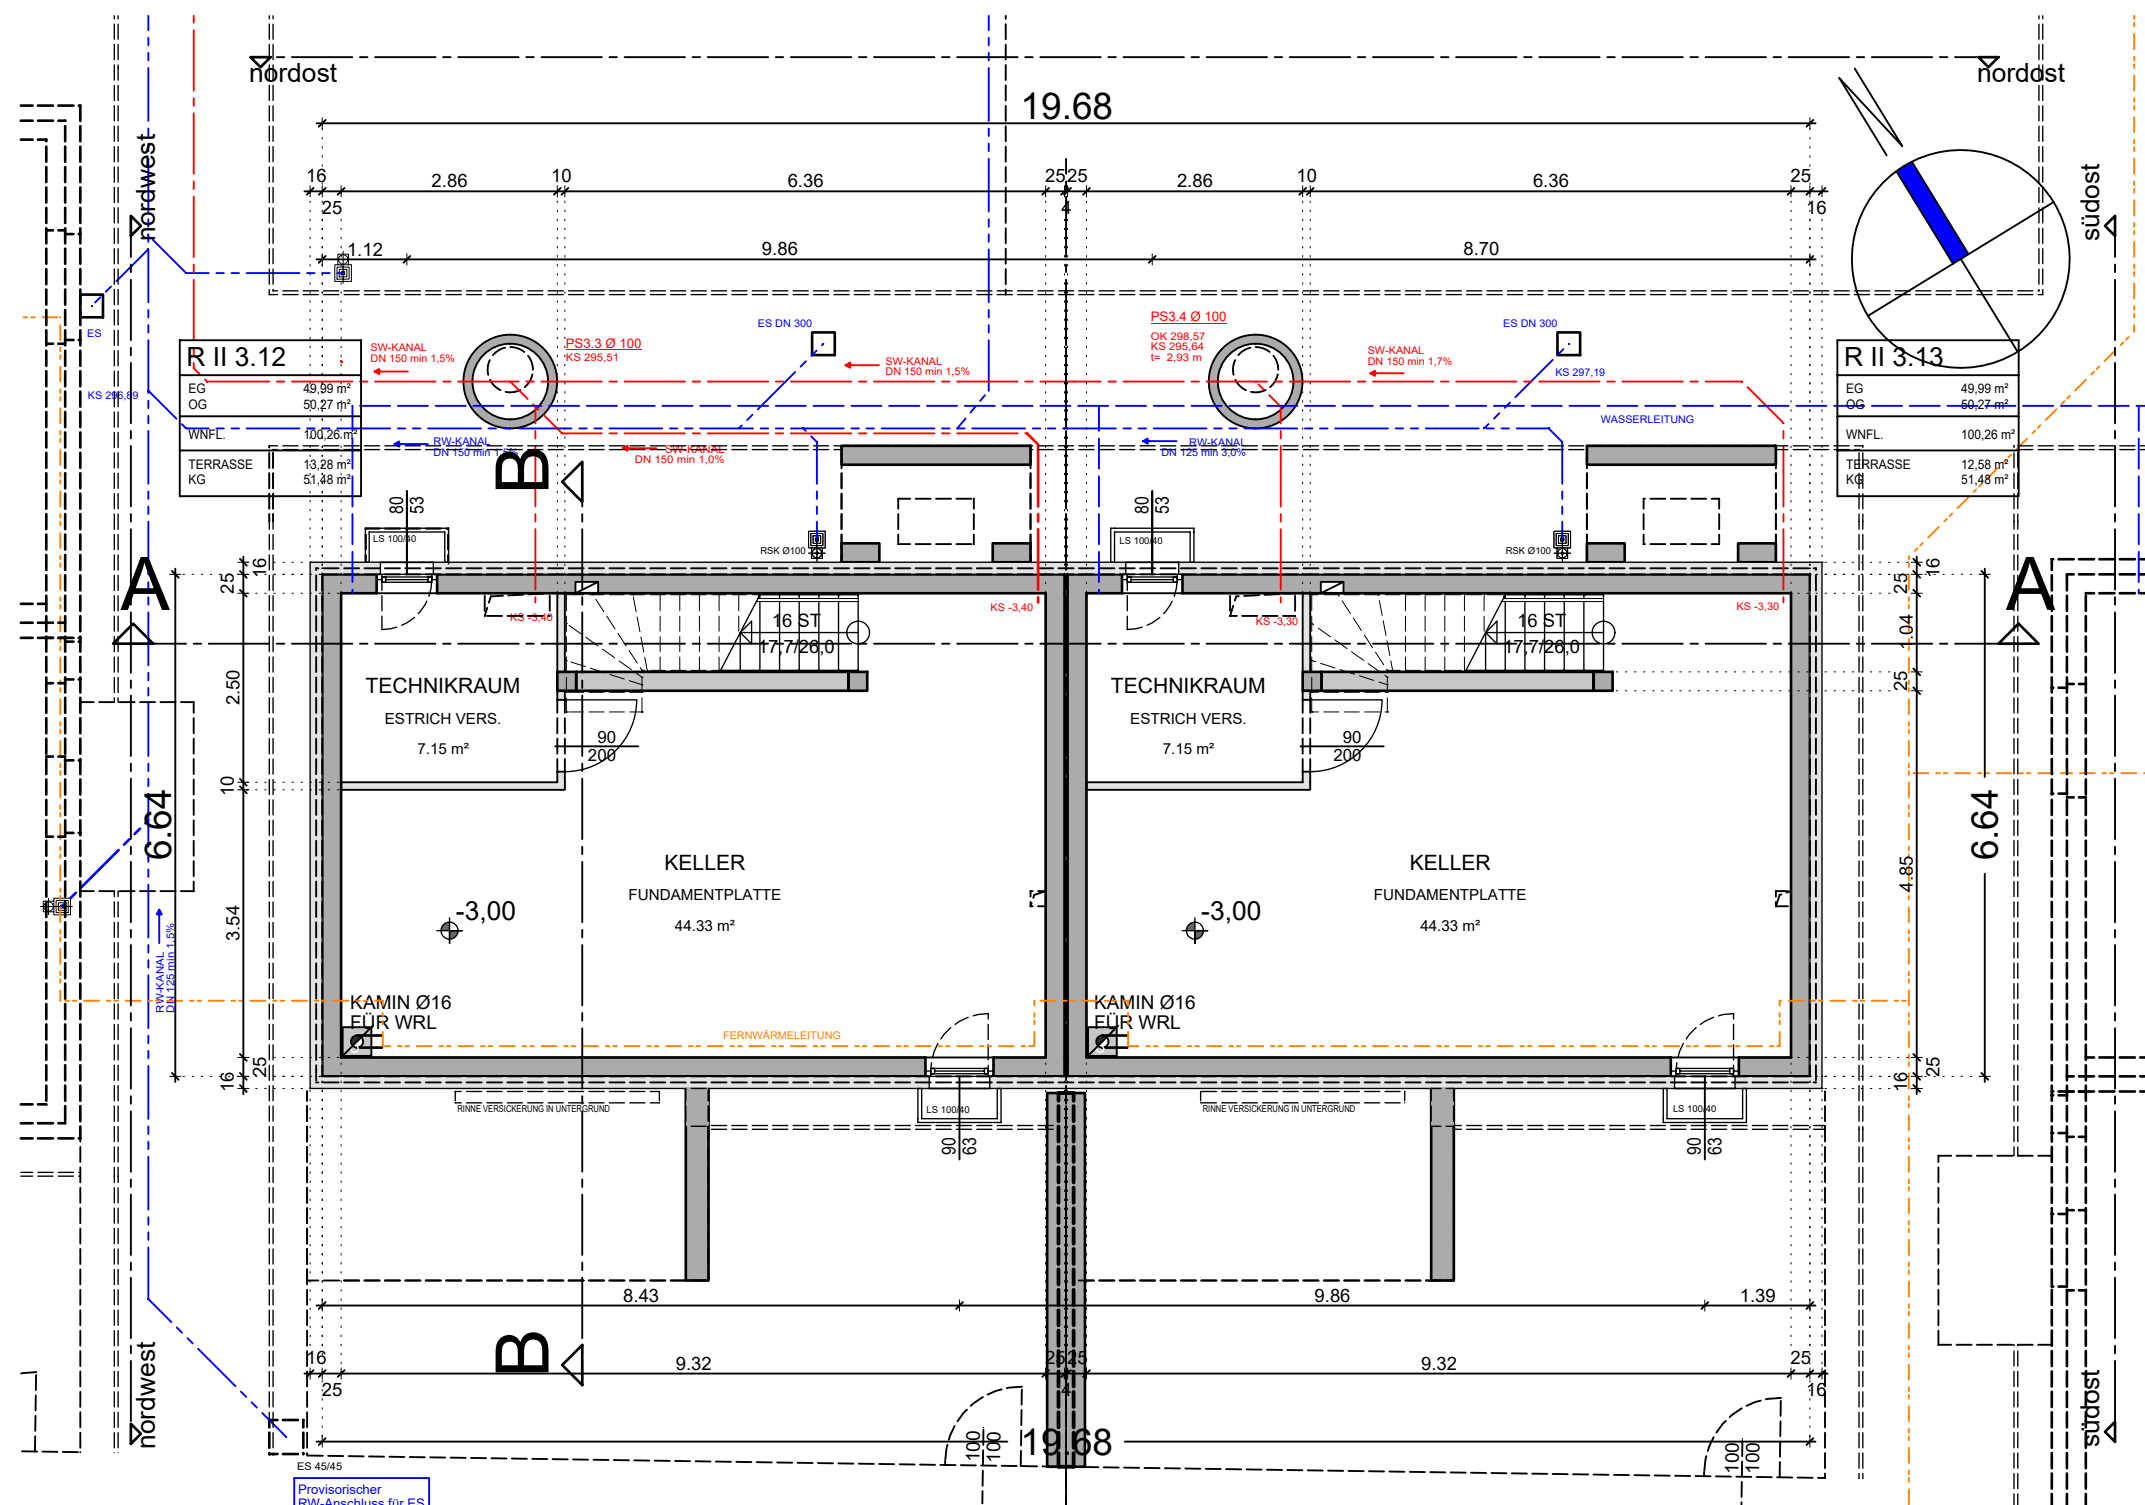

KELLERGESCHOSS

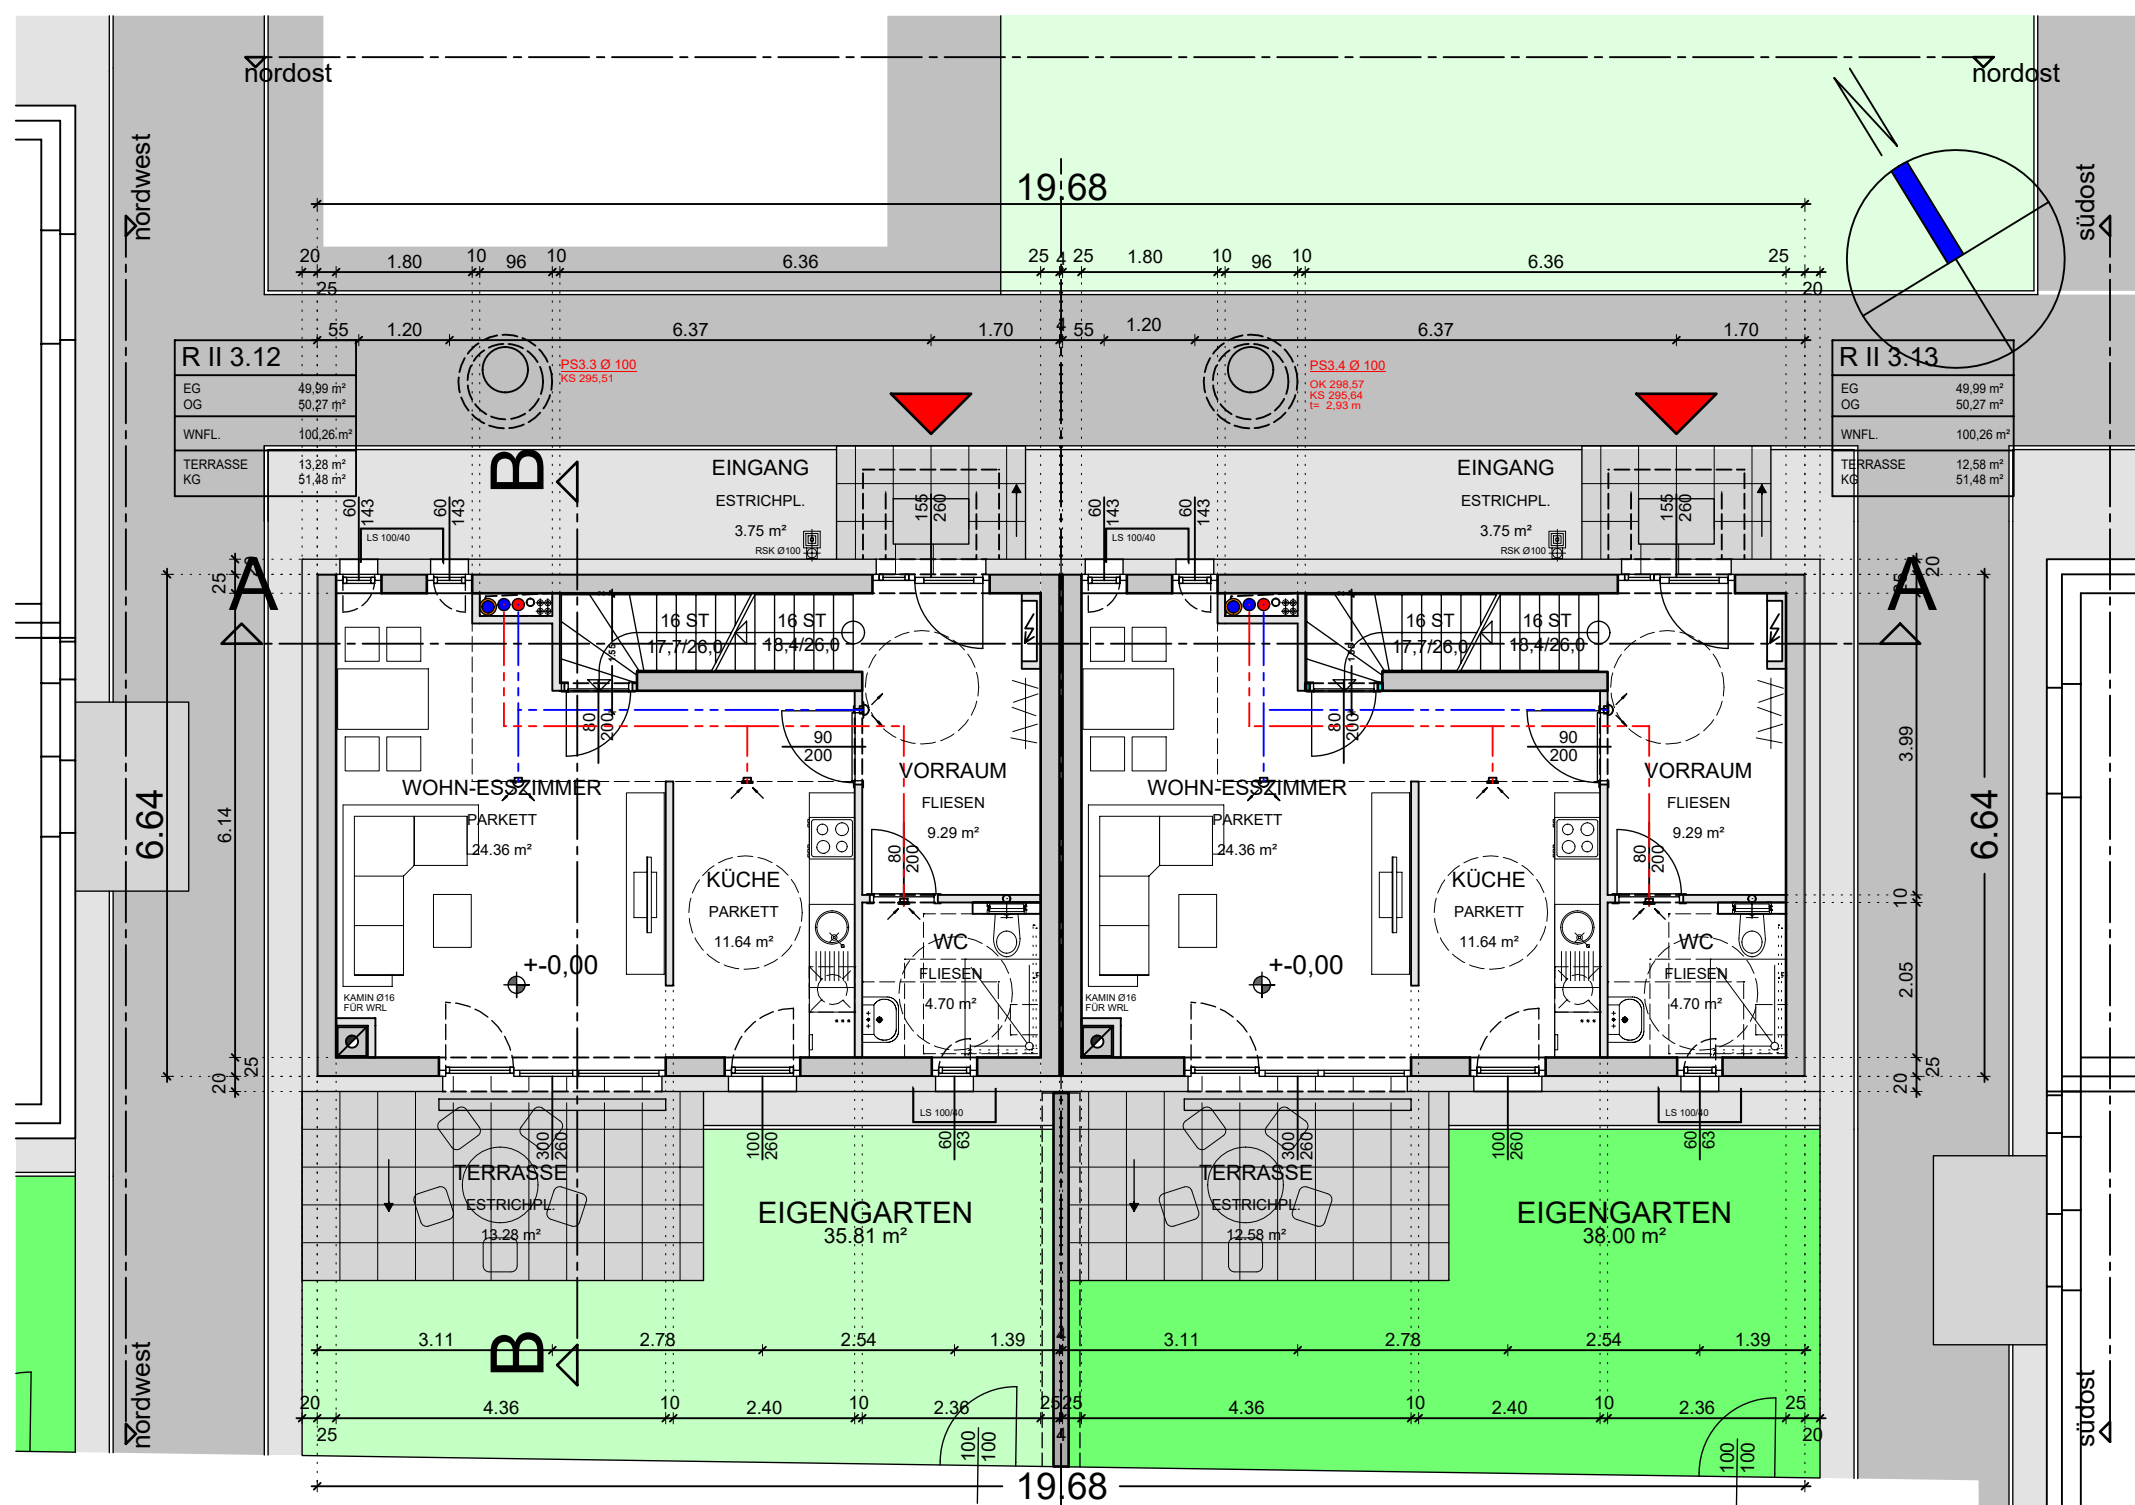

ERDGESCHOSS

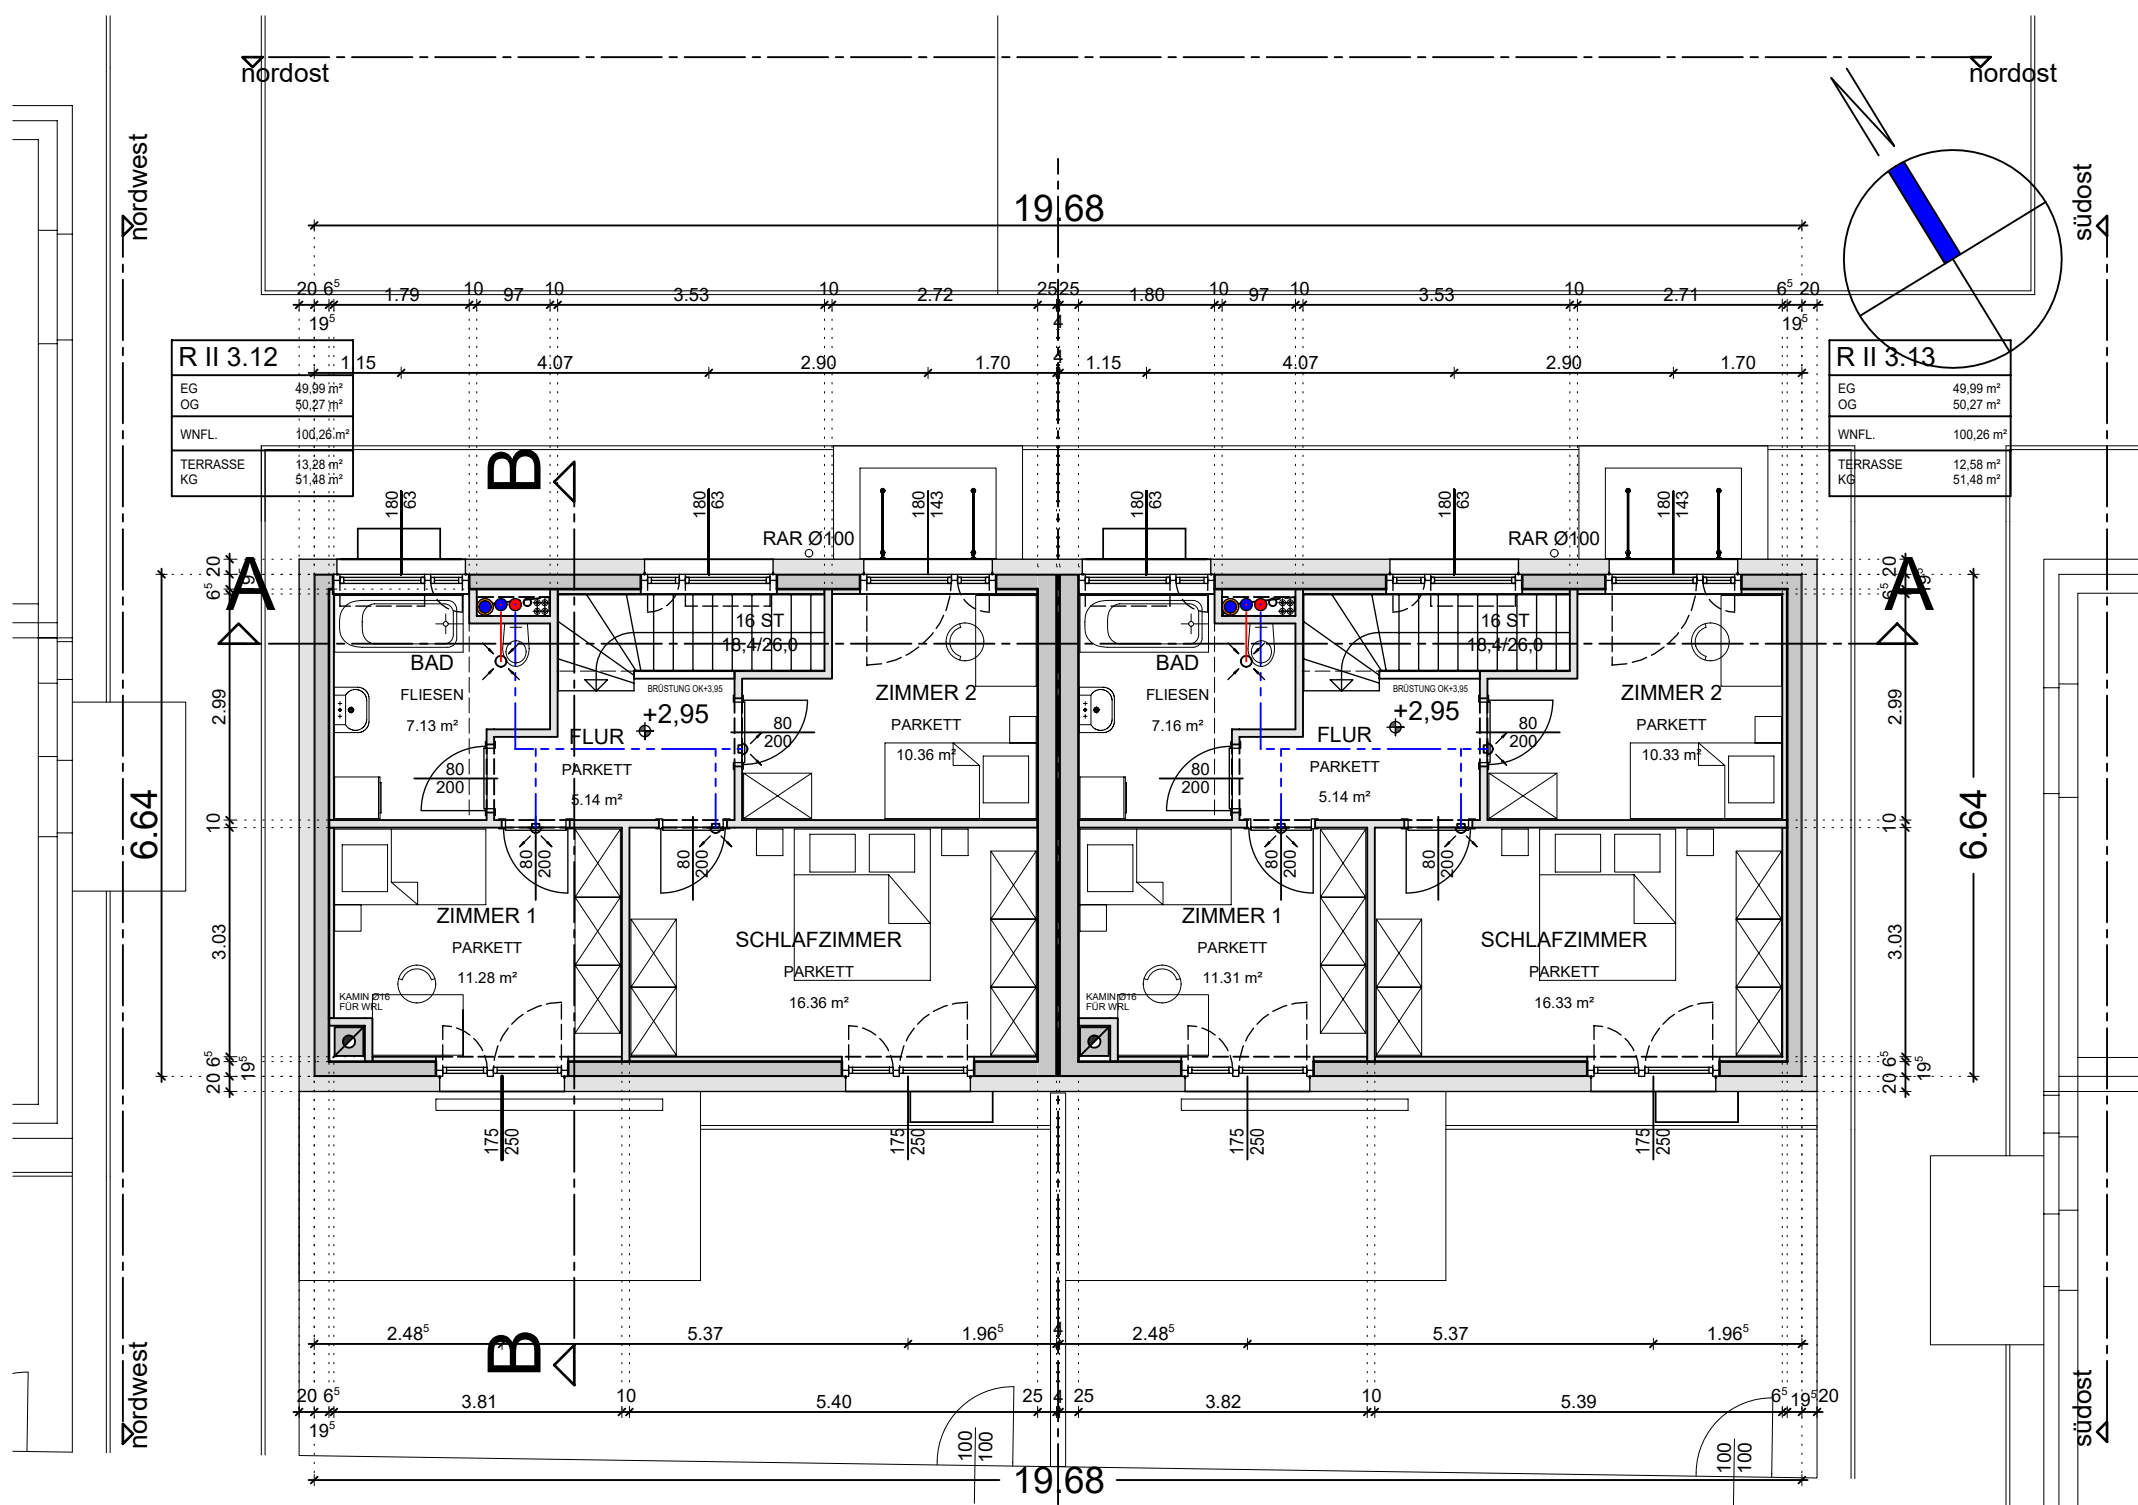

OBERGESCHOSS

BESTANDSPLAN

WET WOHNANLAGE NEUFURTH, BAUETAPPE III
VERDICHTETER FLACHBAU MIT 18 WE
MEHRFAMILIENWOHNHAUS MIT 12 WE UND TIEFGARAGE
FRIEDRICH-STEINHÄUFL-STRASSE
WILHELM-VOGL-STRASSE

KG: 3023 Mauer bei Amstetten
GRST.NR.: 1899/12, 1899/14
EZ: 2041

WET
Wohnungseigentümer
Gemeinnützige
Wohnbaugesellschaft mbH

BAUVERBER / GRUNDKONSTRUKTÖR
WET
Wohnungseigentümer
Gemeinnützige Wohnbaugesellschaft mbH
Bahnhofplatz 1
2340 Möding

PLANVERFASSTER

BAUFÜHRER

PLANVERFASSTER

Plan - Bau
DESIGN GmbH
GRÜNHOFSTRASSE 2 3340 WAIDHOFEN/YBBS
TEL 07442/53000 Fax DW 50
office@bau-design.at www.bau-design.at

BENENNUNG
VERDICHTETER FLACHBAU BT III
R II 3.12/3.13

IDENTIFIKATION

Es wird bestätigt, dass der Bestandsplan vom 13.10.2020 mit der Plannummer WET 312 mit der tatsächlichen Ausführung ident ist.

Unterschrift Bauaufsicht

GEZEICHNET VON SONNLEITNER

GEZEICHNET AM 14.10.2020

FREIGABE VON FREIGABE AM

GEÄNDERT VON GEÄNDERT AM

SOFTWARE/VERSION

PROJEKTNUMMER

PLANNUMMER

INDEX

237-04-2017 WET 312

MASSTAB