


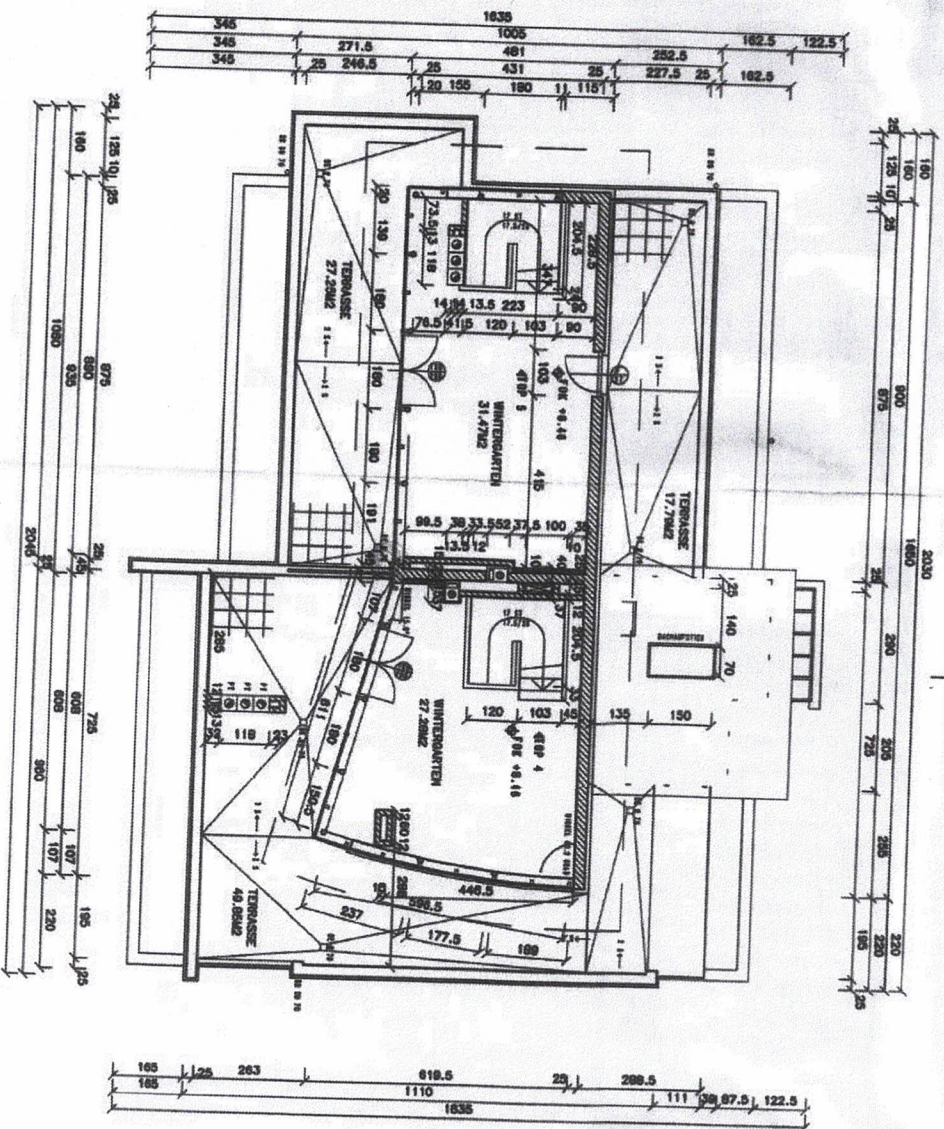

2. DACHGESCHOSS


(im 2. OG keine Aufenthaltsräume)

BESTANDSPLAN

PARIE

FUER DIE ERRICHTUNG VON 2 MEHRFAMILIENHAUSEN
UND EINER TIEFGARAGE AUF DEN LIEGENSCHAFTEN
1190 WIEN, GUGITZGASSE - RAIWUND ZODER-GASSE - GASSE 2,
GSTNR. 444/1, 444/3 UND 444/10, EZ 69,
KG UNTERSIEVERING, GER.BEZ. DOEBLING

FUER
HOLZ BAUTRAGERGESELLSCHAFT M.B.H.
1040 WIEN, FAVORITENSTRASSE 16

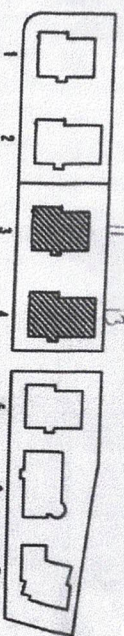

GRUNDEIGENTUMER

BAUREHER

BAUREHER

BEZUEHRE

PLANERFASSEN



ARCHITEKT
DIPLOM. JOHANNES ZIESER
3100 ST. POELTEN, GEDONIGASSE 32, TEL. 02742/66007
BAUBUERO WIEN:
1180 WIEN, FERROGASSE 26, TEL. 4705280, FAX DW 16

GRUNDRISS HAUS 3/4

BAUPLATZ	MASSSTAB	DATUM	PLANGRÖSSE	PLANNR.
2	1:100	11.06.96	0.9 M2	008/82030

