


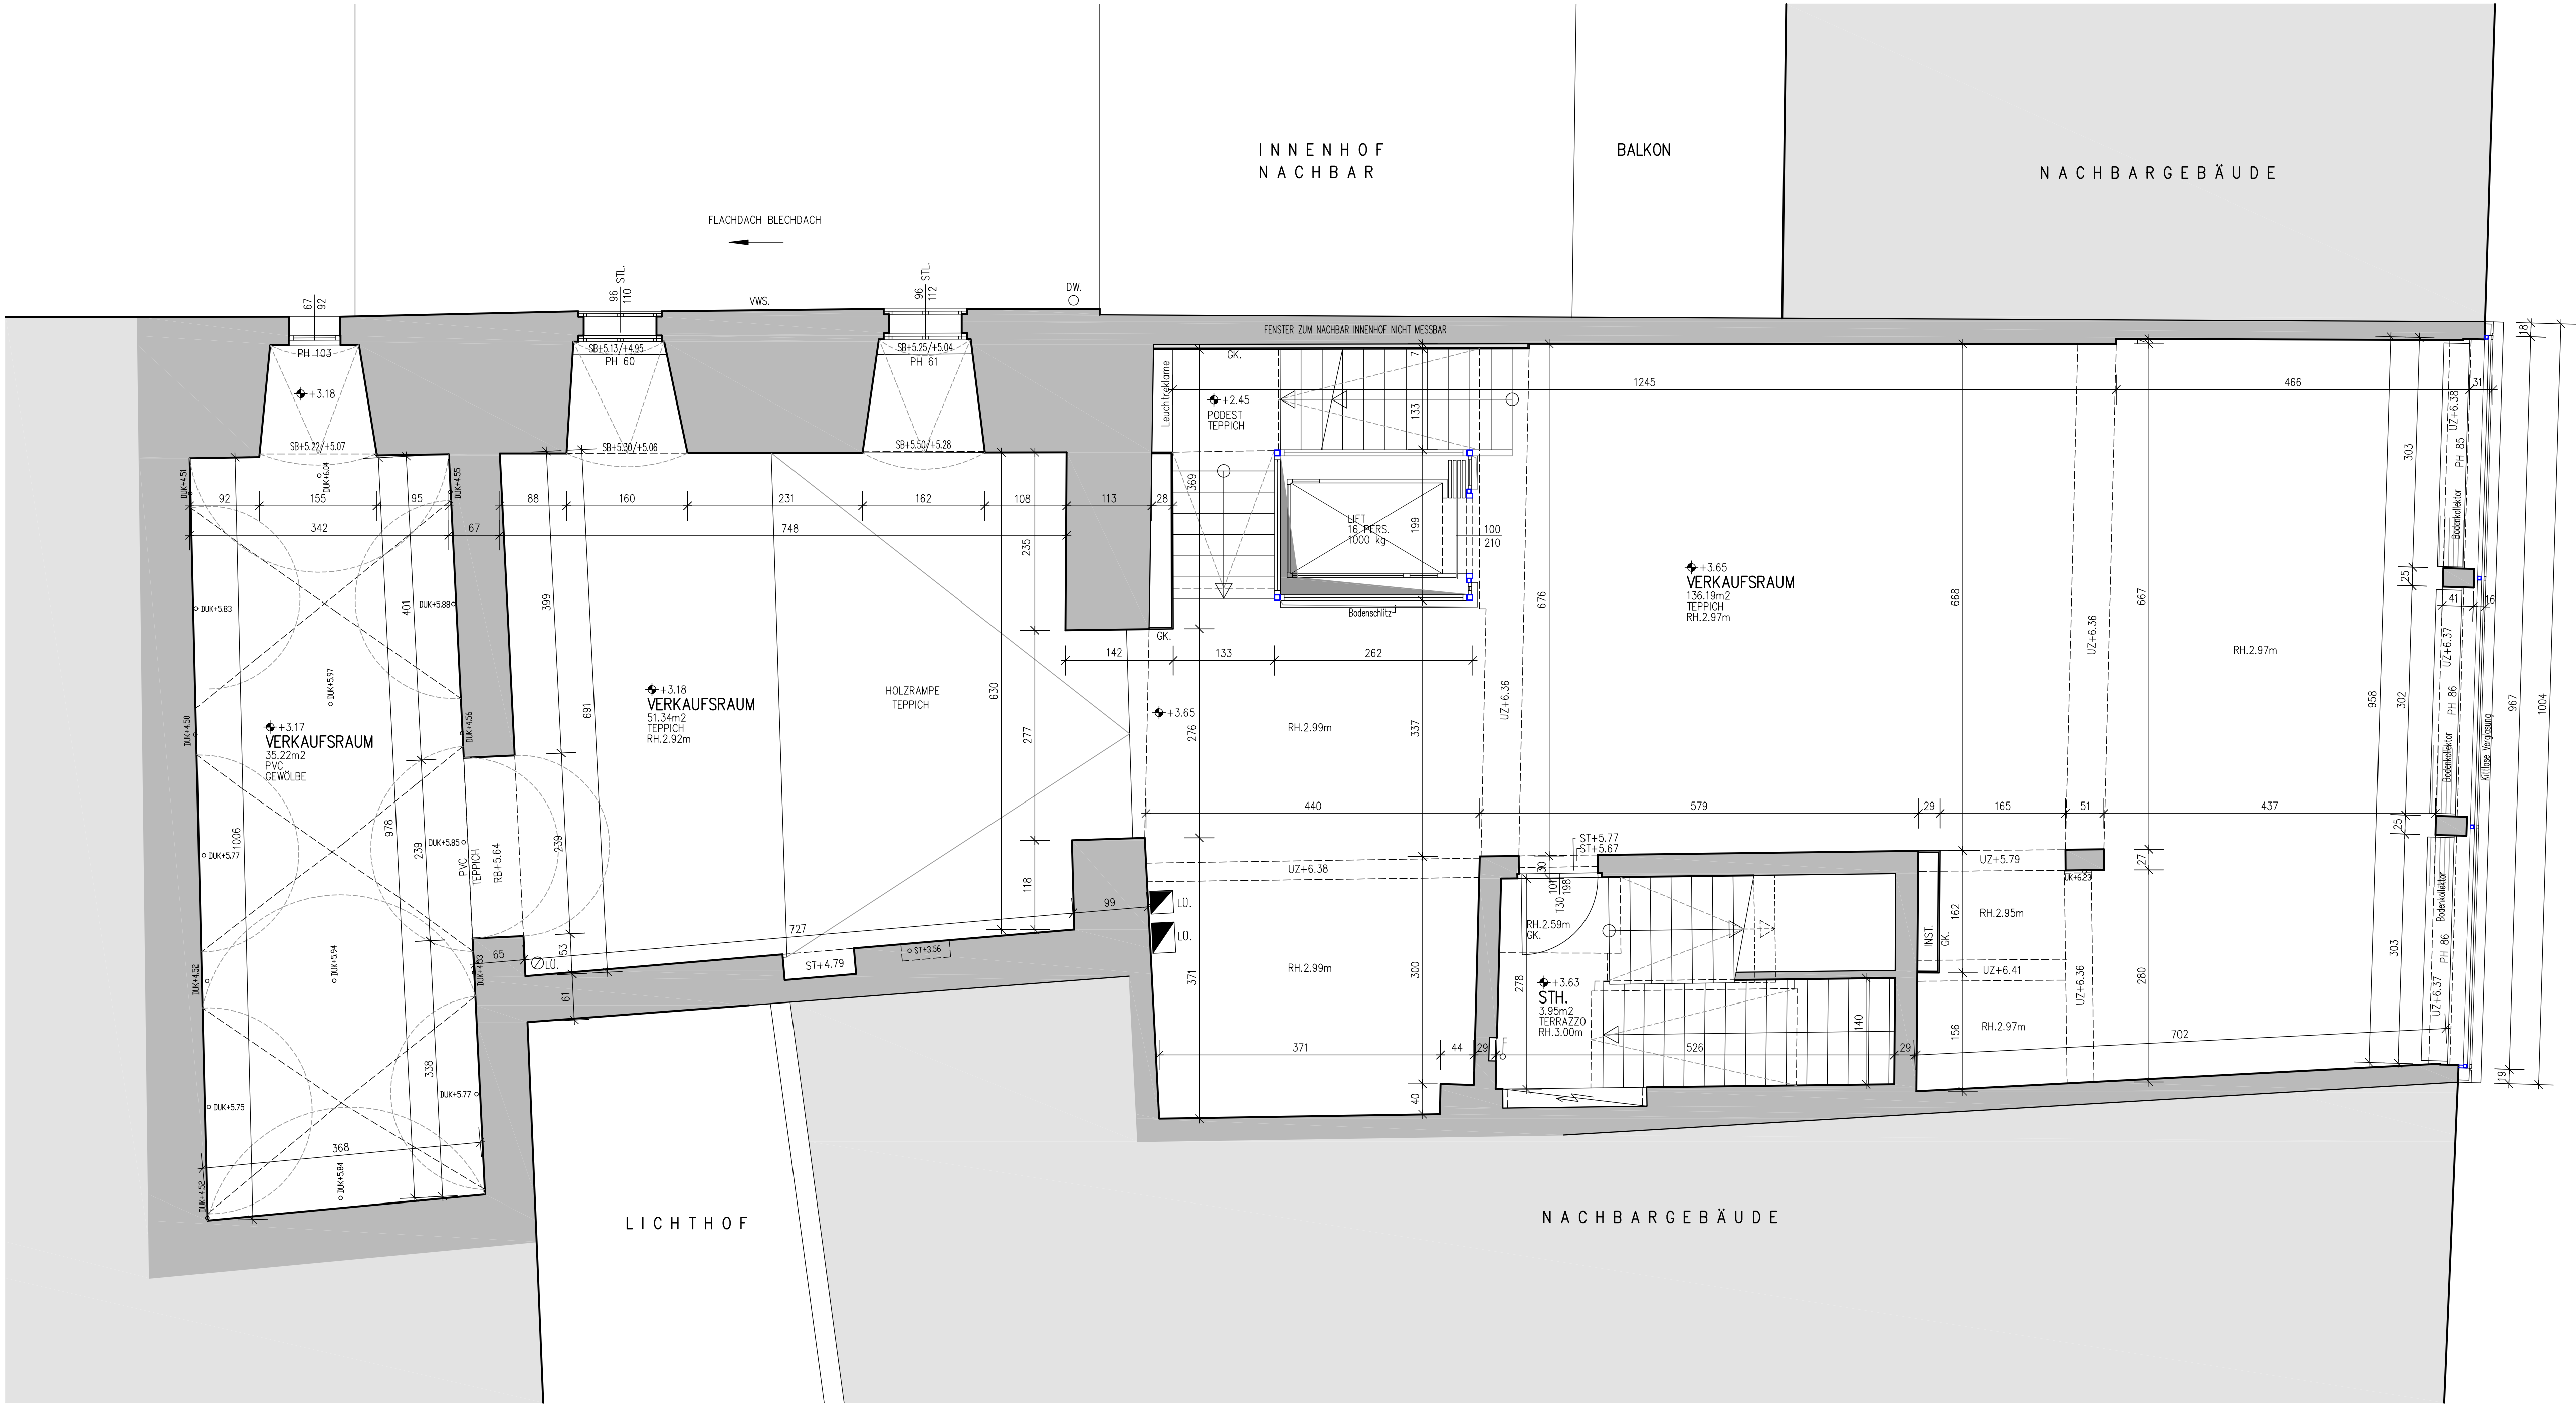

1.OBERGESCHOSS:

±0.00 = FBOK, VERKAUFSRAUM IM EG

- VOR BEGINN VON ARBEITEN AUSFÜHRENDER FIRMEN SIND NATURMASSE ZU NEHMEN !
- ALLE BAUTEILE AUF LAYER ...\$ KONNTEN NICHT VERMESSEN WERDEN (WURDEN ANGENOMMEN) !!
- ART UND TRAGFÄHIGKEIT VON MATERIALIEN SIND ZU ÜBERPRÜFEN !
- KAMINAUSSPARUNGEN NICHT DARGESTELLT !!
- HAUSTECHNISCHE GERÄTE NUR SYMBOLISCH DARGESTELLT !!
- FENSTERBESCHRIFTUNG BEI KASTENFENSTER = STOCKLICHTE !!
- TÜRBSCHRIFTUNG = DURCHGANGSLICHTE !!

LEGENDE:

BESTAND

ST.	STURZ	DUK.	DECKENUNTERKANTE
UZ.	UNTERZUG	RH.	RAUMHÖHE
SB.	SEMENTBOGEN	PH.	PARAPETHÖHE
KB.	KORBBOGEN		
RB.	RUNDBOGEN	ABGEHÄNGTE DECKEN:	
VK.	VERKLEIDUNGEN	GK.	GIPSKARTON
		PAN.	ABGEHÄNGTE METALLPANEELDECKE
		MF.	MINERALFASERDECKE
		OK.	OBERKANTE
		WH.	WANDHÖHE
		MOK.	MAUEROBERKANTE

PROJEKT:

GESCHÄFTSHAUS
SCHMIDTGASSE 27
4600 WELS

plan-quadrat
Bestandsaufnahmen GmbH
A-4623 Günskirchen
Mitterhoferstraße 2
Tel. 07246 / 80 186
Fax. 07246 / 80 186-18
Mobil 0650 / 40 00 966
office@plan-quadrat.at
www.plan-quadrat.at

mit mess zum ziel

PLAN NR.

01/02

MASSTAB	M 1:50
DATUM	MÄRZ 2016
GEZ.	PLAN2
ÄNDERUNGEN	DATUM
a	
b	
c	
d	
e	
f	
g	

PLANART

BESTANDSPLAN

DARSTELLUNG

1.OBERGESCHOSS