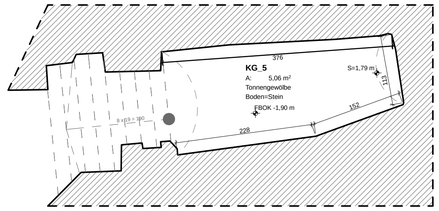

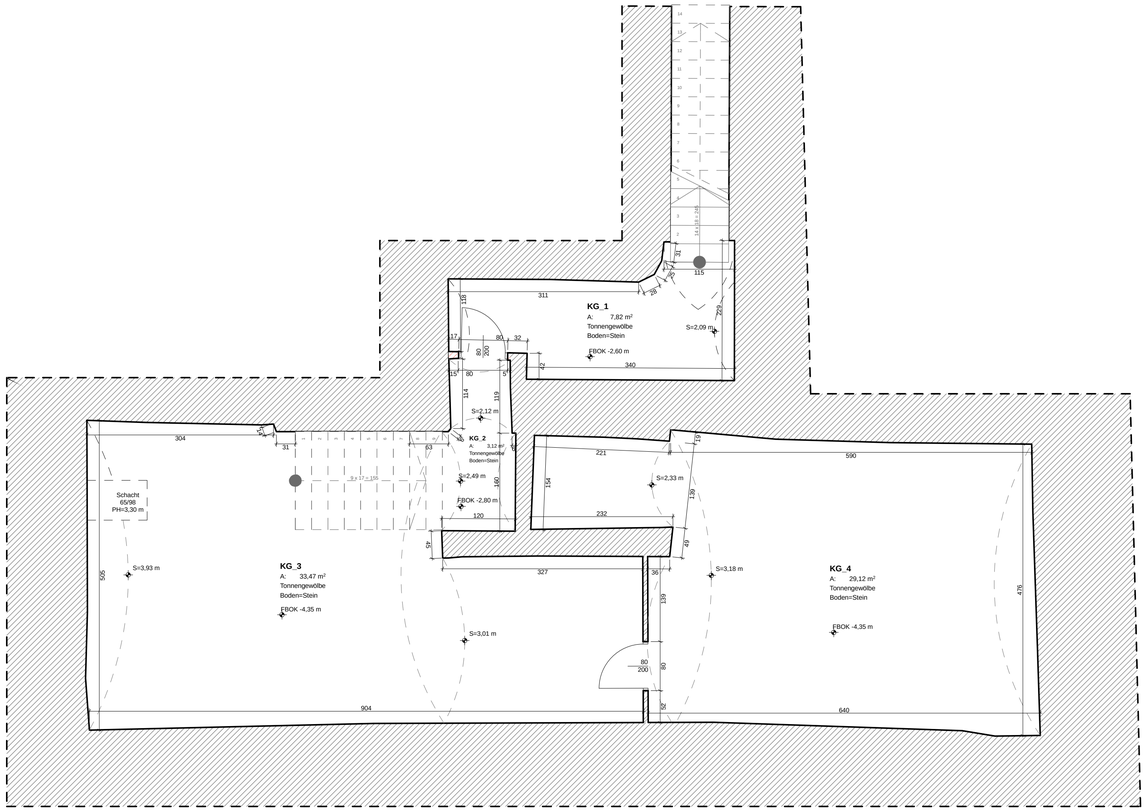

- FLÄCHENBERECHNUNG NACH ÖNORM B1800
- VON AUSFÜHRENDEN FIRMEN SIND NATURMASSE ZU NEHMEN
- MATERIALIEN SIND ZU ÜBERPRÜFEN
- EINBAUTEN und GERÄTE NUR SYMBOLISCH DARGESTELLT
- KAMINAUSSPARUNGEN NICHT DARGESTELLT
- FENSTERBESCHRIFTUNG BEI KASTENFENSTER SIND STOCKLICHTE
- TÜRBESCHRIFTUNG = DURCHGANGSLICHTE

LEGENDE:

- MASSIV
- LEICHTBAU
- VERGLAST

ABKÜRZUNGEN:

STUK.	STURZUNTERKANTE
FBOK.	FUSSBODENOBERKANTE
DUK.	DECKENUNTERKANTE
RH.	RAUMHÖHE
PH.	PARAPETHÖHE (FERTIG)
S.	SCHEITEL(HÖCHSTER PUNKT)
STM.	STICHMASS
OL.	OBERLICHT

PLAN
KELLER
PLAN NR. 01/06

PROJEKT
SCHMOTZER
STADTPLATZ 19
4840 VÖCKLABRUCK

PLANART
BESTANDSPLAN

DARSTELLUNG
GRUNDRISSE

e	
d	
c	
b	
a	
ÄNDERUNGEN	DATUM
MASSTAB	1:50
DATUM	MÄRZ.15
GEZ.	MÄRZ.15

TD-Steiner
Technische Dienstleistung
Objektvermessung
Ingenieurbüro
T:+43(0)664/4387570 E: office@td-steiner.at
www.td-steiner.at www.objektvermessung.at
Ing.Rudolf STEINER
Schwanbachfeld 18
A-4694 Schwanenstadt

TOP 10 322,18 m2

ERSCHLIESSUNG 63,91 m2

- FLÄCHENBERECHNUNG NACH ÖNORM B1800
- VON AUSFÜHRENDER FIRMEN SIND NATURMASSE ZU NEHMEN
- MATERIALIEN SIND ZU ÜBERPRÜFEN
- EINBAUTEN und GERÄTE NUR SYMBOLISCH DARGESTELLT
- KAMINAUSSPARUNGEN NICHT DARGESTELLT
- FENSTERBESCHRIFTUNG BEI KASTENFENSTER SIND STOCKLICHTE
- TÜRBESCHRIFTUNG = DURCHGANGSLICHTE

LEGENDE:

- MASSIV
- LEICHTBAU
- VERGLAST

ABKÜRZUNGEN:

STUK.	STURZUNTERKANTE
FBOK.	FUSSBODENOBERKANTE
DUK.	DECKENUNTERKANTE
RH.	RAUMHÖHE
PH.	PARAPETHÖHE (FERTIG)
S.	SCHEITEL (HÖCHSTER PUNKT)
STM.	STICHMASS
OL.	OBERLICHT

PLAN	EG	PLAN NR.	02/06
PROJEKT	SCHMOTZER STADTPLATZ 19 4840 VÖCKLABRUCK		
PLANART	BESTANDSPLAN		
DARSTELLUNG	GRUNDRISSE		

e	
d	
c	
b	
a	
ÄNDERUNGEN	DATUM
MASSTAB	1:50
DATUM	MÄRZ.15
GEZ.	MÄRZ.15

TD-Steiner
Technische Dienstleistung
Objektvermessung
Ingenieurbüro
T +43(0)664/4387510 E: office@td-steiner.at
www.td-steiner.at www.objektvermessung.at
Ing.Rudolf STEINER
Schwanbachfeld 18
A-4690 Schwanenstadt

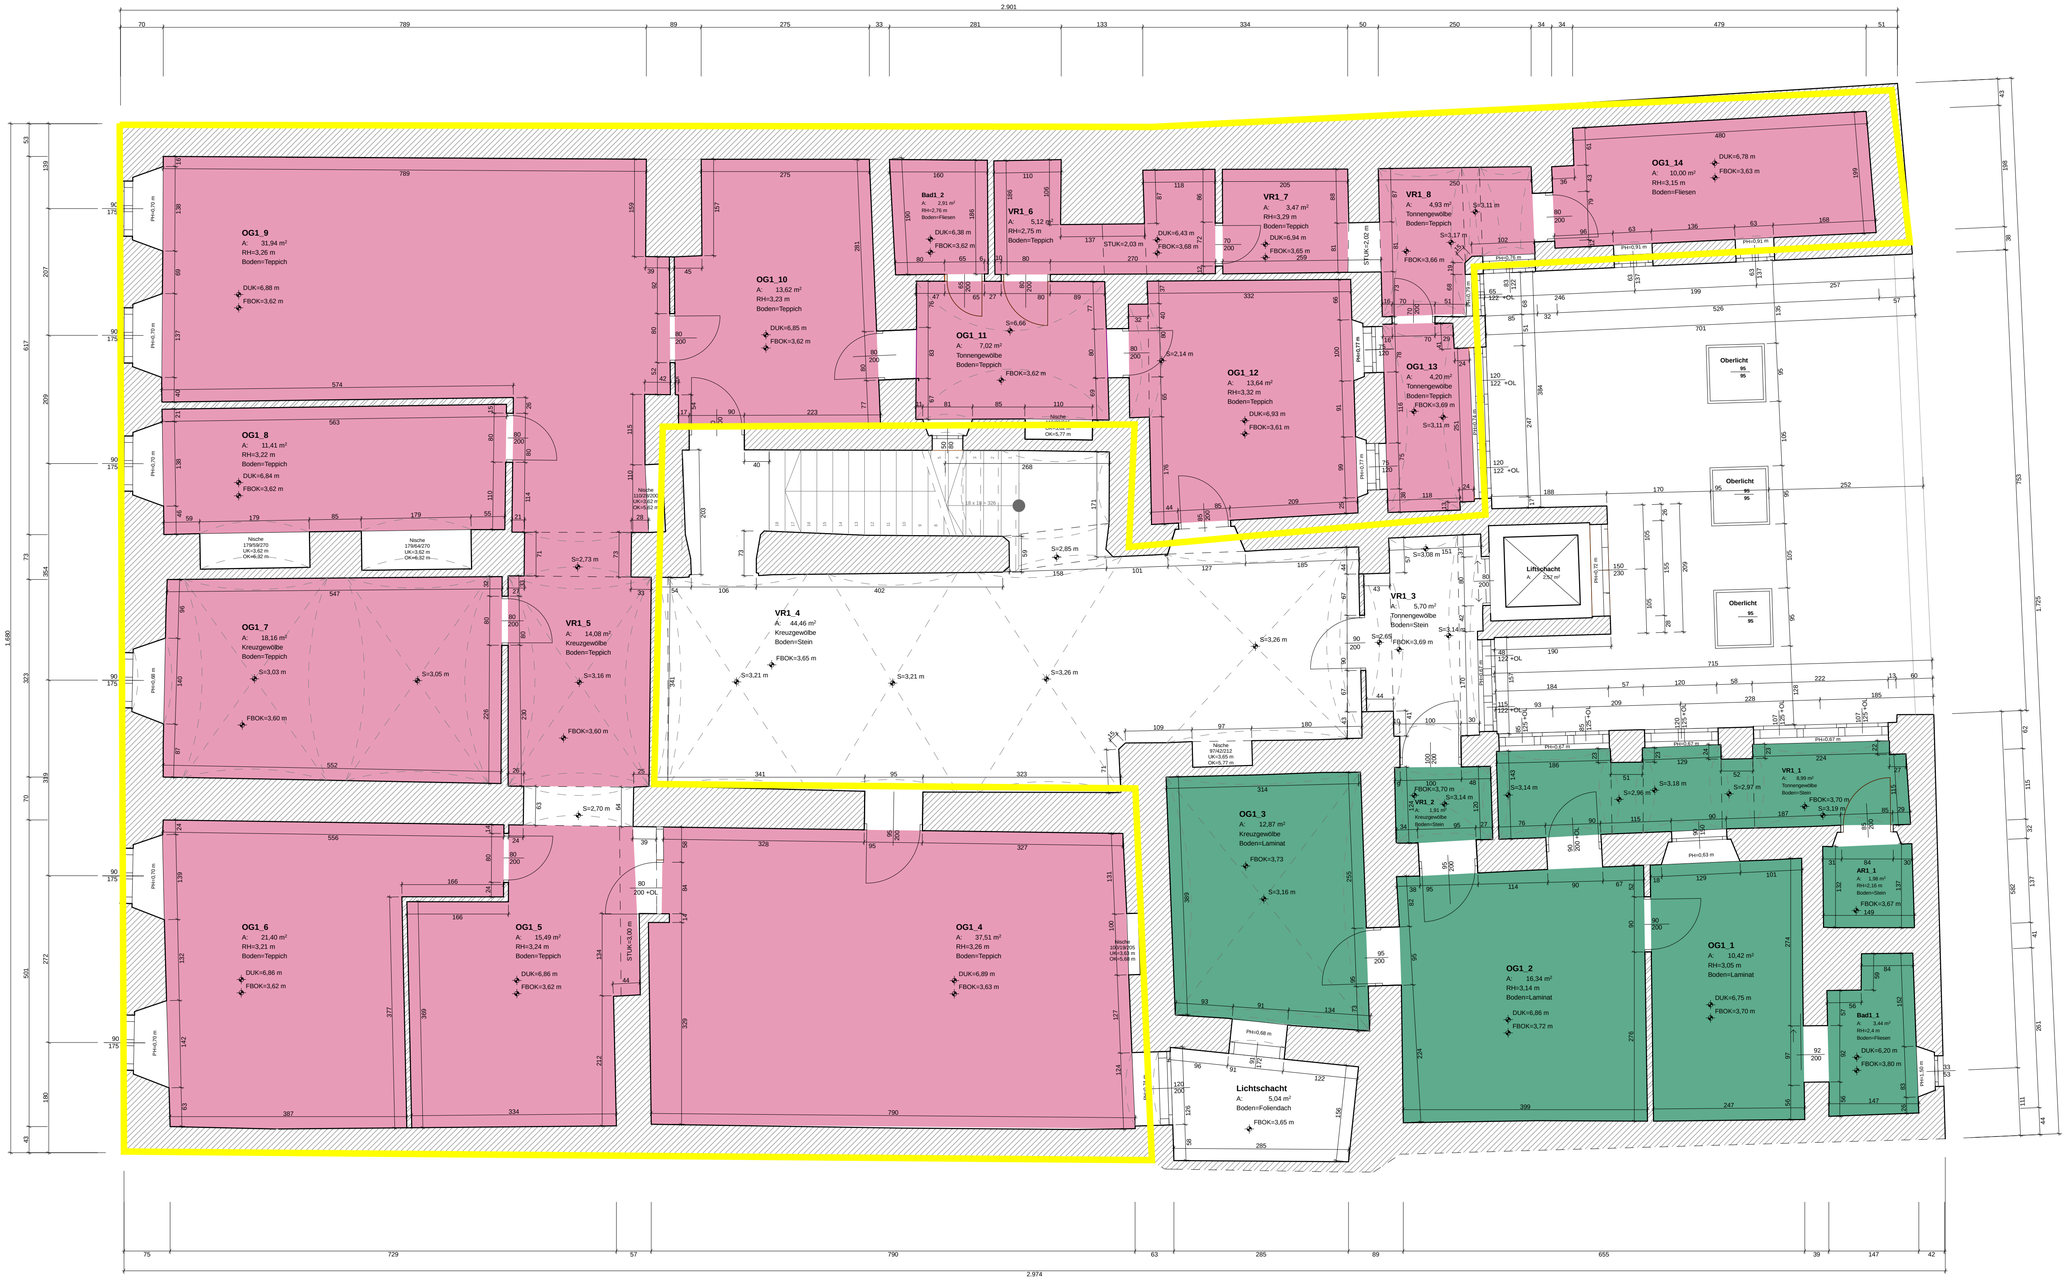

TOP 8 55,95 m2

TOP 9 214,90 m2

ERSCHLIESSUNG 52,73 m2

- FLÄCHENBERECHNUNG NACH ÖNORM B1800
- VON AUSFÜHRENDER FIRMEN SIND NATURMASSE ZU NEHMEN
- MATERIALIEN SIND ZU ÜBERPRÜFEN
- EINBAUTEN und GERÄTE NUR SYMBOLISCH DARGESTELLT
- KAMINAUSSPARUNGEN NICHT DARGESTELLT
- FENSTERBESCHRIFTUNG BEI KASTENFENSTER SIND STOCKLICHTE
- TÜRBESCHRIFTUNG = DURCHGANGSLICHTE

LEGENDE:

- MASSIV
- LEICHTBAU
- VERGLAST

ABKÜRZUNGEN:

STUK	STURZUNTERKANTE
FBOK	FUSSBODENOBERKANTE
DUK	DECKENUNTERKANTE
RH	RAUMHÖHE
PH	PARAPETHÖHE (FERTIG)
S	SCHEITEL (HÖCHSTER PUNKT)
STM	STICHMASS
OL	OBERLICHT

PLAN	OG 1	PLAN NR.	03/06
PROJEKT	SCHMOTZER STADTPLATZ 19 4840 VÖCKLABRUCK		
PLANART	BESTANDSPLAN		
DARSTELLUNG	GRUNDRISSE		

e	
d	
c	
b	
a	
ÄNDERUNGEN	DATUM
MASSTAB	1:50
DATUM	MÄRZ.15
GEZ.	MÄRZ.15

TD-Steiner
Technische Dienstleistung
Objektvermessung
Ingenieurbüro
T+43(0)664/1.38 15 59 E: office@td-steiner.at
www.td-steiner.at www.objektvermessung.at
Ing.Rudolf STEINER
Schwanbachfeld 98
A-4690 Schwanenstadt

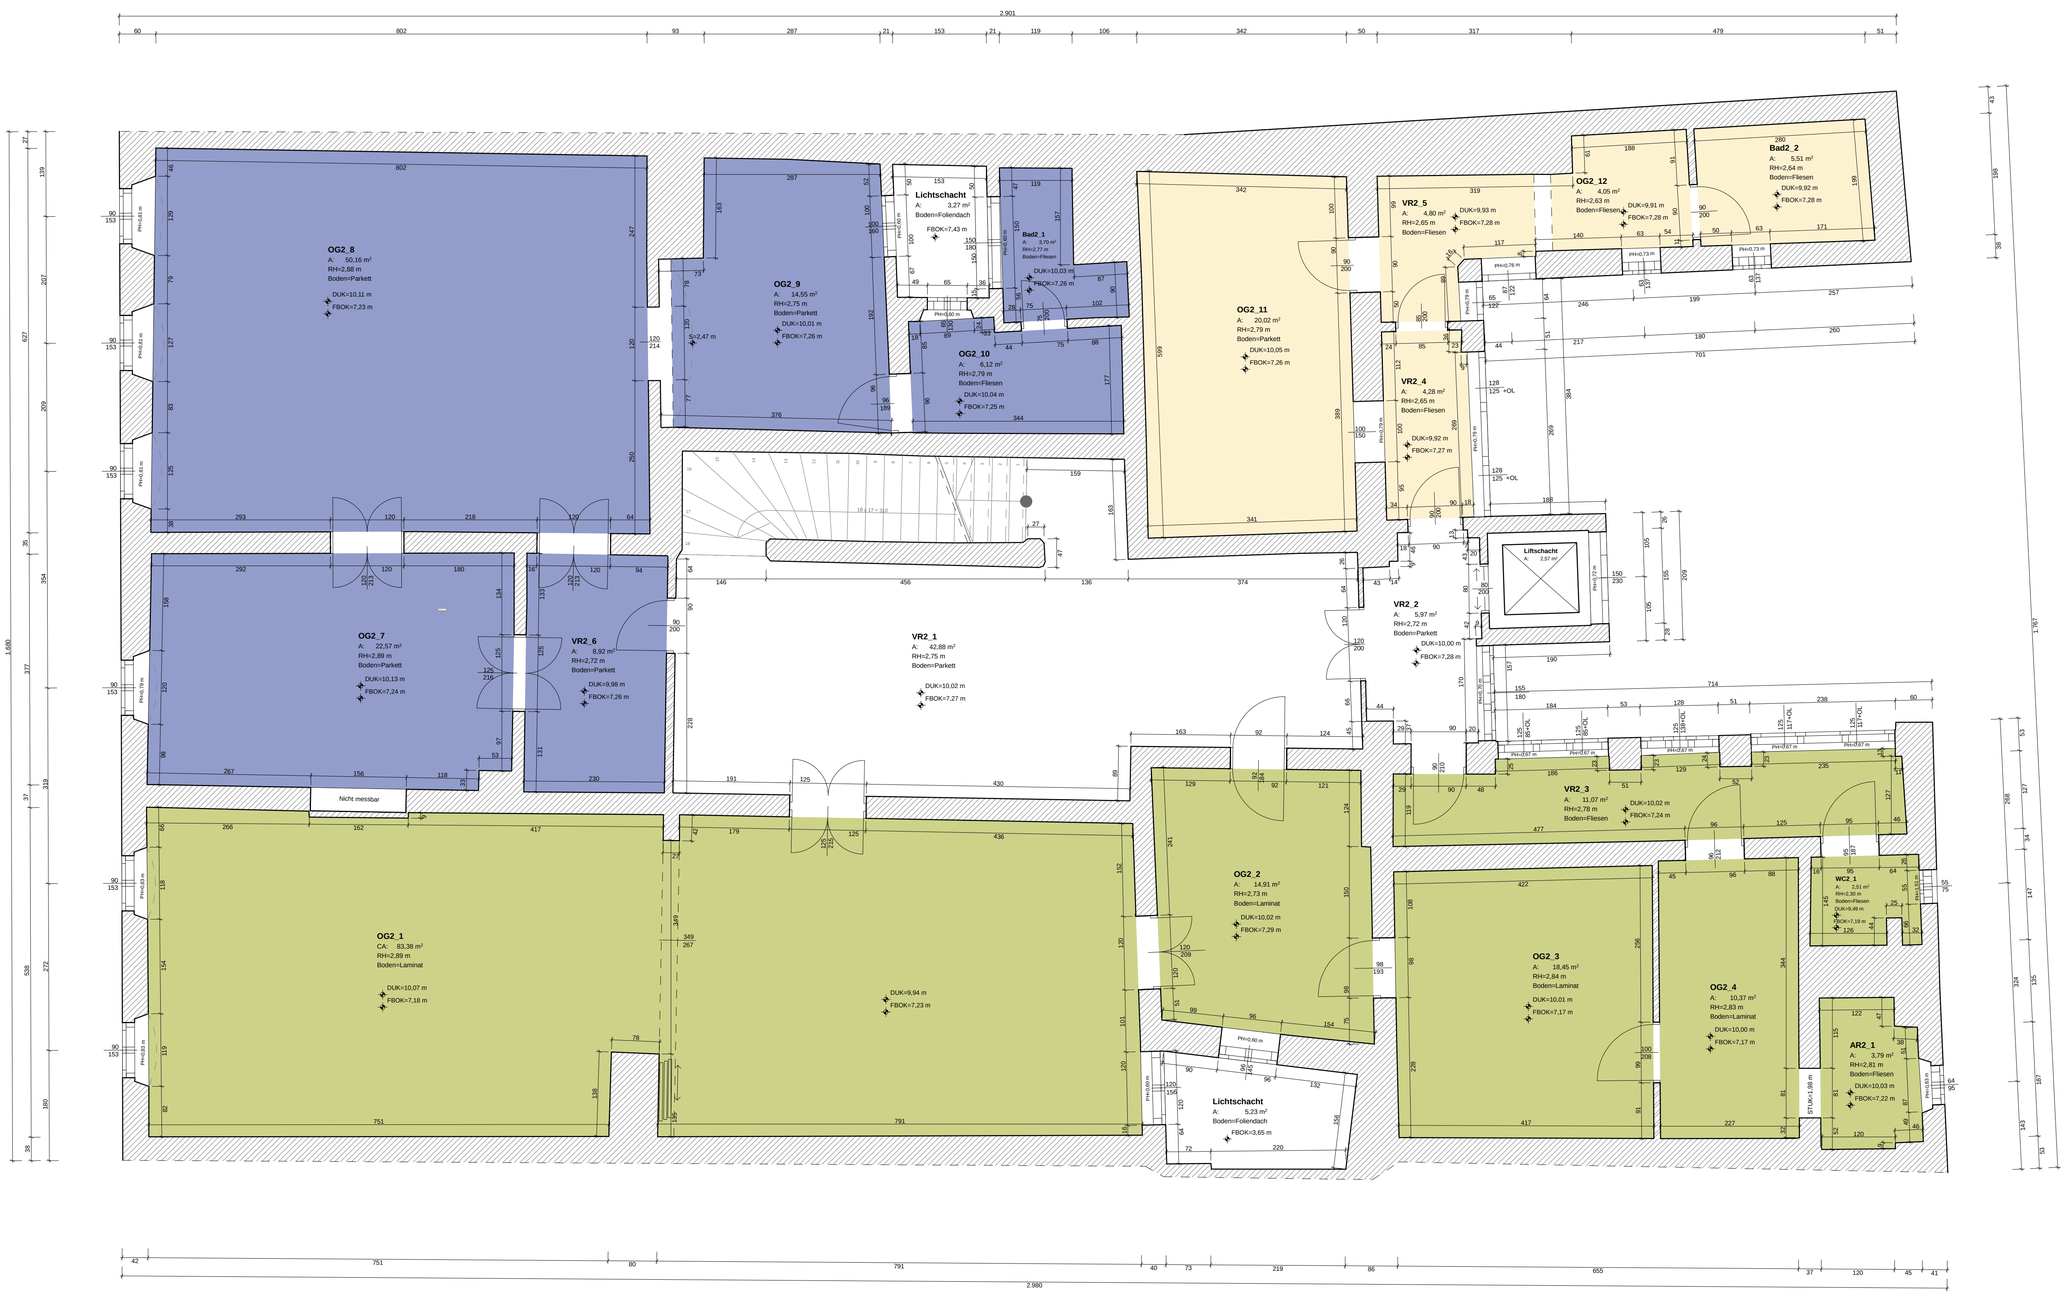

TOP 6	106,02 m2
TOP 7	144,48 m2
TOP 11	38,66 m2
ERSCHLIESSUNG	51,42 m2

- FLÄCHENBERECHNUNG NACH ÖNORM B1800
- VON AUSFÜHRENDER FIRMEN SIND NATURMASSE ZU NEHMEN
- MATERIALIEN SIND ZU ÜBERPRÜFEN
- EINBAUTEN und GERÄTE NUR SYMBOLISCH DARGESTELLT
- KAMINAUSSPARUNGEN NICHT DARGESTELLT
- FENSTERBESCHRIFTUNG BEI KASTENFENSTER SIND STOCKLICHTE
- TÜRBESCHRIFTUNG = DURCHGANGSLICHTE

LEGENDE:

- MASSIV
- LEICHTBAU
- VERGLAST

ABKÜRZUNGEN:

STUK.	STURZUNTERKANTE
FBOK.	FUSSBODENOBERKANTE
DUK.	DECKENUNTERKANTE
RH.	RAUMHÖHE
PH.	PARAPETHÖHE (FERTIG)
S.	SCHEITEL (HÖCHSTER PUNKT)
STM.	STOCKMASS
OL.	OBERLICHT

PLAN	OG 2
PLAN NR.	04/06
PROJEKT	SCHMOTZER STADTPLATZ 19 4840 VÖCKLABRUCK
PLANART	BESTANDSPLAN
DARSTELLUNG	GRUNDRISSE

e	
d	
c	
b	
a	
ÄNDERUNGEN	DATUM
MASSTAB	1:50
DATUM	MÄRZ.15
GEZ.	MÄRZ.15

TS-Steiner
Technische Dienstleistung
Objektvermessung
Ingenieurbüro
T+43(0)664/4387510 E office@ts-steiner.at
www.ts-steiner.at www.objektvermessung.at
Ing.Rudolf STEINER
Schwanbachfeld 18
A-4690 Schwanenstadt

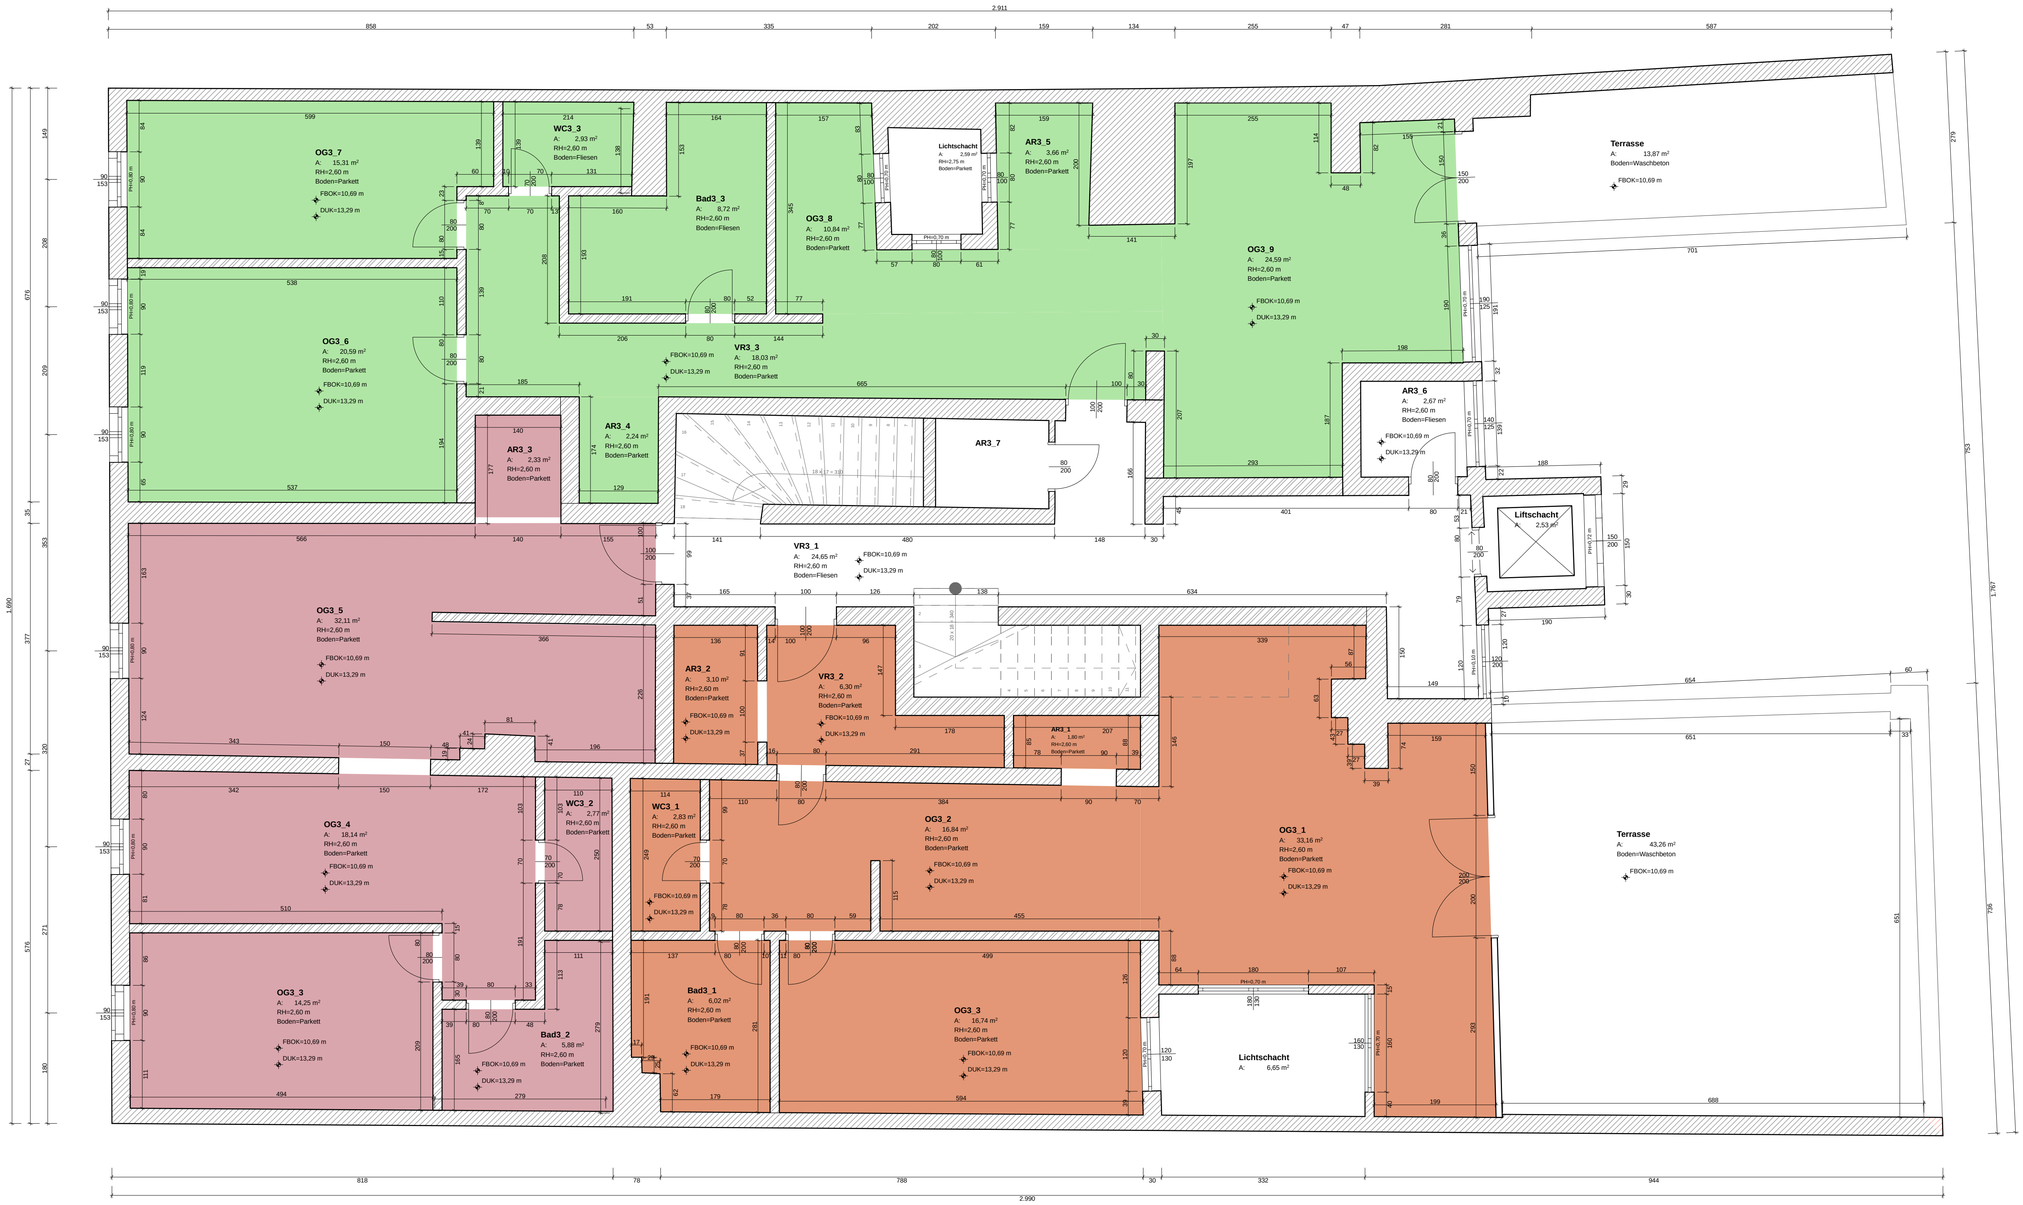

TOP 1	106,91 m2
TOP 2	75,48 m2
TOP 3	86,79 m2
ERSCHLIESSUNG	29,85 m2

- FLÄCHENBERECHNUNG NACH ÖNORM B1800
- VON AUSFÜHRENDER FIRMEN SIND NATURMASSE ZU NEHMEN
- MATERIALIEN SIND ZU ÜBERPRÜFEN
- EINBAUTEN und GERÄTE NUR SYMBOLISCH DARGESTELLT
- KAMINAUSSPARUNGEN NICHT DARGESTELLT
- FENSTERBESCHRIFTUNG BEI KASTENFENSTER SIND STOCKLICHTE
- TÜRBESCHRIFTUNG = DURCHGANGSLICHTE

LEGENDE:

- MASSIV
- LEICHTBAU
- VERGLAST

ABKÜRZUNGEN:

STUK.	STURZUNTERKANTE
FBOK.	FUSSBODENOBERKANTE
DUK.	DECKENUNTERKANTE
RH.	RAUMHÖHE
PH.	PARAPETHÖHE (FERTIG)
S.	SCHEITEL (HÖCHSTER PUNKT)
STM.	STICHMASS
OL.	OBERLICHT

PLAN: OG 3

PLAN NR.: 05/06

PROJEKT: SCHMOTZER
STADTPLATZ 19
4840 VÖCKLABRUCK

PLANART: BESTANDSPLAN

DARSTELLUNG: GRUNDRISSE

e	
d	
c	
b	
a	
ÄNDERUNGEN	DATUM
MASSTAB	1:50
DATUM	MÄRZ 15
GEZ.	MÄRZ 15

TB-Steiner
Technische Dienstleistung
Objektvermessung
Ingenieurbüro
T+43(0)6242/8515 E: office@tb-steiner.at
www.tb-steiner.at www.objektvermessung.at
Ing.Rudolf STEINER
Schwendaufhöhe 18
A-4690 Schwanenstadt

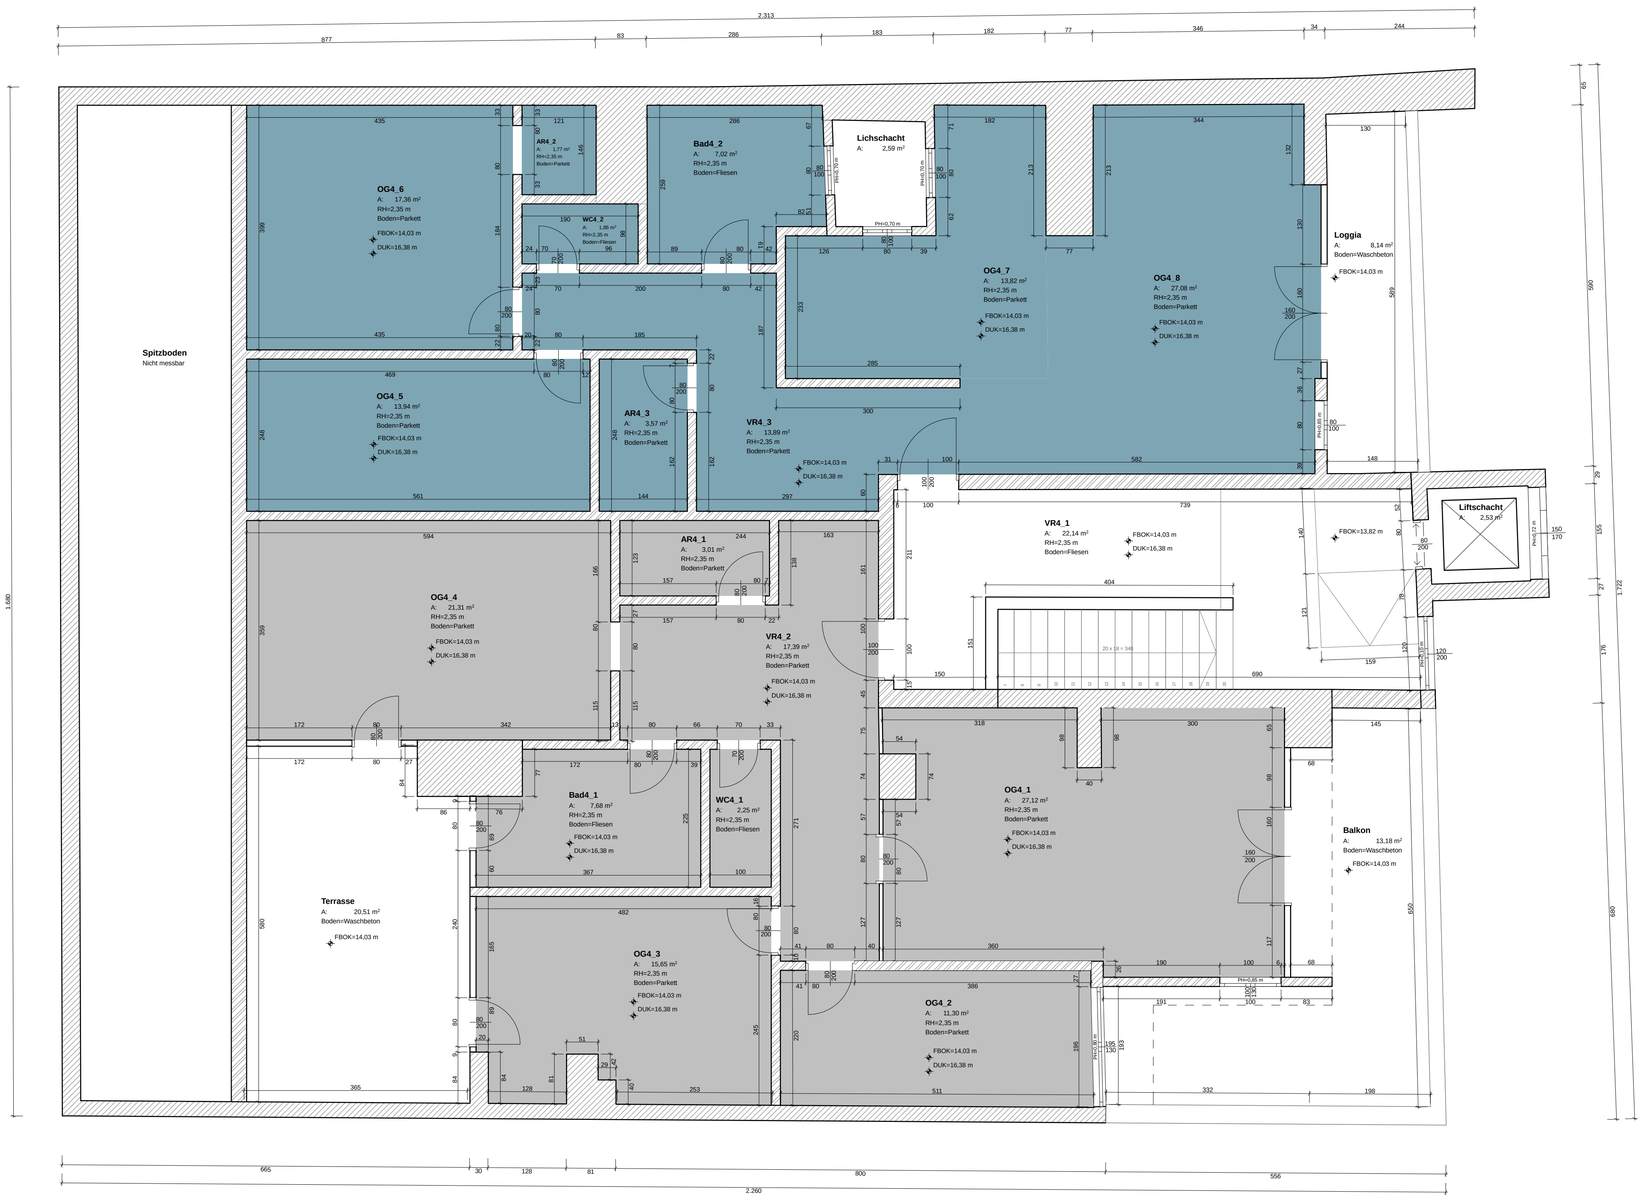

TOP 4	100,31 m2
TOP 5	105,71 m2
ERSCHLIESSUNG	24,67 m2

- FLÄCHENBERECHNUNG NACH ÖNORM B1800
- VON AUSFÜHRENDER FIRMEN SIND NATURMASSE ZU NEHMEN
- MATERIALIEN SIND ZU ÜBERPRÜFEN
- EINBAUTEN und GERÄTE NUR SYMBOLISCH DARGESTELLT
- KAMINAUSSPARUNGEN NICHT DARGESTELLT
- FENSTERBESCHRIFTUNG BEI KASTENFENSTER SIND STOCKLICHTE
- TÜRBESCHRIFTUNG = DURCHGANGSLICHTE

LEGENDE:

- MASSIV
- LEICHTBAU
- VERGLAST

ABKÜRZUNGEN:

STUK.	STURZUNTERKANTE
FBOK.	FUSSBODENOBERKANTE
DUK.	DECKENUNTERKANTE
RH.	RAUMHÖHE
PH.	PARAPETHÖHE (FERTIG)
S.	SCHEITEL (HÖCHSTER PUNKT)
STM.	STICHMASS
OL.	OBERLICHT

PLAN	OG 4	PLAN NR.	06/06
PROJEKT	SCHMOTZER STADTPLATZ 19 4840 VÖCKLABRUCK		
PLANART	BESTANDSPLAN		
DARSTELLUNG	GRUNDRISSE		

e	
d	
c	
b	
a	
ÄNDERUNGEN	DATUM
MASSTAB	1:50
DATUM	MÄRZ.15
GEZ.	MÄRZ.15

TG-Steiner
Technische Dienstleistung
Objektvermessung
Ingenieurbüro
T: +43(0)664/4387570 E: office@tg-steiner.at
www.tg-steiner.at www.objektvermessung.at
Ing.Rudolf STEINER
Schwanbachfeld 18
A-4690 Schwanenstadt