VERMESSUNG ECKHARTER ZT GMBH
DIPL.-ING. WERNER STIGLITZ
Ingenieurkonsulent für Vermessungswesen
1010 Wien, Friedrichstraße 6, Tel. +43 (0) 1/587 11 34, Fax DW 17
homepage: www.eckharter.at e-mail: vermessung@eckharter.at
Zivilgeometer

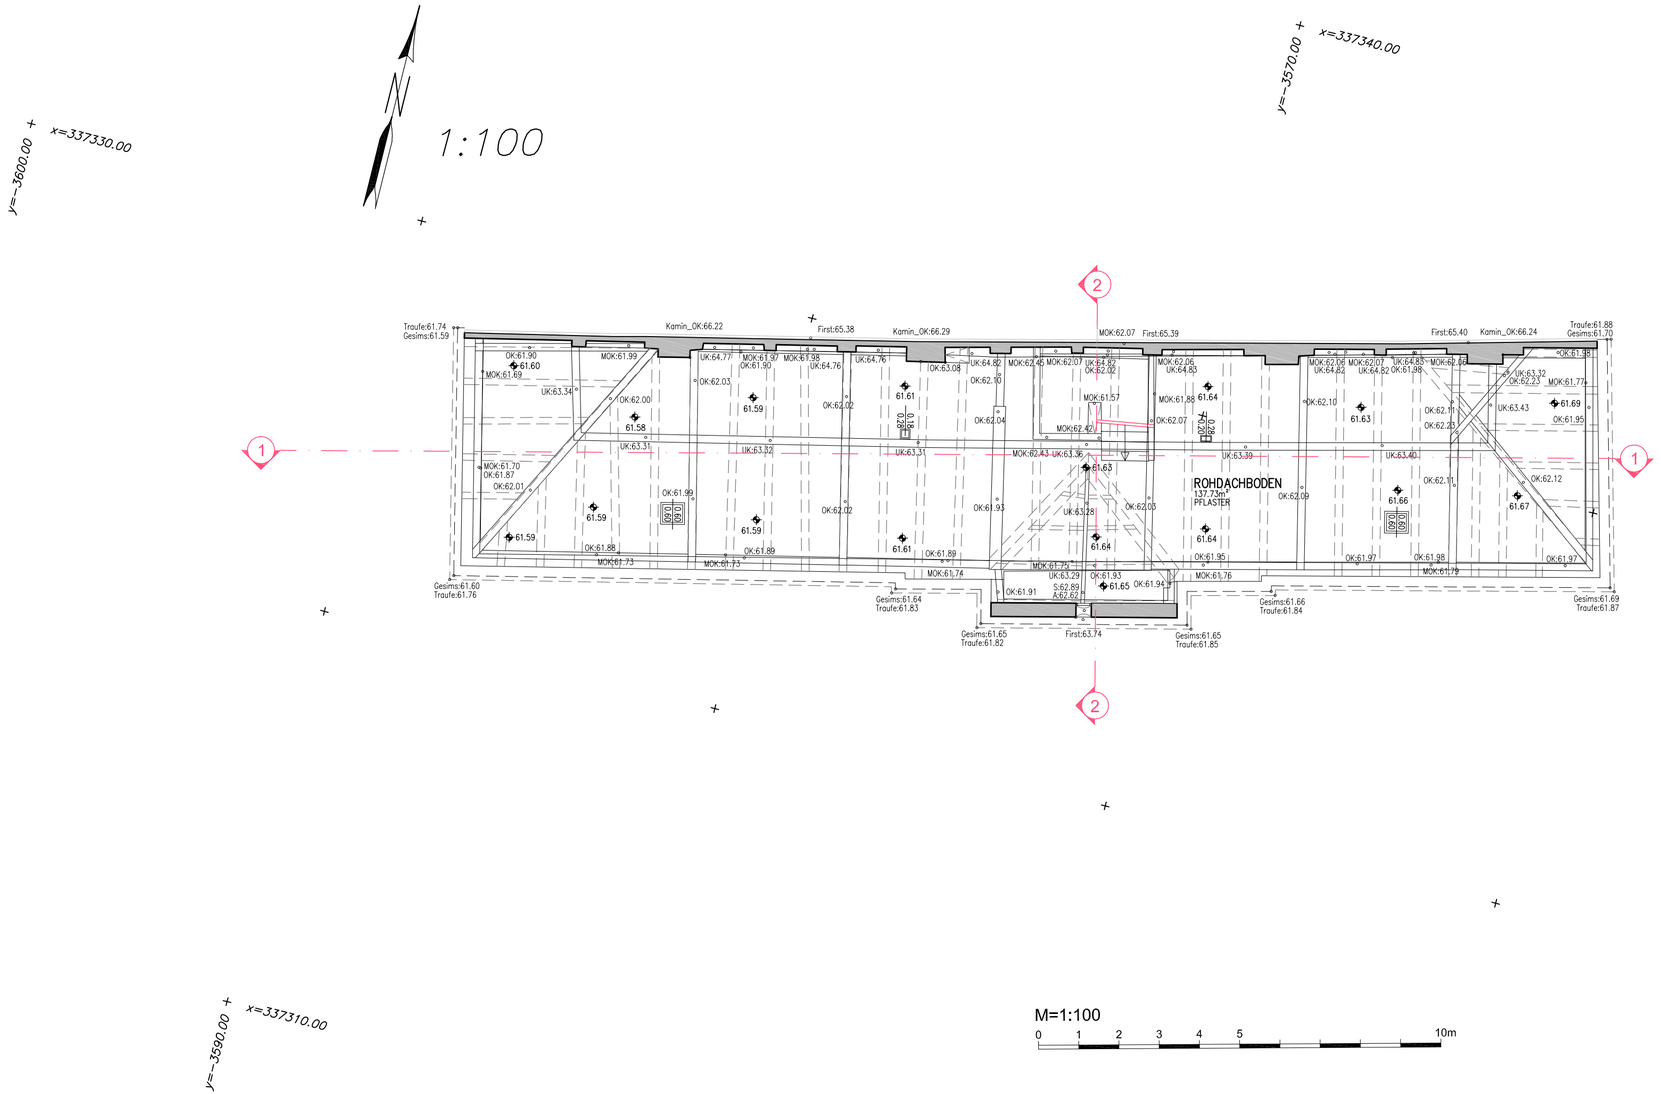

- ALLE BAUTEILE AUF LAYER ....$ KONNTEN NICHT VERMESSEN WERDEN (WURDEN ANGENOMMEN) !!
- ART UND TRAGFÄHIGKEIT VON MATERIALIEN SIND ZU ÜBERPRÜFEN !
- KAMINZÜGE SIND NICHT DARGESTELLT !!
- SANITÄRANLAGEN SIND NUR SYMBOLISCH DARGESTELLT !!
- FENSTERBESCHRIFTUNG BEI KASTENFENSTER = STOCKLICHTE !!
- TÜRBESCHRIFTUNG = DURCHGANGSLICHTE !!

UZ.	UNTERZUG	DUK.	DECKENUNTERKANTE (ABSOLUT)
SB.	SEGMENTBOGEN	RH.	RAUMHÖHE (RELATIV)
		PH.	PARAPETHÖHE
VK.	VERKLEIDUNGEN	S	SCHEITEL
N.M.	NICHT MESSBAR	A	ANLAUF
UZUK.	UNTERZUGSUNTERKANTE	OKS.	SCHORNSTEINOBERKANTE
SBUK.	SEGMENTBOGENUNTERKANTE	OK.	OBERKANTE
VKUK.	VERKLEIDUNGSUNTERKANTE	MOK.	MAUEROBERKANTE
STUK.	STURZUNTERKANTE	FOK	FUSSBODENOBERKANTE
R.U.S.	RAUM UNTER STIEGE	FI.	FIRST
		TR.	TRAUFE
OL.	OBERLICHTE	GES.	GESIMSE UNTERKANTE

ALLE HÖHENANGABEN SIND ABSOLUTHÖHEN.
HÖHENANGABEN MIT + SIND RELATIVE HÖHEN UND BEZIEHEN SICH AUF DIE FUßBODENOBERKANTE.
RAUMHÖHEN SIND RELATIV ANGEGEBEN, DECKENUNTERKANTEN ABSOLUT.

GESCHOSSPLÄNE SIND IM EINHEITLICHEN SYSTEM GEMESSEN.
SIE KÖNNEN MITTELS BASISPUNKT 0,0 ÜBEREINANDER GELEGT WERDEN!

DIE RAUMFLÄCHEN ENTSPRECHEN DEN IM DIGITALEN PLAN ERSICHTLICHEN RAUMUMFAHRUNGEN.

Koordinaten:
Gauß-Krüger Projektion M 34°

Höhenbezug:
Wr.Null (156.680 m ü. Adria)

Plan Nr.: 3

Dachboden

Planverfasser:

VERMESSUNG ECKHARTER ZT GMBH
DIPL.-ING. WERNER STIGLITZ
STAATLICH BEFUGTER UND BEEIDETER
INGENIEURKONSULENT F. VERMESSUNGSWESEN
1010 WIEN, FRIEDRICHSTR. 6, TEL. 587 11 34, FAX DW 17

Bestandsplan
1:100

Gste. 95, 98/1 und 98/4, EZ. 42
The Beginning Projektentwicklungs GmbH
(FB 521251x)

K.G. Lainz 01207
Ger. Bez. Hietzing

Lainzer Straße 170
Wien 13.,

Bearbeiter: DI Brandstötter

GZ. 9635A

Wien, am 14.12.2023

9635A_3_DB.dwg